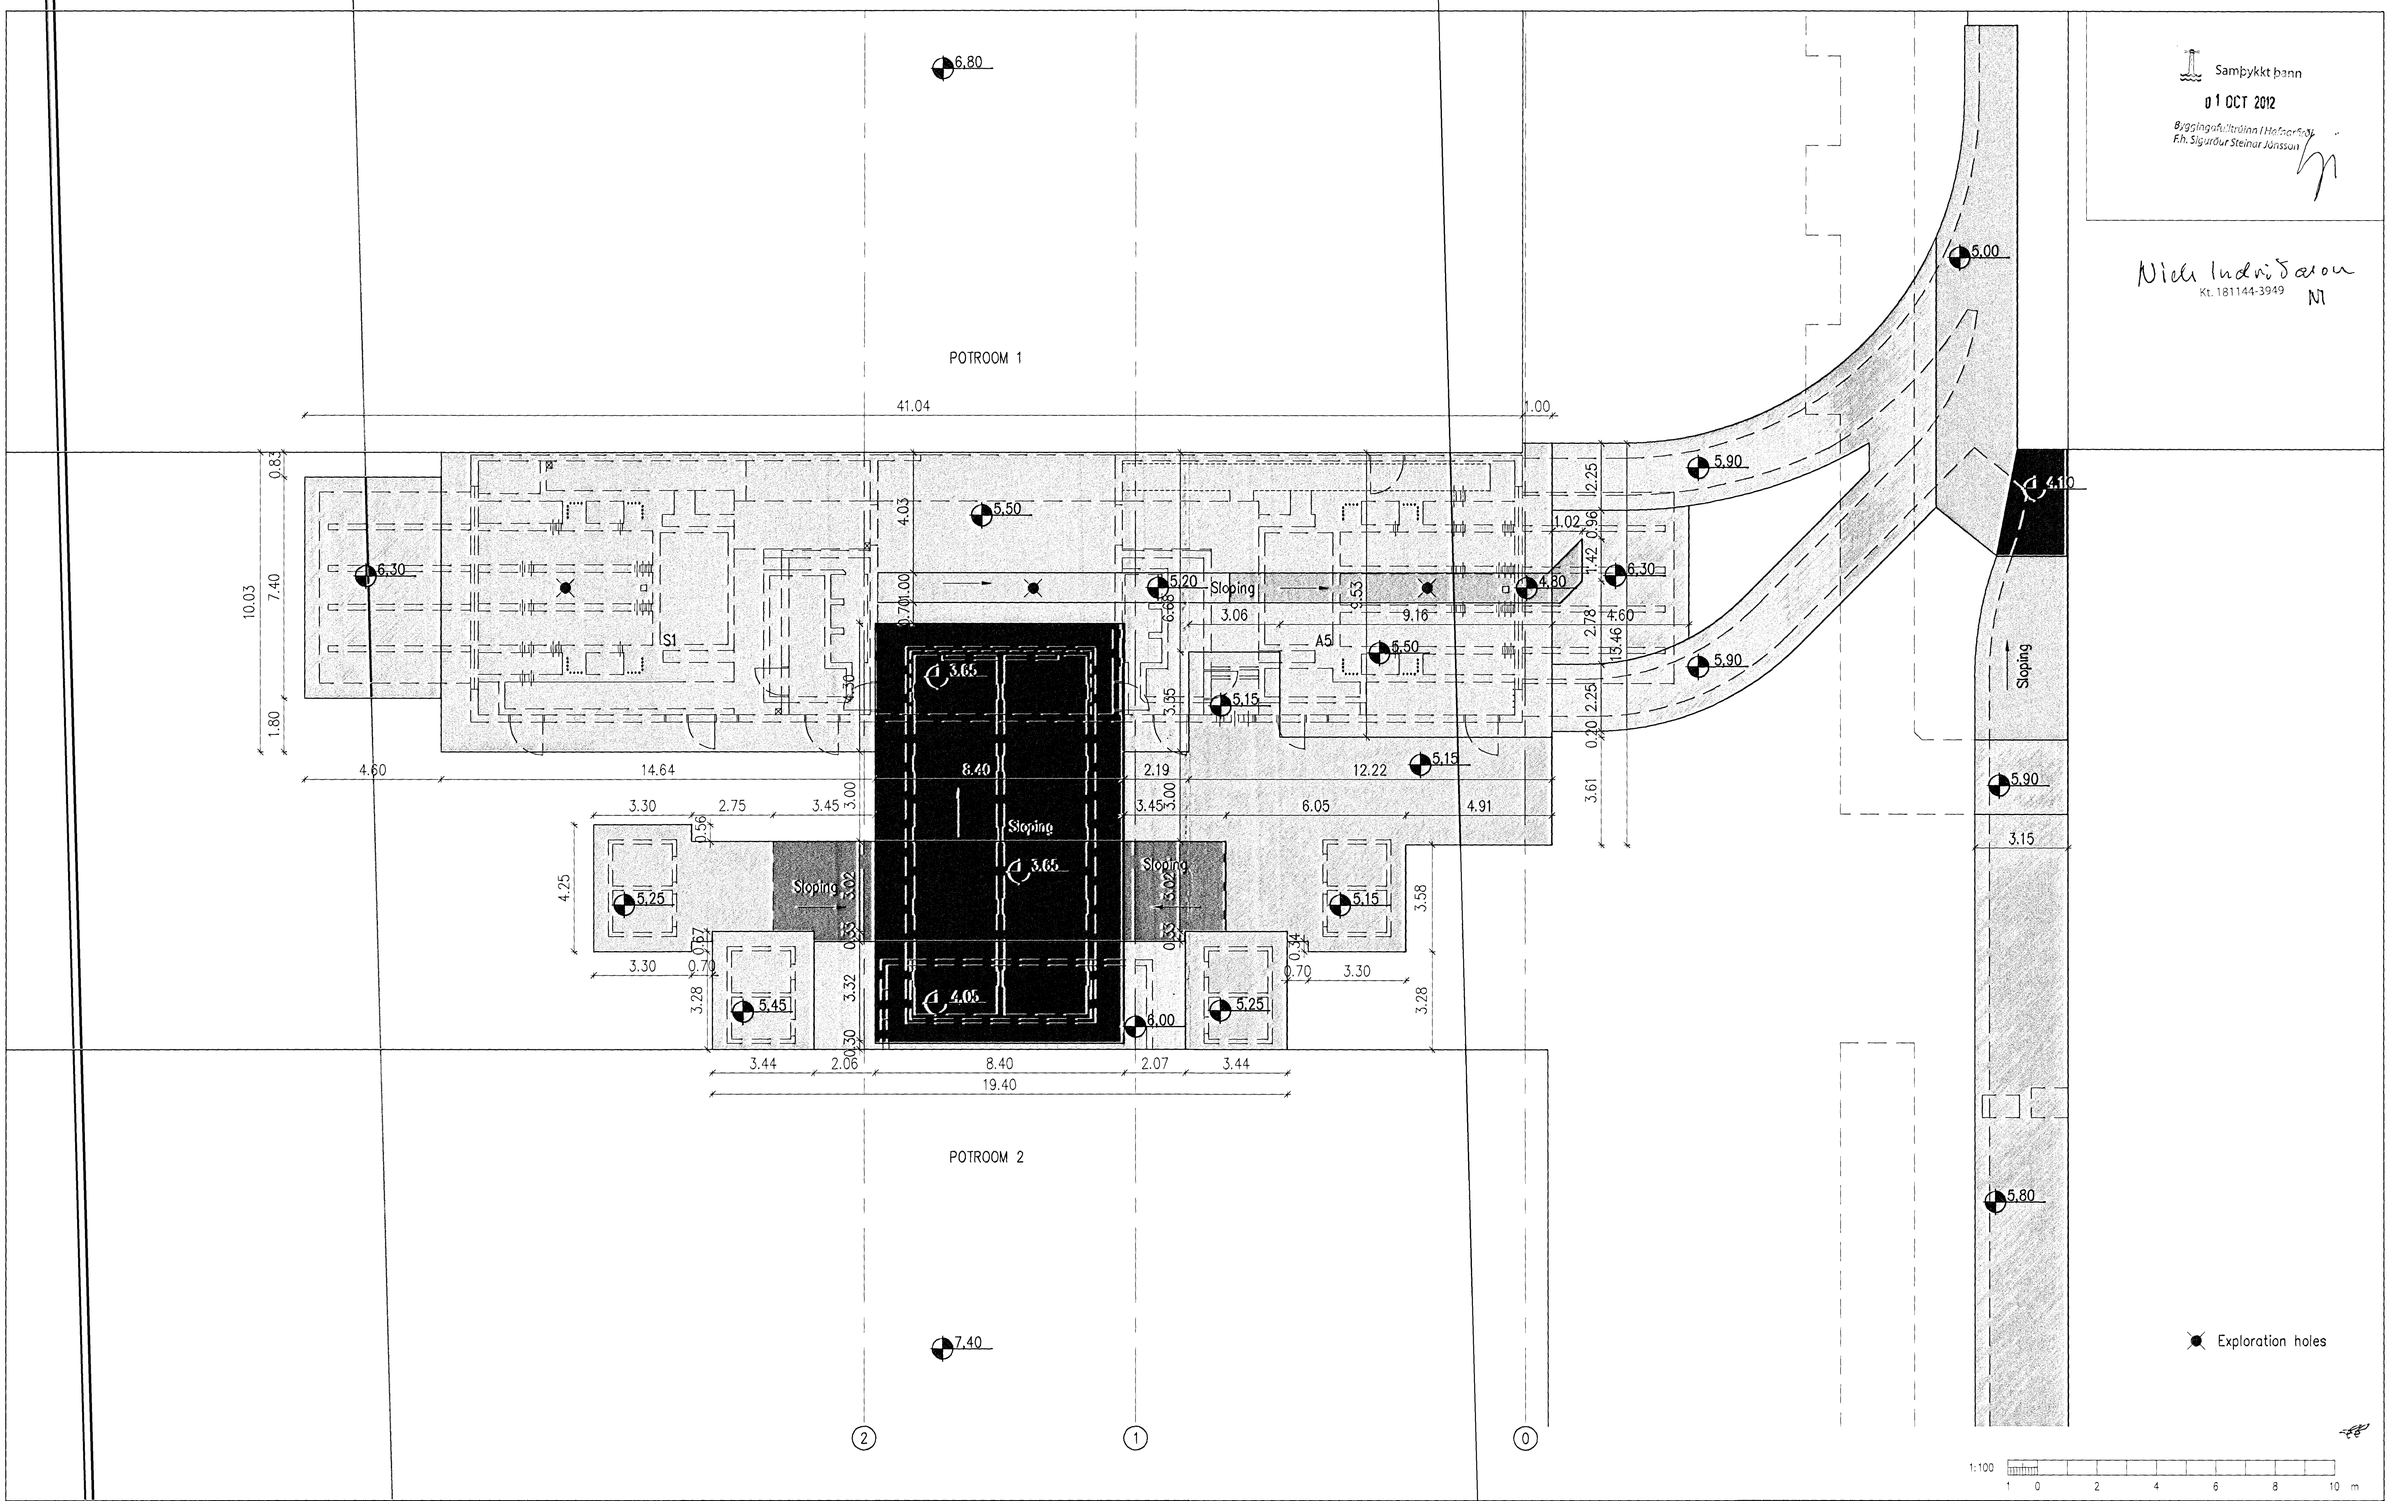

Samþykkt þann
01 OCT 2012
Byggingafulltrúinn í Hafnarfirði
F.h. Sigurður Steinar Jónsson

Niels Indriðason
Kt. 181144-3949 NI

Skýringar:
Legend:

Dtg nr Rev no	Lýsing Description	Dagsetning Date	Han/Tkn Des/Drw	Yfirf Ckd	Notk heim Suppl Rel	Notk heim ISAL Rel
13	Record drawing	2012.09.12	HS	NI	[illegible]	[illegible]

C:\IDP\01 IDP\400 - Reduction\410 Substation\Drawings\Civil\IDP-410-C5-015-222.dwg

This drawing is the property of Rio Tinto Alcan Iceland Ltd. and handed out for personal use only. It may neither be copied nor made available to others without permission of Rio Tinto Alcan Iceland Ltd. The receiver is liable for any misuse.

Starð: Format: A1 Mkv.: Scale: 1:100
Dimensions without tolerances according to ISO 2768-1 medium.

HRV & HATCH JOINT VENTURE ISAL PRODUCTION UPGRADE

Dagsetning / Date: 2010.09.29
Hannað / Designed: HS
Teikn / Drawn: LDB
Verktaki / Supplier: HRV
Teikn.nr.verktaka / Supplier drw.no.: IDP-410-C5-015-222
Samþykkt / Approved: NI
Yfirf / Chkd: NI
Hluti af: / Part of:

IPU410-RECTIFIER BUILDINGS
A5/S1, RECTIFIER BUILDINGS,
CABLE COND. AND BUSBAR TUNNEL, PLAN 1/2

Teg.teikningar / Dwg. type: EXCAVATION

Rio Tinto Alcan
ISAL Alcan Iceland Ltd Straumsvík IS-222 Hafnarfjordur Iceland

Flokkur nr.: | Blað nr.: | Nesta bl.nr.:
Kostn.nr.-Cono. / Bún.nr.-Eq.no: 4011 13982
AKS: UB12
Teikn.nr. ISAL /Drw.no. of ISAL: 251205
Breyt./Rev.: A

ISAL Yfirfarið og skráð, dags / ISAL Checked, date
ISAL Samþykkt, dags / ISAL Approved, date