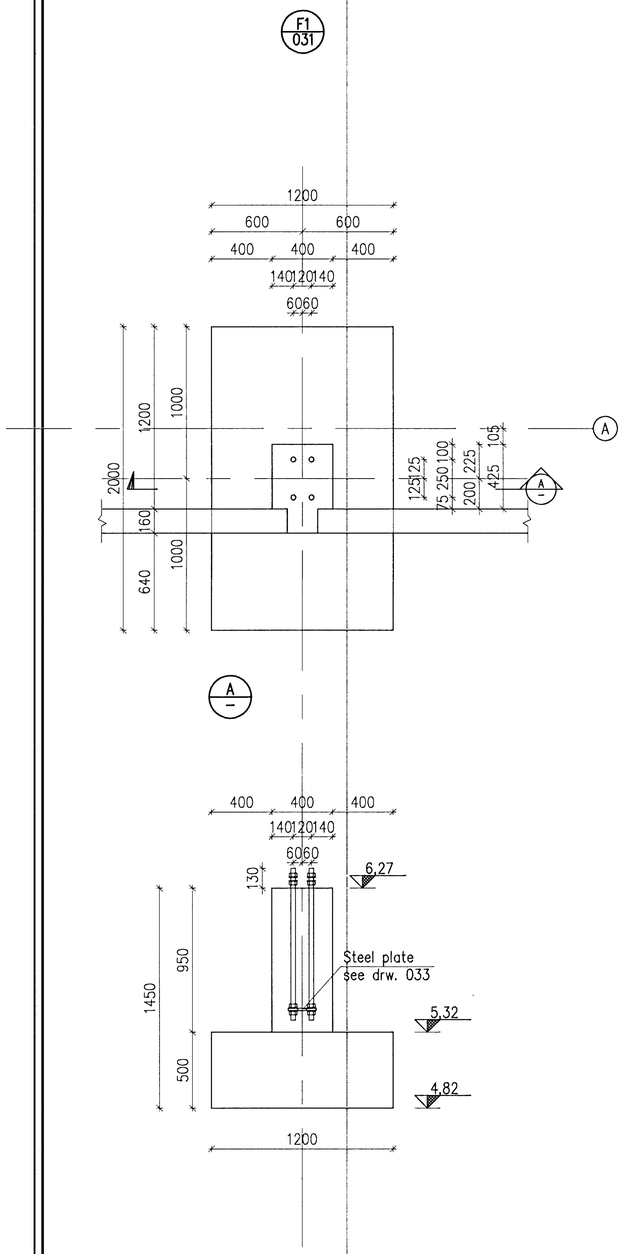

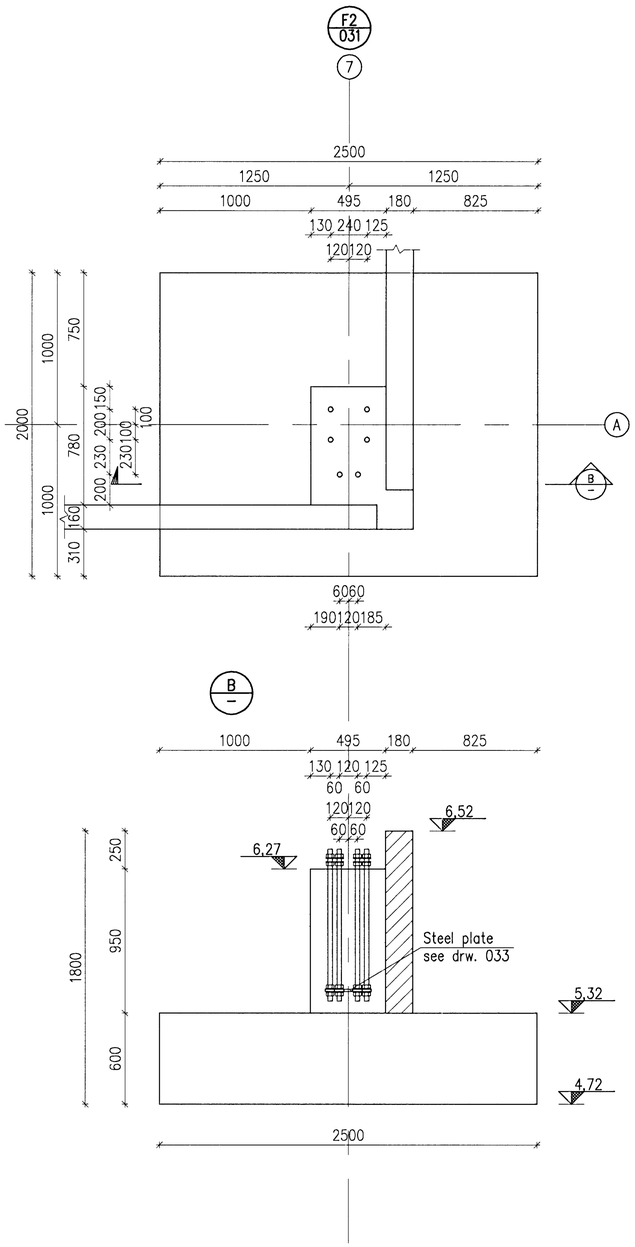

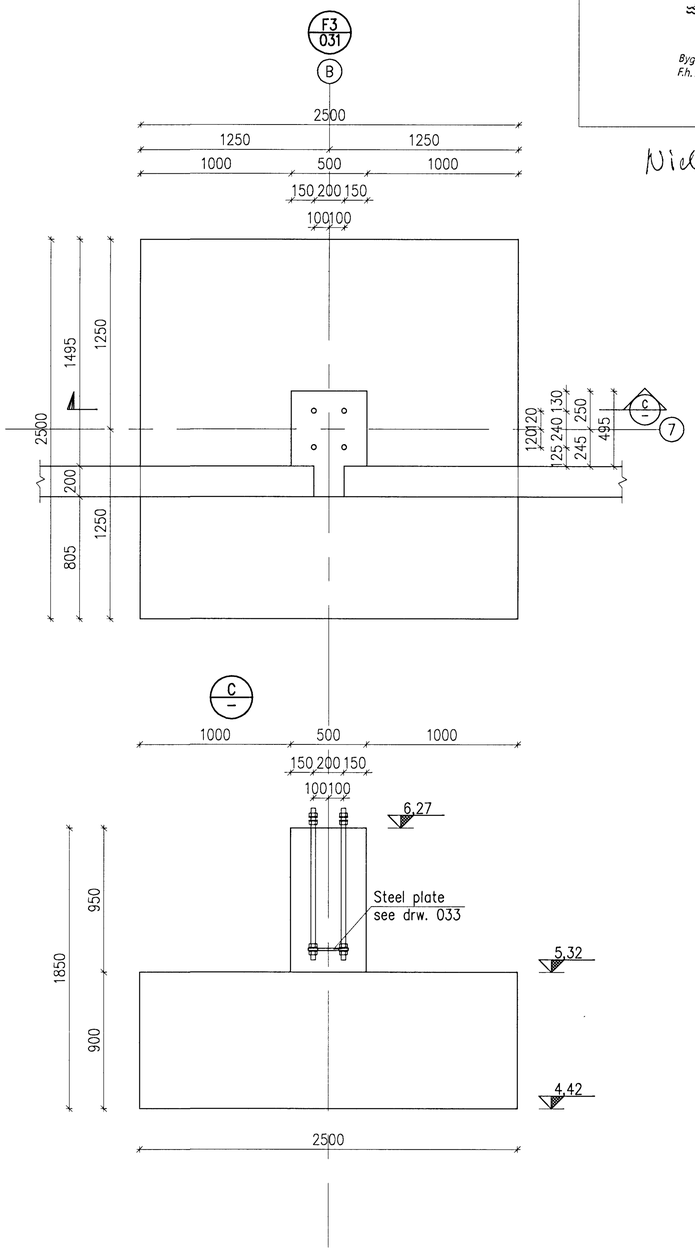

Samþykkt þann
01 OCT 2012
Byggingafulltrúinn í Hafnarfirði
F.h. Sigurður Steinar Jónsson

Niels Indriðason
Kt. 181144-3949 NI

CONCRETE: C30/37: XF3-38

1:20
1000 0 1000 2000 mm

Skýringar
Legend:

C:\IDP\01_IDP\400 - Reduction\410 Substation\Drawings\Civil\IDP-410-CA-015-032.dwg

Útg.nr Rev.no	Lýsing Description	Dagsetning Date	Hön/Tkn Des/Drw	Yfirf Ckd	Nótk.heim Suppl.Ref	Nótk.heim ISAL Ref
12	Record Drawing	2012.06.11	HS	NI		

This drawing is the property of Rio Tinto Alcan Iceland Ltd. and handed out for personal use only. It may neither be copied nor made available to others without permission of Rio Tinto Alcan Iceland Ltd. The receiver is liable for any misuse.

Stærð/Format: A1 Mkv./Scale: 1:20
Dimensions without tolerances according to ISO 2768-1 medium.

HRV & HATCH JOINT VENTURE
ISAL PRODUCTION UPGRADE

Dagsetning / Date: 2008.10.01
Hannað / Designed: HS
Teikn / Drawn: LDB
Verktaki / Supplier: HRV
Teikn.nr.verktaka / Supplier drw.no.: IDP-410-CA-015-032
Samþykkt / Approved: NI
Yfirf / Chkd: NI
Hluti of: / Part of:

IPU 410 – SUBSTATION
220 kV SWITCHYARD BLD.
FOUNDATION, DETAILS AND SECTIONS 1/3
Teg.teikningar / Dwg. type: CONCRETE WORK

Flokkur nr.: | Blað nr.: | Næsta bl.nr.:
Kostn.nr.-Cono. / BGn.nr.-Eq.no: 4011 01188
AKS: UB01
Teikn.nr. ISAL /Drw.no. of ISAL: 251209
Breyt./Rev.: A

Rio Tinto Alcan
ISAL Alcan Iceland Ltd Straumsvík IS-222 Hafnarfjordur Iceland

ISAL Yfirfarð og skráð, dags / ISAL Checked, date
ISAL Samþykkt, dags / ISAL Approval, date