ELEMENT 2.4

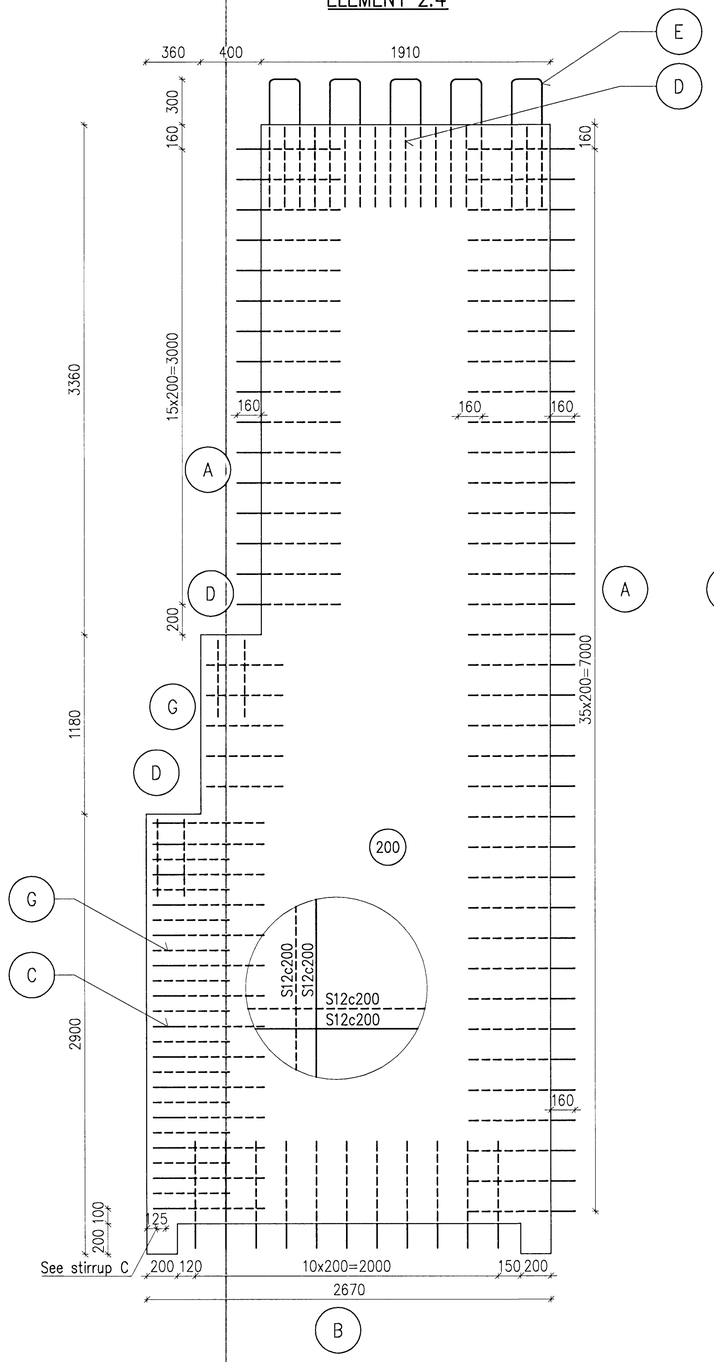

ELEMENT 2.5

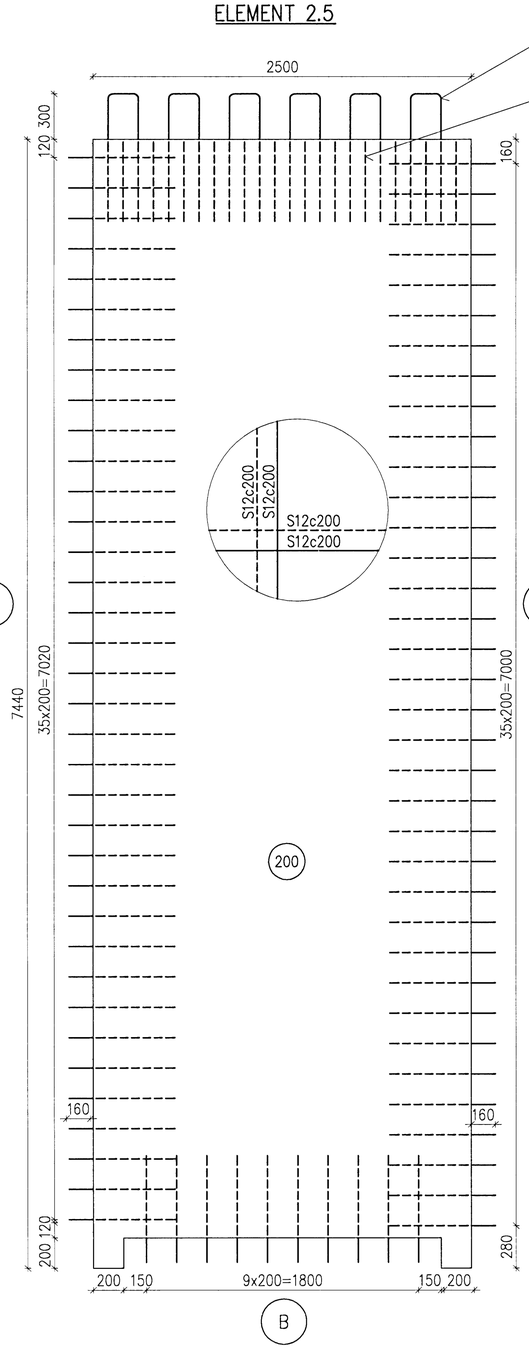

ELEMENT 2.6

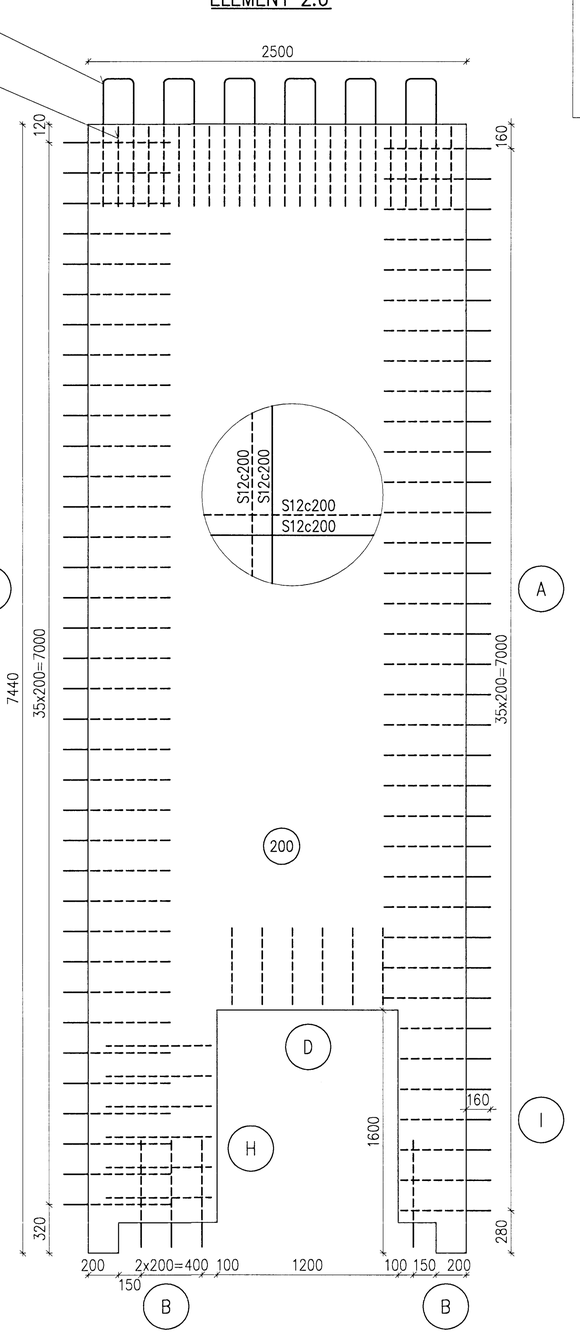

1:20 0 1000 2000mm

Samþykkt þann
01 OCT 2012
Byggingafulltrúinn í Hafnarfirði
F.h. Sigurður Steinar Jónsson

Nicki Indriðason
Kt. 181144-3949

Skýringar/
Legend: Stirrups details see drawing 352.

C:\IDP\01_IDP\400 – Reduction\410 Substation\Drawings\Civil\IDP-410-CA-015-354.dwg

Útg nr / Rev no	Lýsing / Description	Dagsetning / Date	Hön/Tkn / Des/Drw	Yfirf / Ckd	Notk heim / Suppl Rel	Notk heim / ISAL Rel
3	Record drawing	2012.09.12	HS	NI	EG	PETS

This drawing is the property of Rio Tinto Alcan Iceland Ltd. and handed out for personal use only. It may neither be copied nor made available to others without permission of Rio Tinto Alcan Iceland Ltd. The receiver is liable for any misuse.

Stærð / Format: A1 Mkv. / Scale: 1:20
Dimensions without tolerances according to ISO 2768-1 medium.

HRV & HATCH JOINT VENTURE
ISAL PRODUCTION UPGRADE

Dagsetning / Date	2011.03.07
Hannað / Designed	HS
Teikn / Drawn	AFV
Verktaki / Supplier	HRV
Teikn.nr.verktaka / Supplier drw.no.	IDP-410-CA-015-354
Samþykkt / Approved	NI
Yfirf / Chkd	NI
Hluti af: / Part of:	

IPU 410 – RECTIFIER BUILDINGS
B5/S2
PRECAST ELEMENTS
Teg.teikningar / Dwg type: REINFORCEMENT

Rio Tinto Alcan
ISAL
Alcan Iceland Ltd
Straumsvík
IS-222 Hafnarfjordur
Iceland

ISAL Yfirfarið og skráð, dags / ISAL Checked, date
ISAL Samþykkt, dags / ISAL Approval, date

Flokkur nr.:	Blað nr.:	Næsta blnr.:
Kostn.nr.–Cono. /	Bún.nr.–Eq.no	
4011	13982	
AKS		
UB12		
Teikn.nr. ISAL /Drw.no. of ISAL		Breyt./Rev.
251297		A