Sambykkt bann
01 OCT 2012
Byggingafulltrúinn í Hafnarfirði
F.h. Sigurður Steinar Jónsson

Nicli Indriðason
Kt. 181144-3949 NI

1/336 1:10

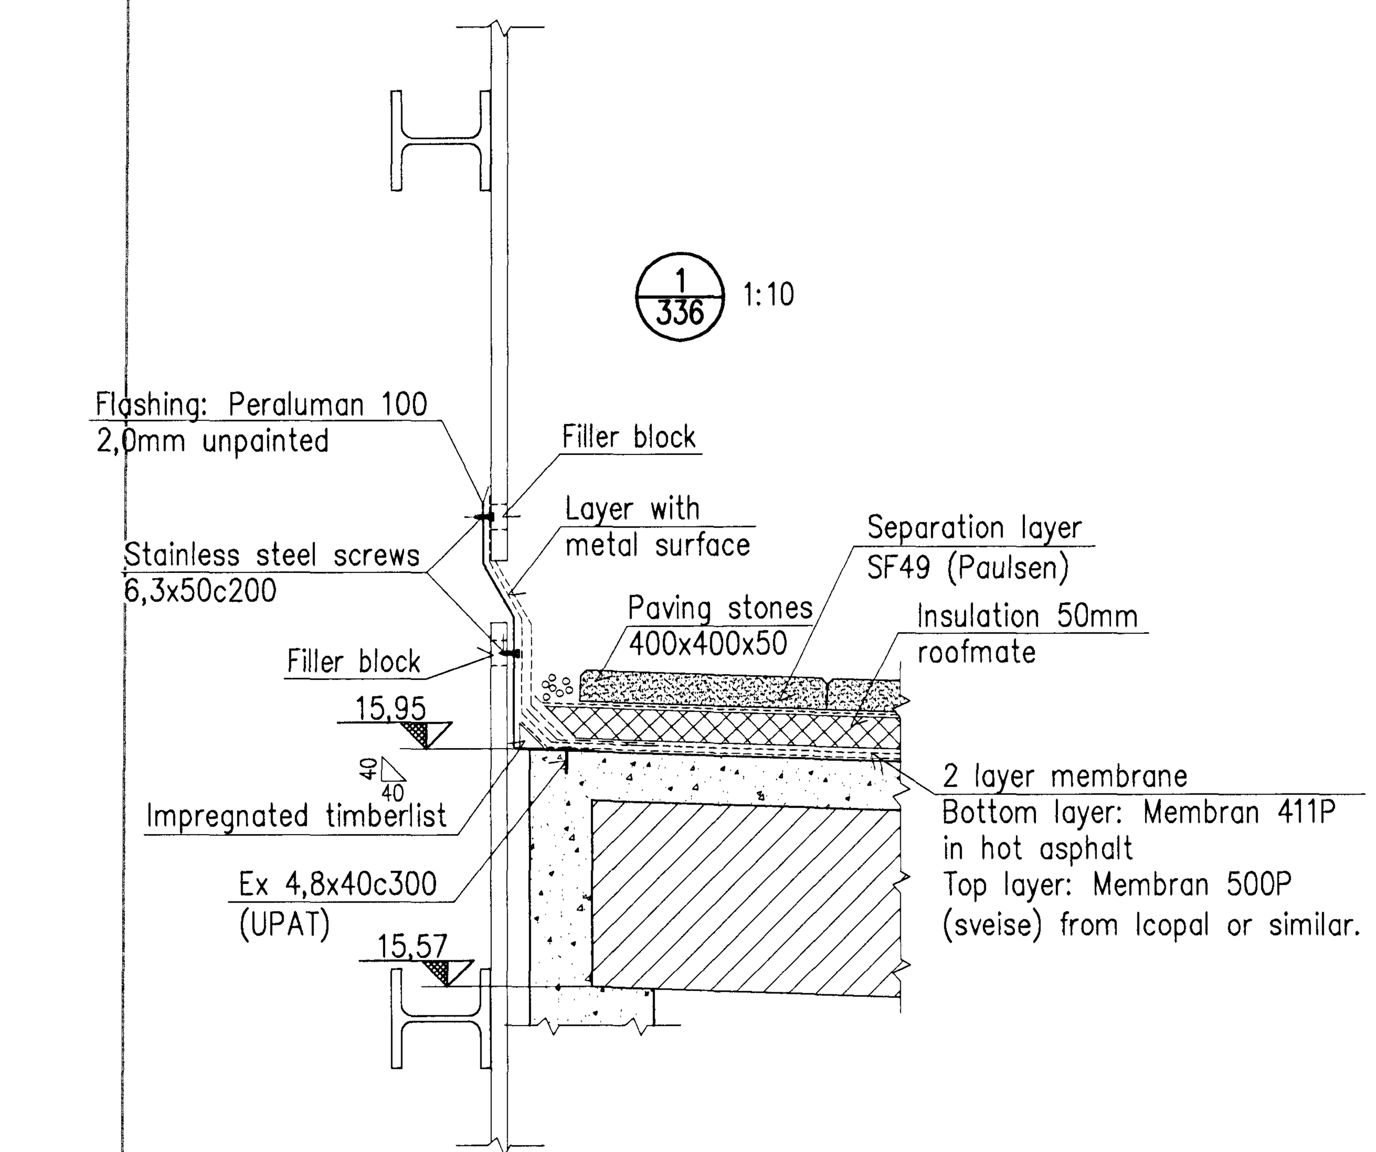

2/336 1:10

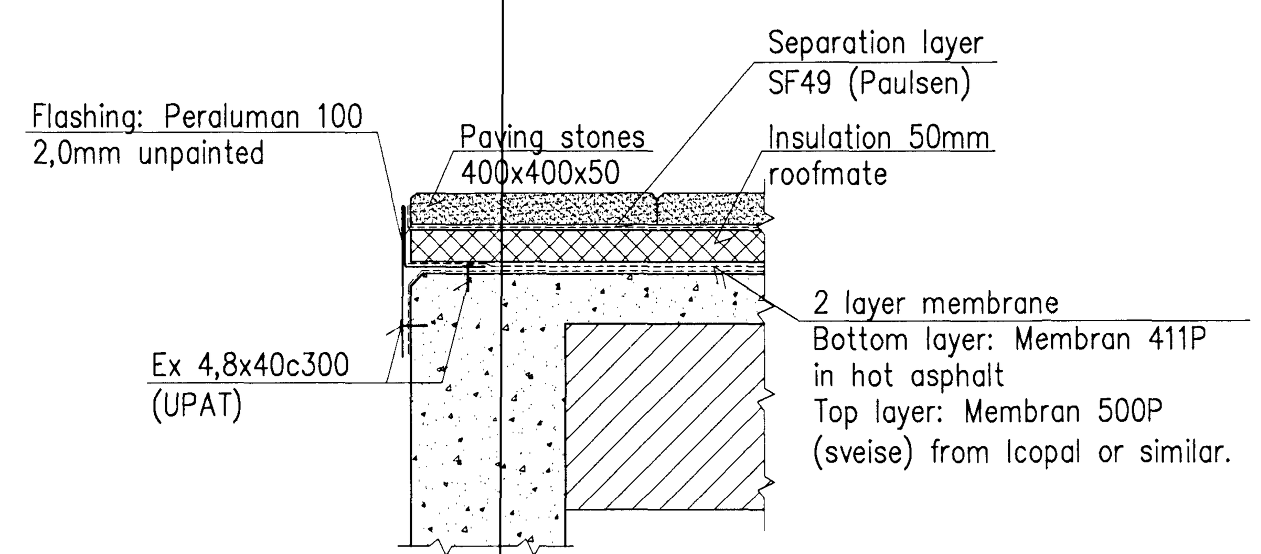

3/336 1:10

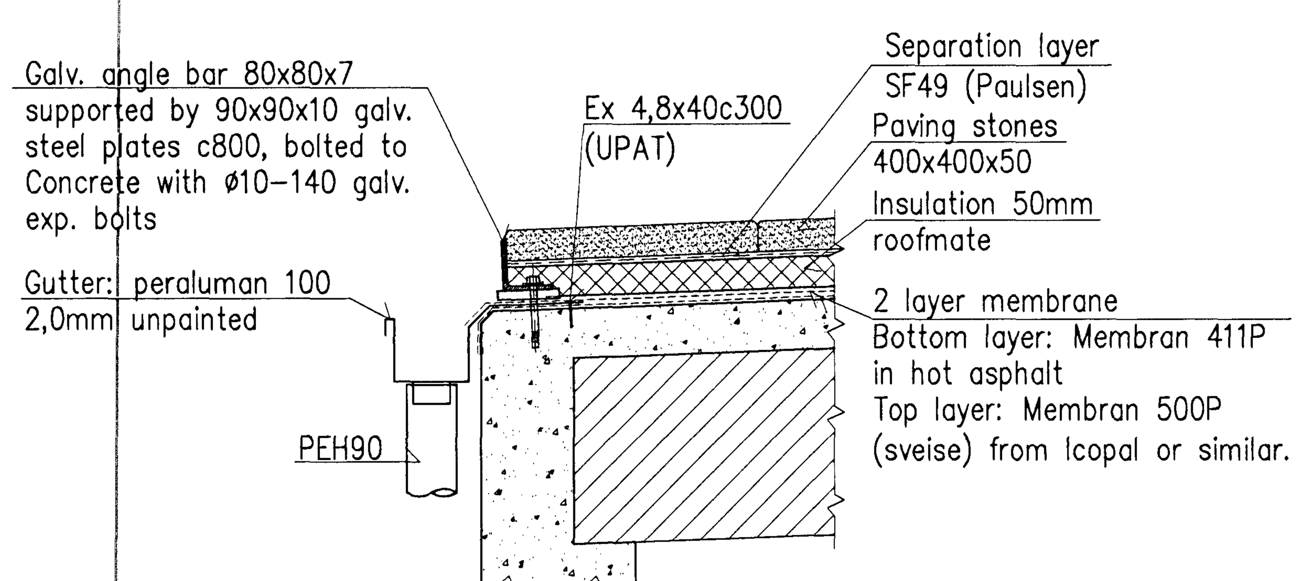

4/336 1:10

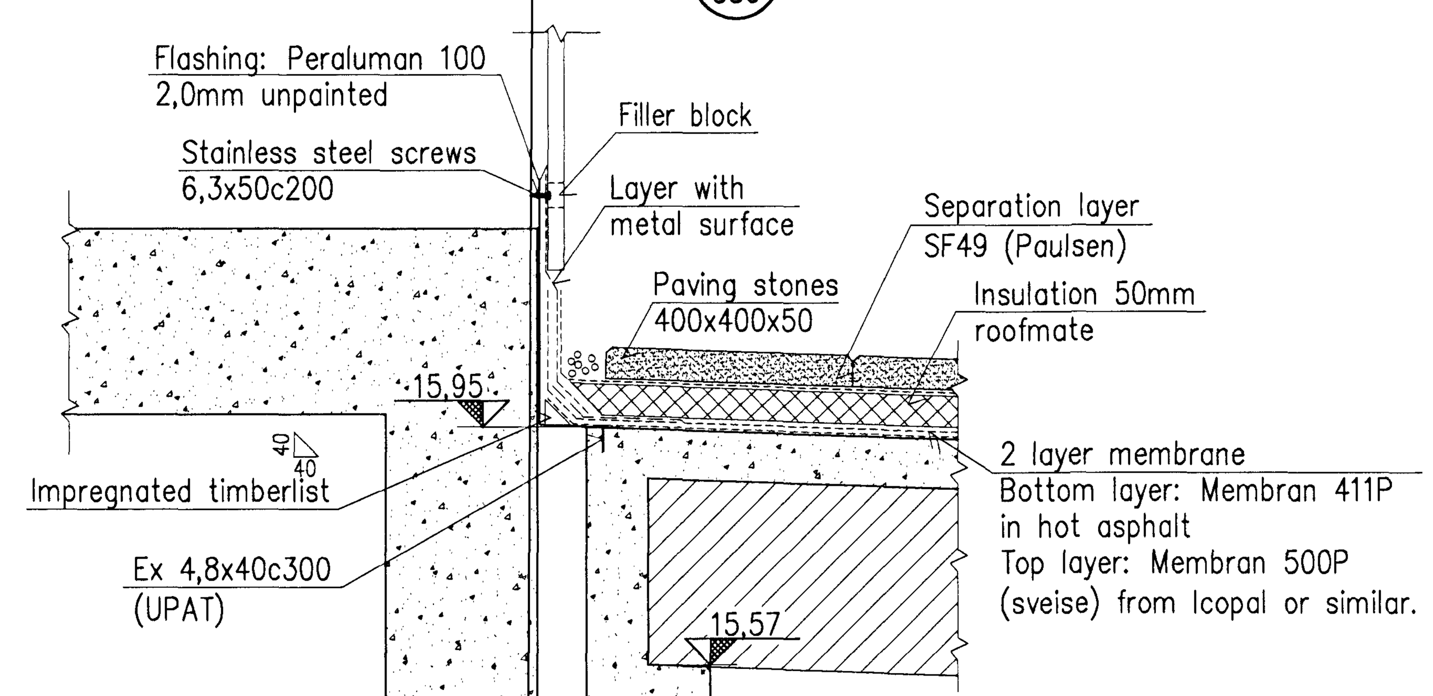

1:10 100 0 200 400 600 800 1000mm

Skýringar
Legend:

Útg.nr / Rev.no	Lýsing / Description	Dagsetning / Date	Hön/Tkn / Des/Drw	Yfirf / Ckd	Notk heim / Suppl Rel	Notk heim / ISAL Rel
2	Record drawing	2012.09.12	HS	NI		

This drawing is the property of Rio Tinto Alcan Iceland Ltd. and handed out for personal use only. It may neither be copied nor made available to others without permission of Rio Tinto Alcan Iceland Ltd. The receiver is liable for any misuse.

Stærð: Format: A1 Mkv.: Scale: 1:10

Dimensions without tolerances according to ISO 2768-1 medium.

HRV & HATCH JOINT VENTURE — ISAL PRODUCTION UPGRADE

Dagsetning / Date	2011.03.07
Hannað / Designed	HS
Teikn / Drawn	LDB
Verktaki / Supplier	HRV
Teikn.nr.verktaka / Supplier drw.no.	IDP-410-CA-015-337
Sambykkt / Approved	NI
Yfirf / Chkd	NI
Hluti af: / Part of:	

IPU410-RECTIFIER BUILDINGS
B5/S2
ROOF, SECTIONS

Teg.teikningar / Dwg. type: BUILDING FITTOUT

Flokkur nr.: | Blað nr.: | Næsta bl.nr.:

Kostn.nr.-Ccno. / Bún.nr.-Eq.no: 4011 13982

AKS: UB12

Rio Tinto Alcan — ISAL Alcan Iceland Ltd Straumsvík IS-222 Hafnarfjordur Iceland

Teikn.nr. ISAL / Drw.no. of ISAL: 251291 | Breyt./Rev.: A

ISAL Yfirfarið og skráð, dags / ISAL Checked, date
ISAL Sambykkt, dags / ISAL Approval, date

C:\IDP\01 IDP\400 - Reduction\410 Substation\Drawings\Civil\IDP-410-CA-015-337.dwg