


PLÖTUR: STEYPA C25/30-25-S2-Ae
 VEGGIR: STEYPA C30/37-25-S2-Ae

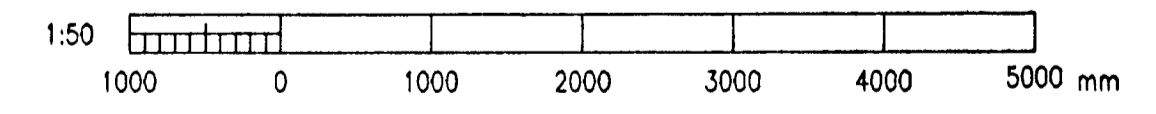

Samþykkt þarft
 9.2 OKT. 2002
 Byggingafrulltrúinn
 F.h. Sigurbjartur Halldórsson

Skýringar:
 Explanations:

J:\99-1xx\99110\Jordsk\Annex\ANN-28108-111.DWG

Blátt. Rev.	Bráttling Revision	Dagur Date	Samb. Approved	Notk. heimil Released
C	REYNDARTEIKNING	16.09.2003	SE	SVS
B	MERKINGAR	04.10.2002	HFB	SVS
A	MERKINGAR OFL.	31.05.2002	SE	SVS

This drawing is the property of the Alcan Iceland Ltd. and handed out for personal use only. It may neither be copied nor made available to others without permission of the Alcan Iceland Ltd. The receiver is liable for any misuse.

Fjöldi stúkkja Number of pieces	Hlutur Object	Altrið Item	Efni Material	Eq.stk Weight (kg)	Talafétt Total weight	Althugasemdir Remarks
IV III II I	Steypuskóli. Mhl. 12 Annex, styrking, stökkun Grunnm. í hæð 10,15 og 13,45 1/3					
	Stærð Forma					Mev. Scale 6010 1227
	Teiknað Drawn	SE/SAÁ	28.05.2001	Yfirfarið Checked	28.05.2001	NI
	ALCAN PRIMARY METAL EUROPE ISAL Alcan Iceland Ltd			Stráumark IS-222 Hafnarforður		
						166759 C
	Yfirfarið og skráð Checked and filed		03.09.2001	GUR		Notkun heimil Released 03.09.2001 SVS

VST Verkfræðistofa
 Sigurðar Thoroddsen M.
 Aln. v. 1.108 Reykjavík Sími: 593 3000 Fax: 593 3010