


LÓDRÉTT SNID FRÁGANUR Á ÞAKI VIÐ ELÐRA HÚS 1:5

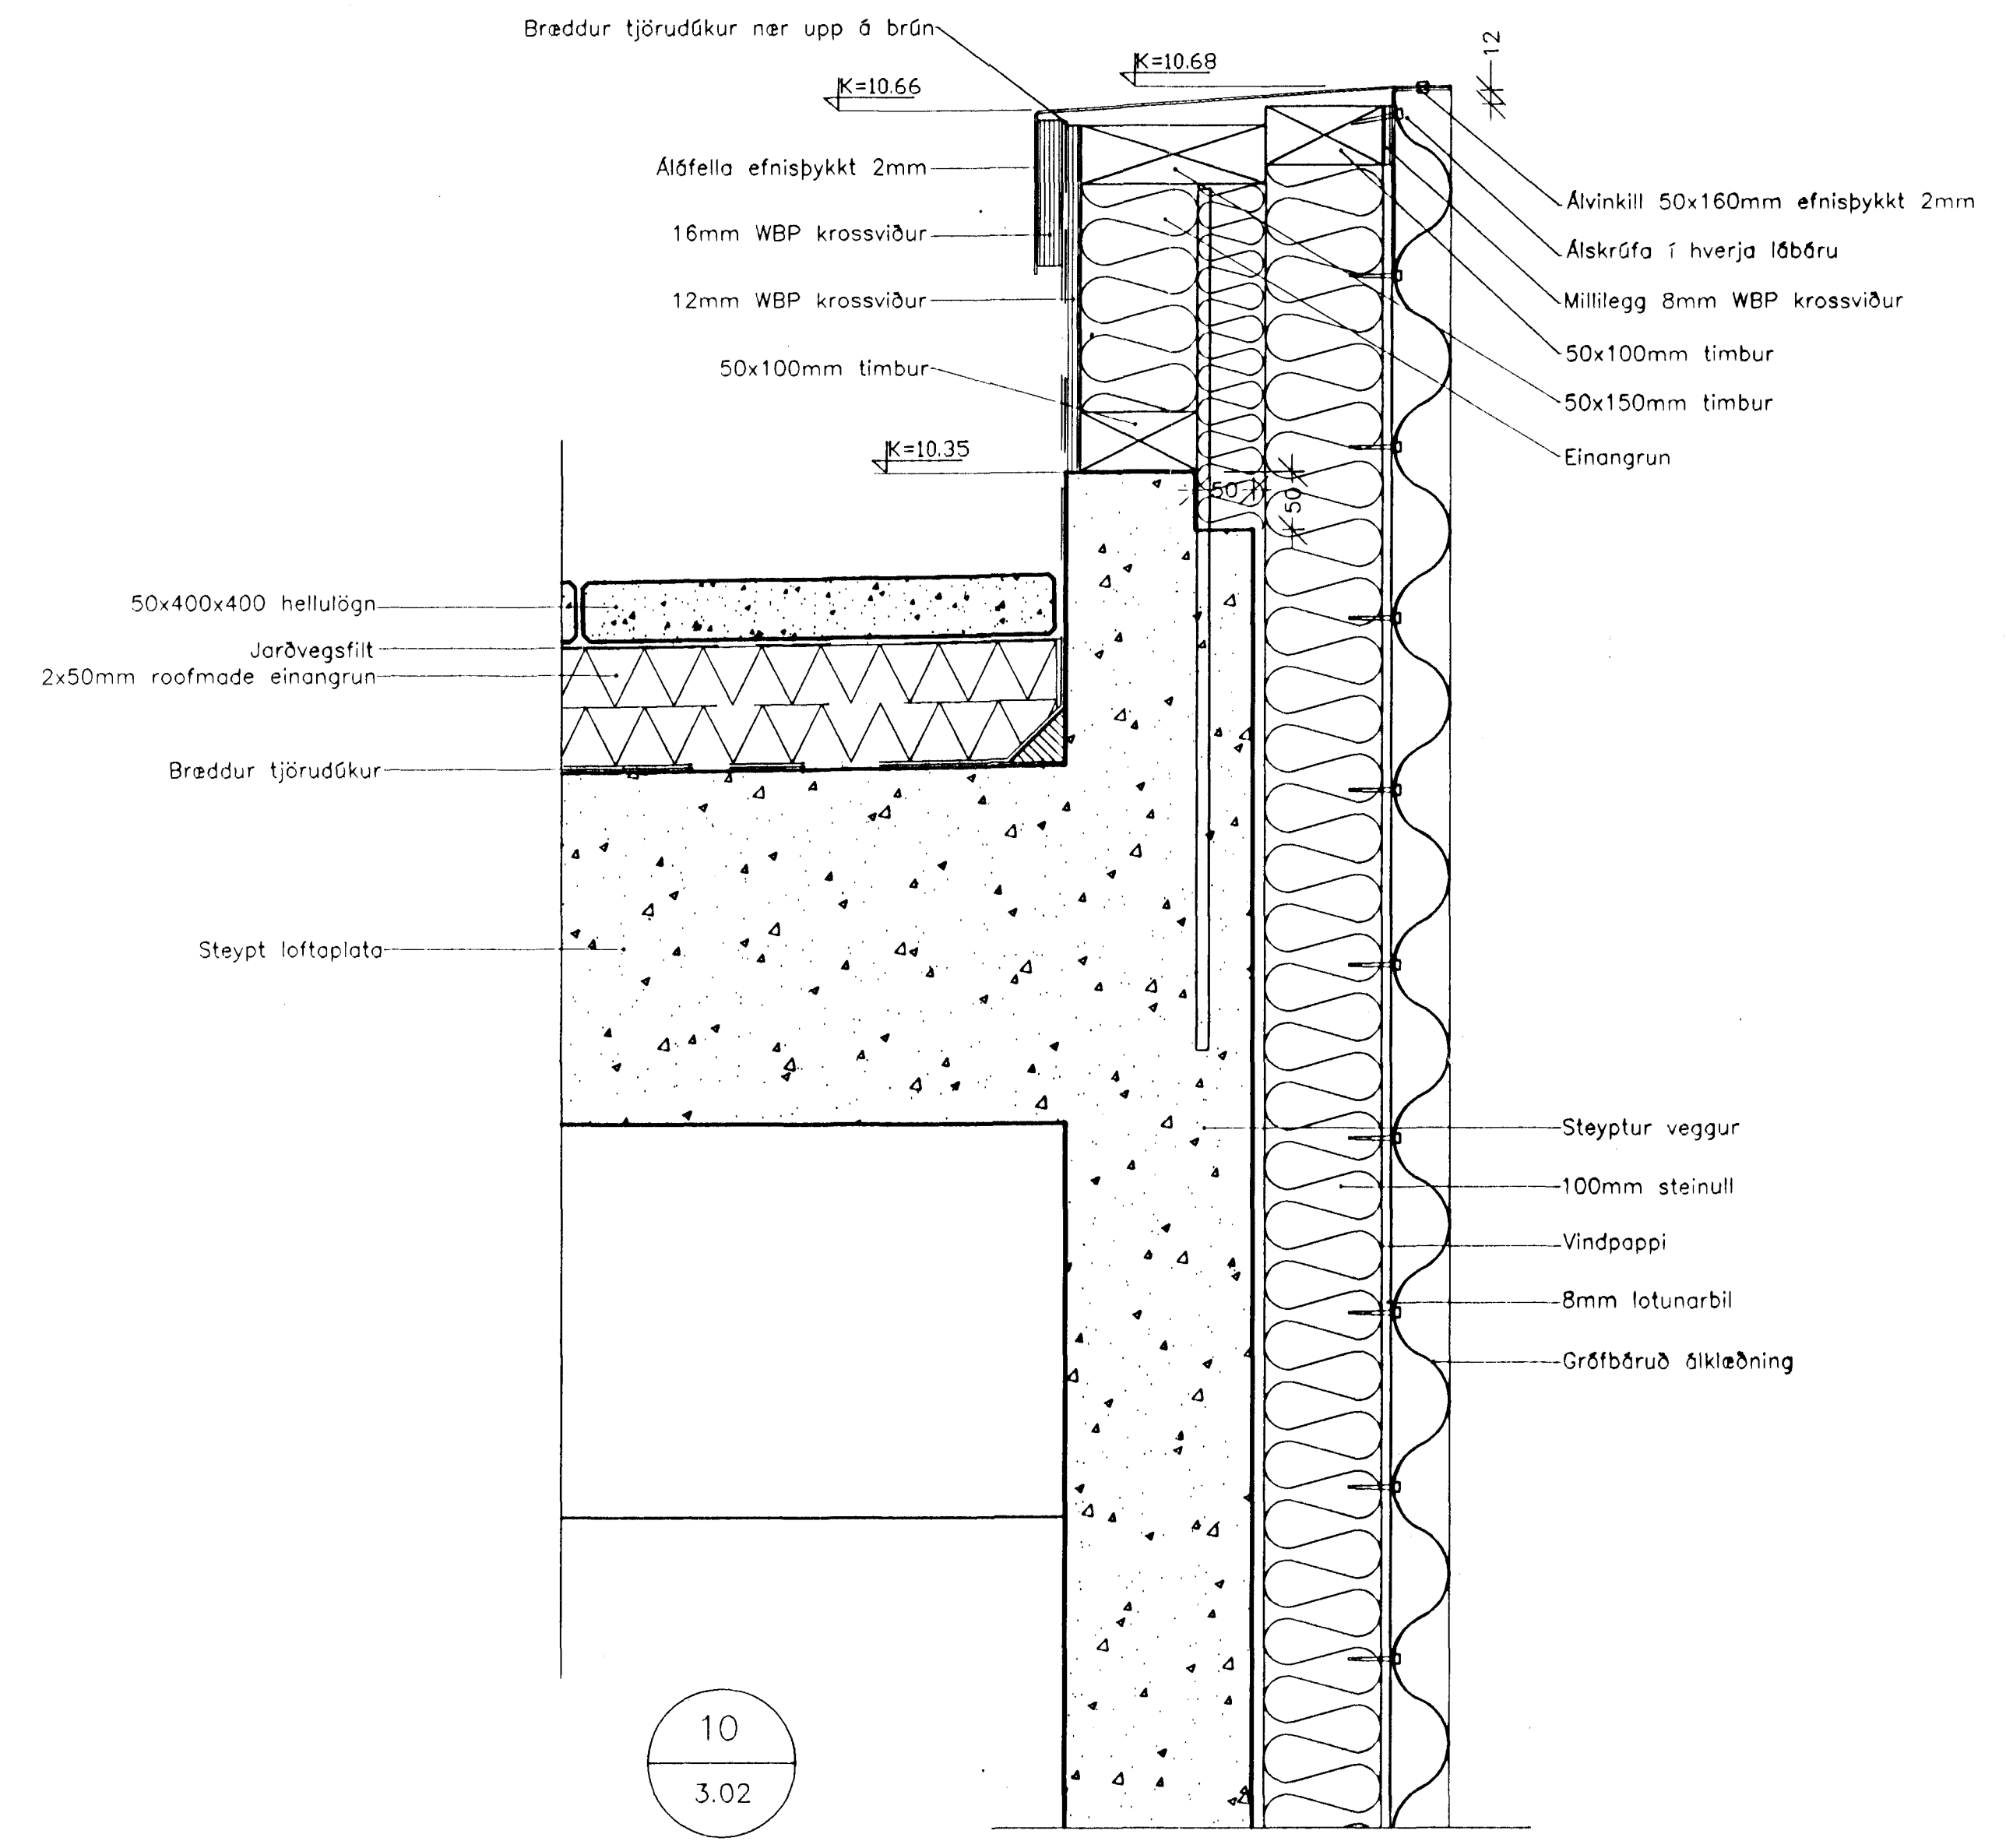

LÓDRÉTT SNID FRÁGANUR VIÐ ÚTVEGG KARLASTURTU 1:5

ÞISKILD ER HO VEKLYSINGU SE
FJLST VARDANDI, FESTINGAR Á
FJLKLÆVINGU
D. 8. AUG. 1997
RANAREJARDARBEIÐ
GUNNA GUNNARSDÓTTIR
BYGGINGAFULLTÍÐ

BREYTT: DAGS: LÝSING: BR. AF:



HANNAÐ: A.S.
TEKNAÐ: A.S.
DAGS: 28.04.1997
MKV: 1:5
VERKNR: 9601

TEKNIstofa TÓNGÖTU 3
101 REYKJAVÍK
SÍMI: 5512070 FAX: 5517748

Abalásson/Sporrason arkitekt FA
Abalásson

COPYRIGHT ©
LISTANIDSTÖÐ ARKITEKTA

DEILI 9-10

5.05

	ICELANDIC ALUMINIUM CO.LTD.	
	ISAL STRAUMSVÍK BÚNINGSAÐSTÁÐA 1 ANNEXI VIÐ STEYPUKÁLA	6010- BA 1227