Format A1 (841x594 mm) is 20 mm outside of this frame

A Snið 025027 M 1:10

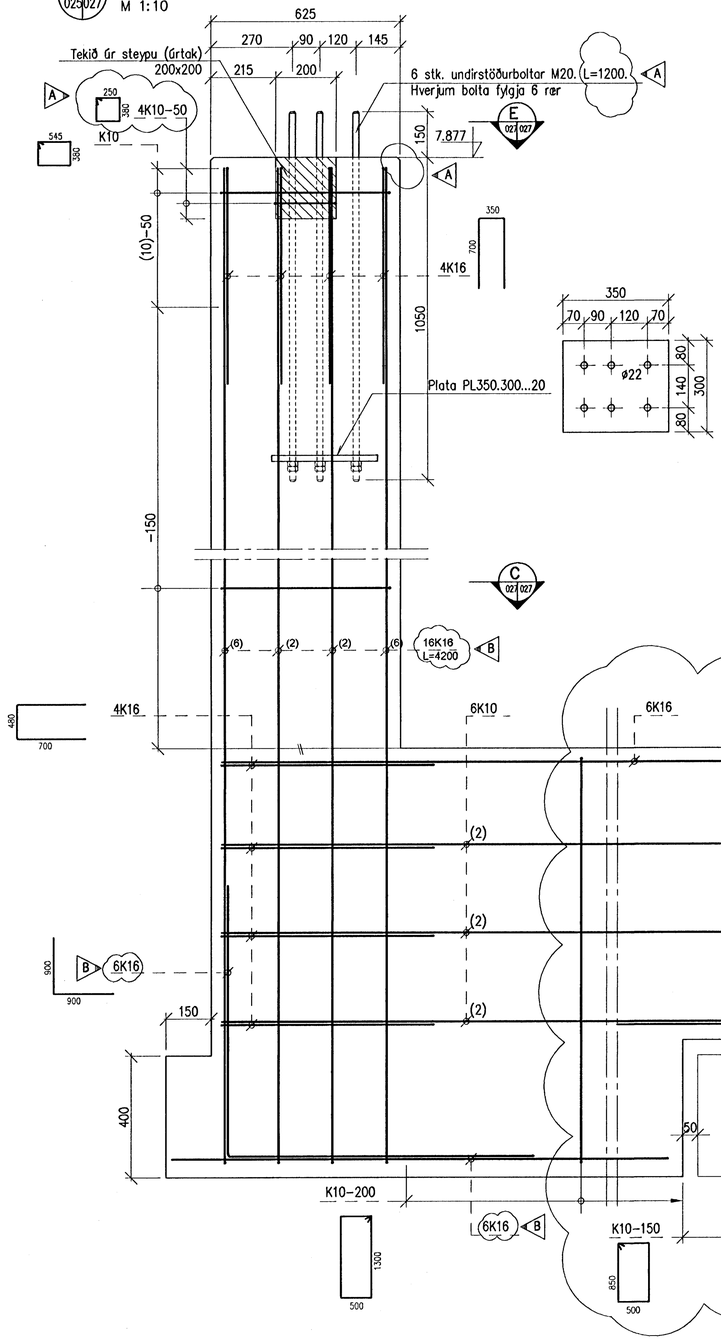

E Snið 027027 M 1:10

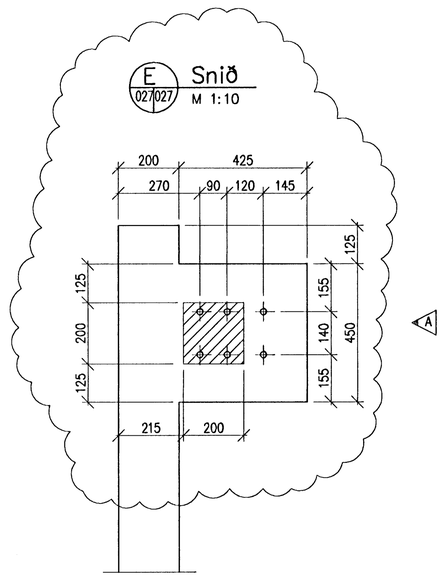

B Snið 025027 M 1:10

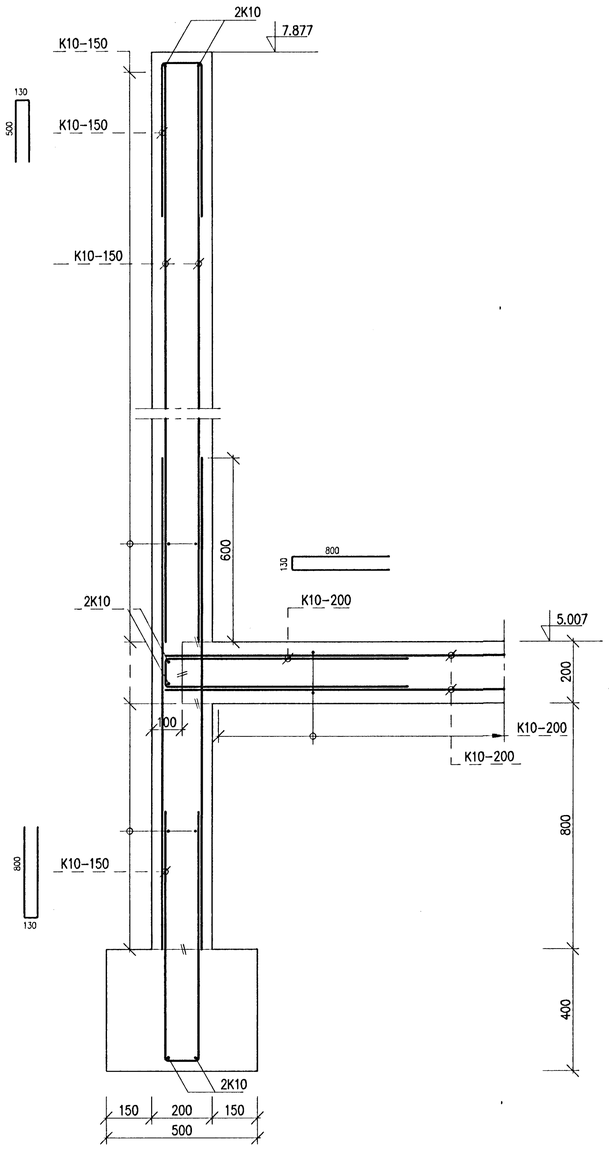

C Snið 027027 M 1:10

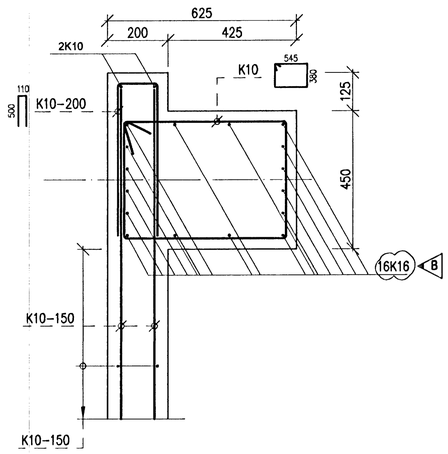

D Snið 025027 M 1:10

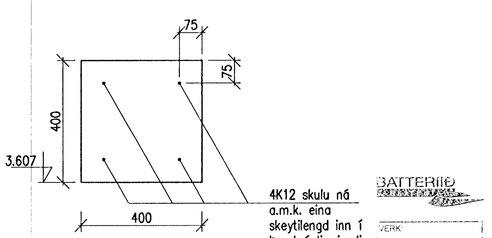

4K12 skulu ná a.m.k. eina skeytilengd inn í Þvert á liggjandi undirstöður

Samþykkt þann 20. APR. 2001
Byggingafulltrúinn í Hafnarfirði
F.h. Sigurbjartur Halldórsson

BATTERIÐ
VERK
MÆ 18.04.01
SAMÞ
SKÝRING

Skýringar: Steinsteypa Skýringablað sjá teikningu nr. 166023
Explanations:

Breyt. Rev.	Breyting Revision	Dags. Date	Samþ. Approved	Nótk. heimil. Released
B	Bætt við járnum	11.04.2001	BH/mg	
A	Bæta við snið A – Nýtt snið E – breyta málum	23.03.2001	BH/mg	

Tilv.teikningar nr. ÍSAL Ref.drawing no. of ÍSAL
Samsetn.teikningar nr. ÍSAL Assembly drawing no. of ÍSAL

This drawing is the property of the ICELANDIC ALUMINIUM CO. LTD. and handed out for personal use only. It may neither be copied nor made available to others without permission of the ICELANDIC ALUMINIUM CO. LTD. The receiver is liable for any misuse.

Fjöldi stykkja Number of pieces: IV III II I

Hlutur Object	Atriði Item	Efni Material	ea.: stk Weight (kg)	total: f. heild Þyngd	Athugasemdir Remarks

ÍSAL – Flutningur skauta – Matshluti 83

Undirstöður

Snið

Mælikvarði Scale 1:10
Stærð frumteikn. Format of orig. A1
CCno.-Eq.type-Eq.no.

Verktaki / Supplier: Línuhönnun hf.
Drw.no. of suppl. / Teikn.nr. verktaka
Breyt./Rev.

Teiknað Drawn MG 09.03.2001 | Yfirfarið Checked BH 23.03.2001 | Samþykkt Approved

algroup alusuisse primary materials
icelandic aluminium co. ltd. p.o. box 244 is-222 hafnarfjordur, iceland

Drw.no. of ÍSAL / Teikn.nr. ÍSAL: 166027
Breyt./Rev: B

Teiknað Drawn | Yfirfarið og skráð Checked and filed | Nótkun heimiluð Released