


A Snið
023029 M 1:10

Format A1 (841x594 mm) ± 20 mm outside of this frame

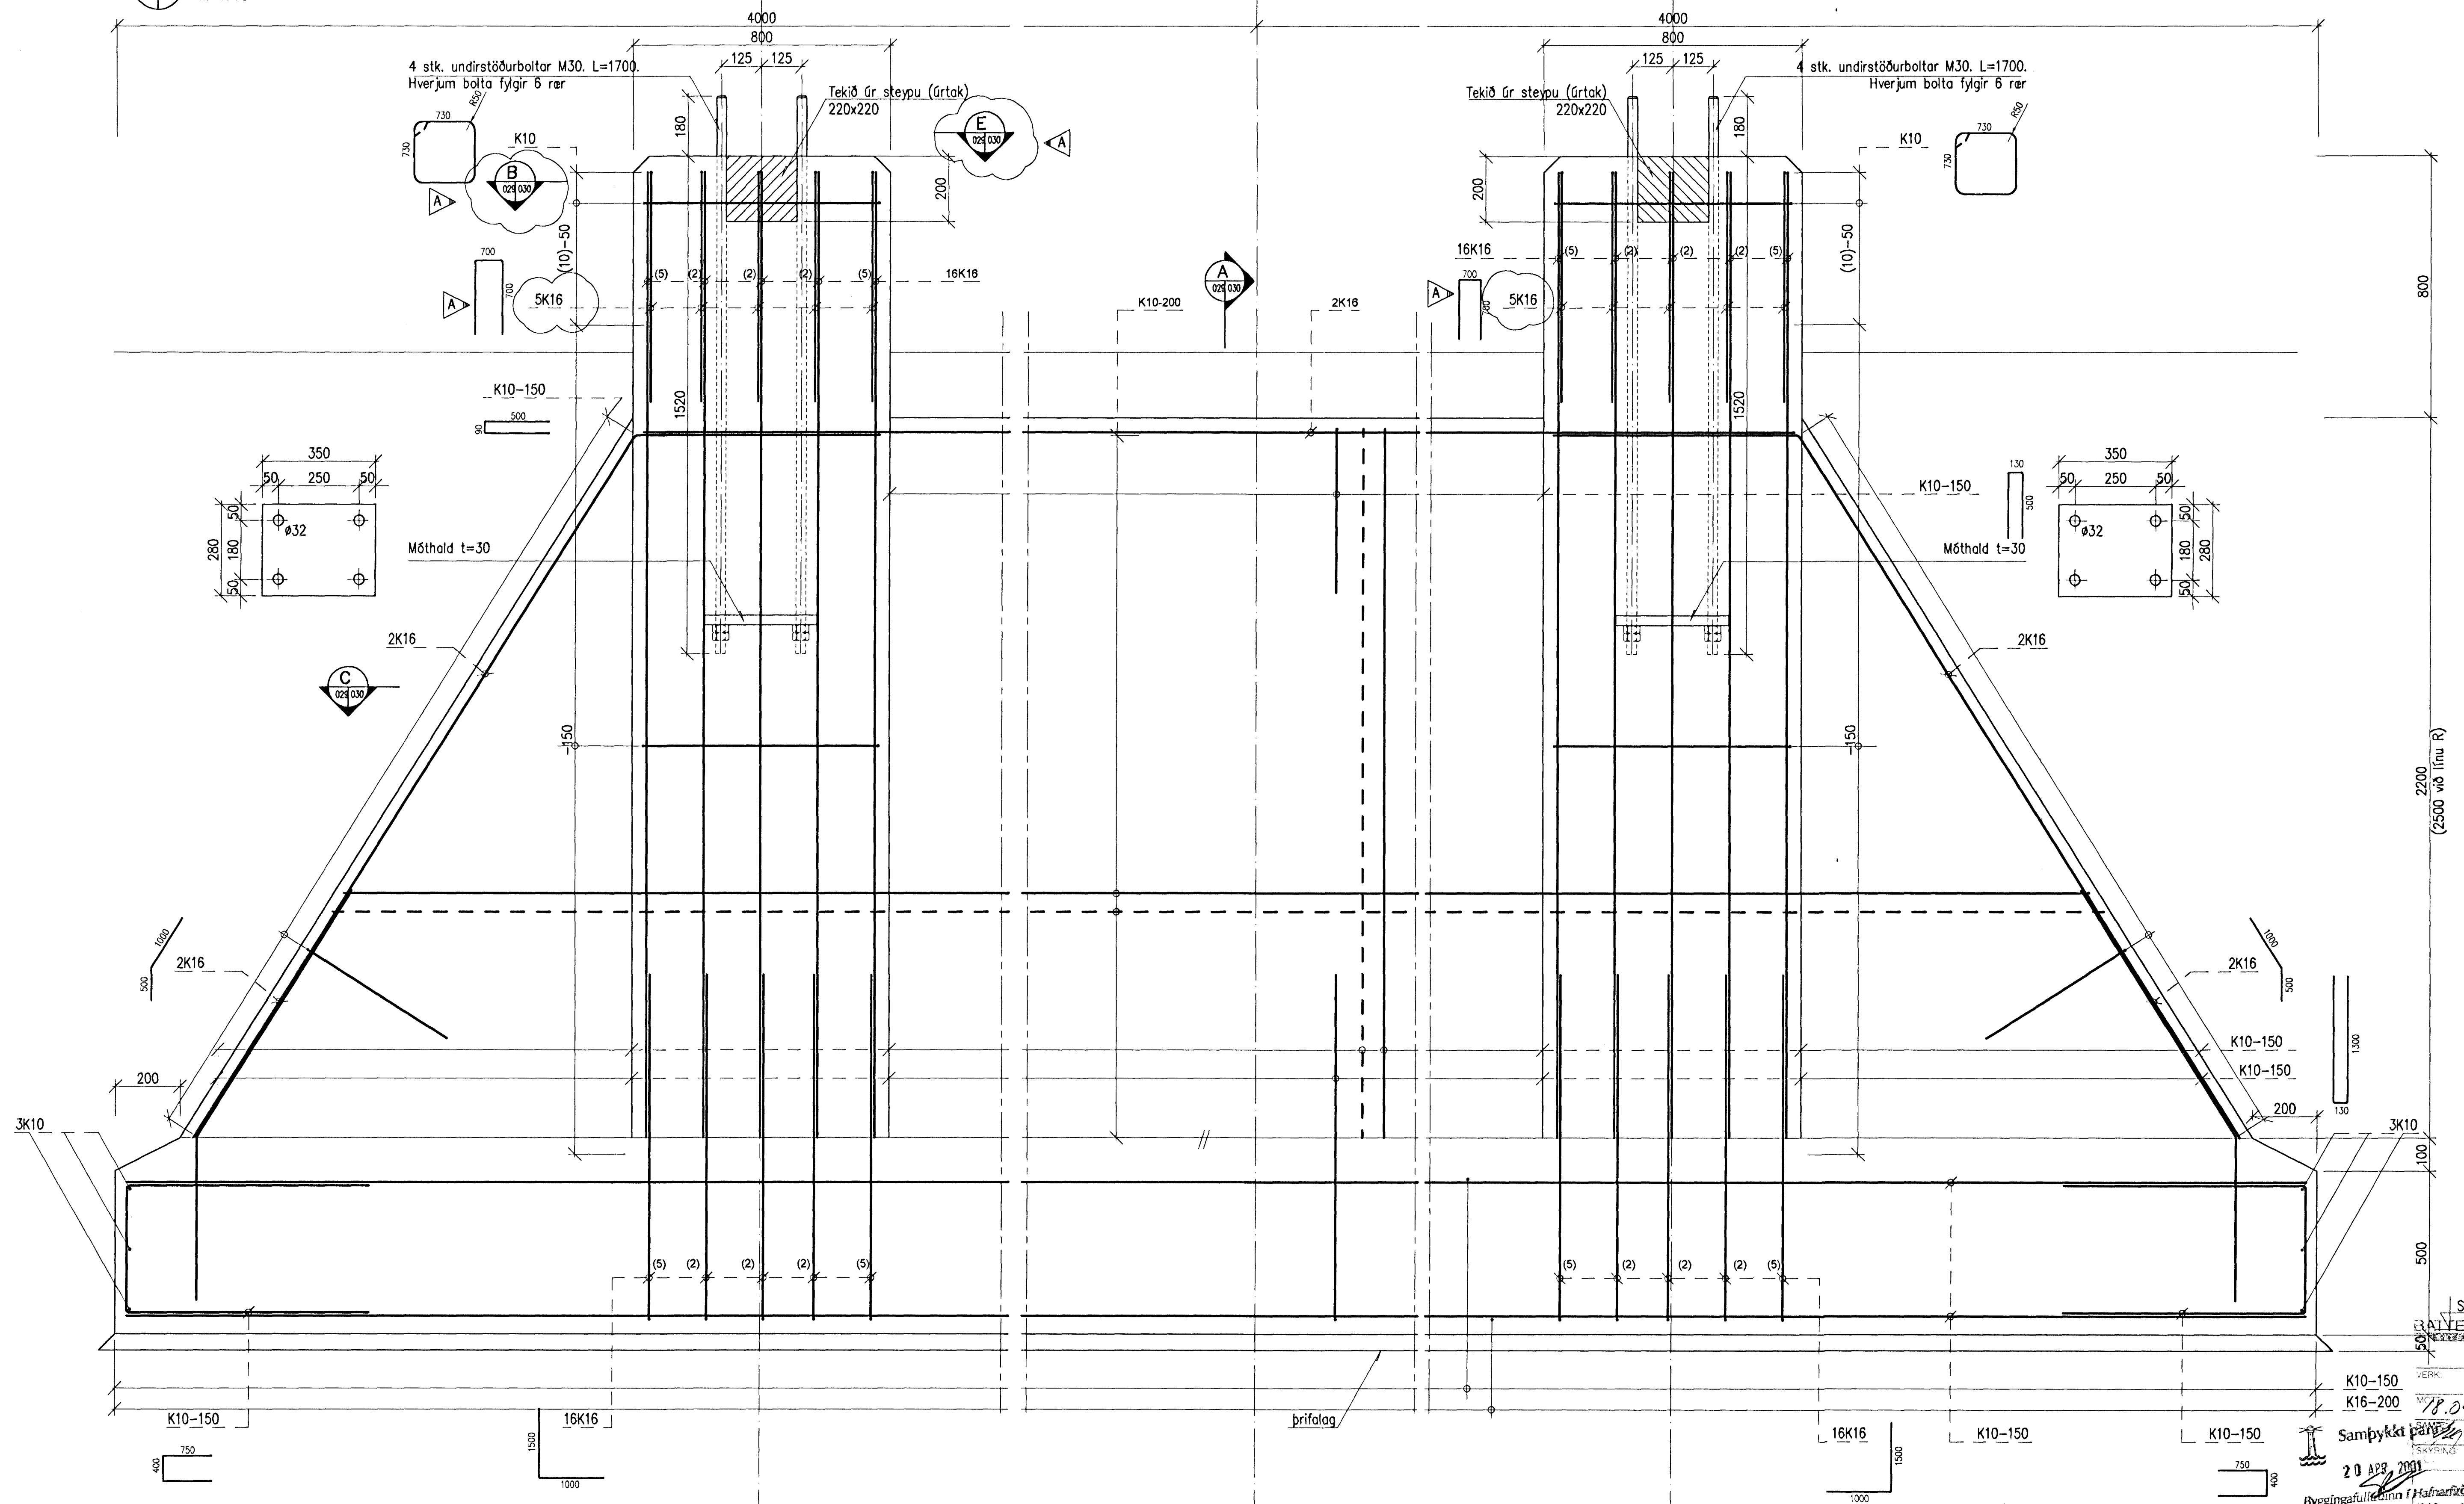

2200
(2500 við línur R)

Skv. grunnmyr
RAITERIÉ
18.09.01
Sambýkt þátt
20 APR 2001
Byggingafulltrúi í Hafnarvíð
Eh. Sigurbjartur Halldórsson

Skýringar: Steinsteypa Skýringablað sjá teikningu nr. 166023
Explanations:

Breyt. / Rev.	Breyting / Revision	Dagur / Date	Samþ. / Approved	Notað / Released
A		23.09.2001	BH/mg	

This drawing is the property of the ICELANDIC ALUMINIUM CO. LTD. and handed out for personal use only. It may neither be copied nor made available to others without permission of the ICELANDIC ALUMINIUM CO. LTD. The receiver is liable for any misuse.

Fjöldi stúkkja / Number of pieces	Hlutur / Object	Atriði / Item	Efni / Material	ead.stk / Total: F. heild	Alhugsgæmir / Remarks					
IV III II I	ISAL - Flutningur skauta - Matshluti 83									
	Undirstöður Snið				Malkvarði Scale 1:10					
	Verkfró / Supplier	Línuhönnun hf.			Dr.no. of supp. / Tekn. nr. / Breyt. / Rev.					
Teknið / Drawn	MG	09.03.2001	Yfirfarið / Checked	BH	23.03.2001	Samþykkt / Approved	R. Halldórsson	Dr.no. of ISAL / Tekn. nr. / ISAL		Breyt. / Rev.
	algroup aluslöss	primary materials	icelandic aluminium co. ltd.	p.o. box 244	is 222 hafnarperdur, celand			166029		A
Teknið / Drawn			Yfirfarið og skráð / Checked and filed							