Format A1 (841x594 mm) is 20 mm outside of this frame

A 025031 Snið
M 1:10

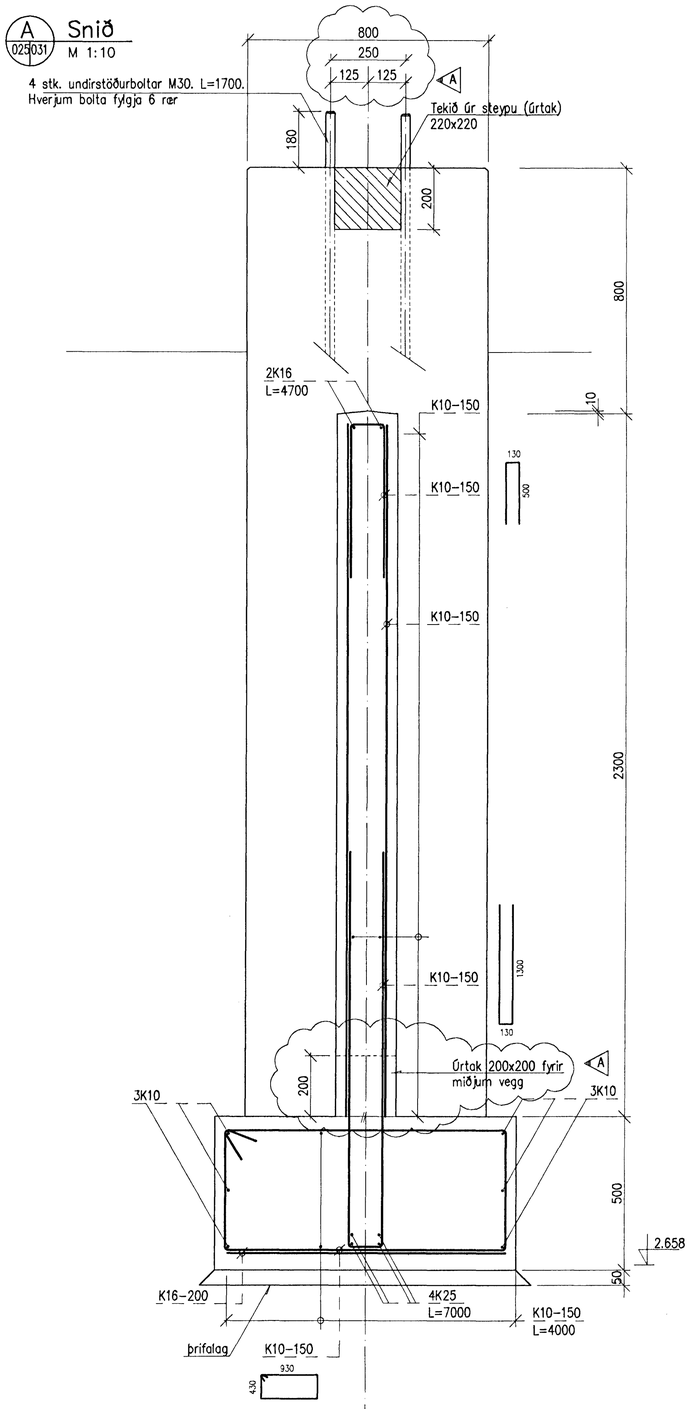

B 025031 Snið
M 1:10

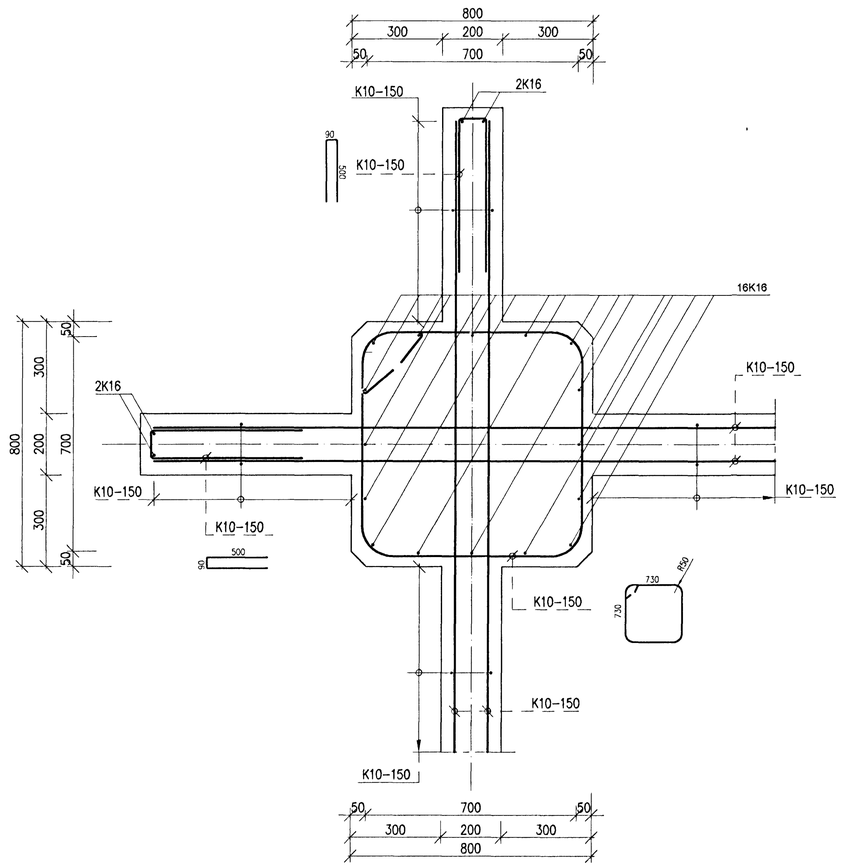

BATTERIIÐ
VERK:
MÓT 18.04.01
SAMÞ.
SKÝRING

Samþykkt þann
20 APR 2001
Byggingafulltrúinn í Hafnarfirði
F.h. Sigurbjartur Halldórsson

Skýringar: Steinsteypa Skýringablað sjá teikningu nr. 166023
Explanations:

Rev.	Breyting / Revision	Dags. / Date	Samþ. / Approved	Notk. heimil / Released
A	Úrtak – Mál á milli undirst.bolta	23.03.2001	BH/mg	

Tilv.teikningar nr. ÍSAL / Ref.drawing no. of ÍSAL
Samsetn.teikningar nr. ÍSAL / Assembly drawing no. of ÍSAL

This drawing is the property of the ICELANDIC ALUMINIUM CO. LTD. and handed out for personal use only. It may neither be copied nor made available to others without permission of the ICELANDIC ALUMINIUM CO. LTD. The receiver is liable for any misuse.

Fjöldi stykkja / Number of pieces: IV III II I

Hlutur / Object	Atriði / Item	Efni / Material	ea.: stk / Weight (kg)	total: heild / Þyngd	Athugasemdir / Remarks

ÍSAL – Flutningur skauta – Matshluti 83

Undirstöður

Snið

Mælikvarði / Scale 1:10
Stærð frumteikn. / Format of orig. A1
CCno.–Eq.type–Eq.no.

Verktaki / Supplier: Línuhönnun hf.
Drw.no. of suppl. / Teikn.nr. verktaka
Breyt./Rev.

Teiknað / Drawn MG 09.03.2001
Yfirfarið / Checked BH/mg 23.03.2001
Samþykkt / Approved

algroup alusulsse — primary materials
icelandic aluminium co. ltd. p.o. box 244, is-222 hafnarfjordur, iceland

Drw.no. of ÍSAL / Teikn.nr. ÍSAL: 166031
Breyt./Rev.: A

Teiknað / Drawn
Yfirfarið og skráð / Checked and filed
Notkun heimiluð / Released