



### Undirstöður Grunnmynd

M 1:50

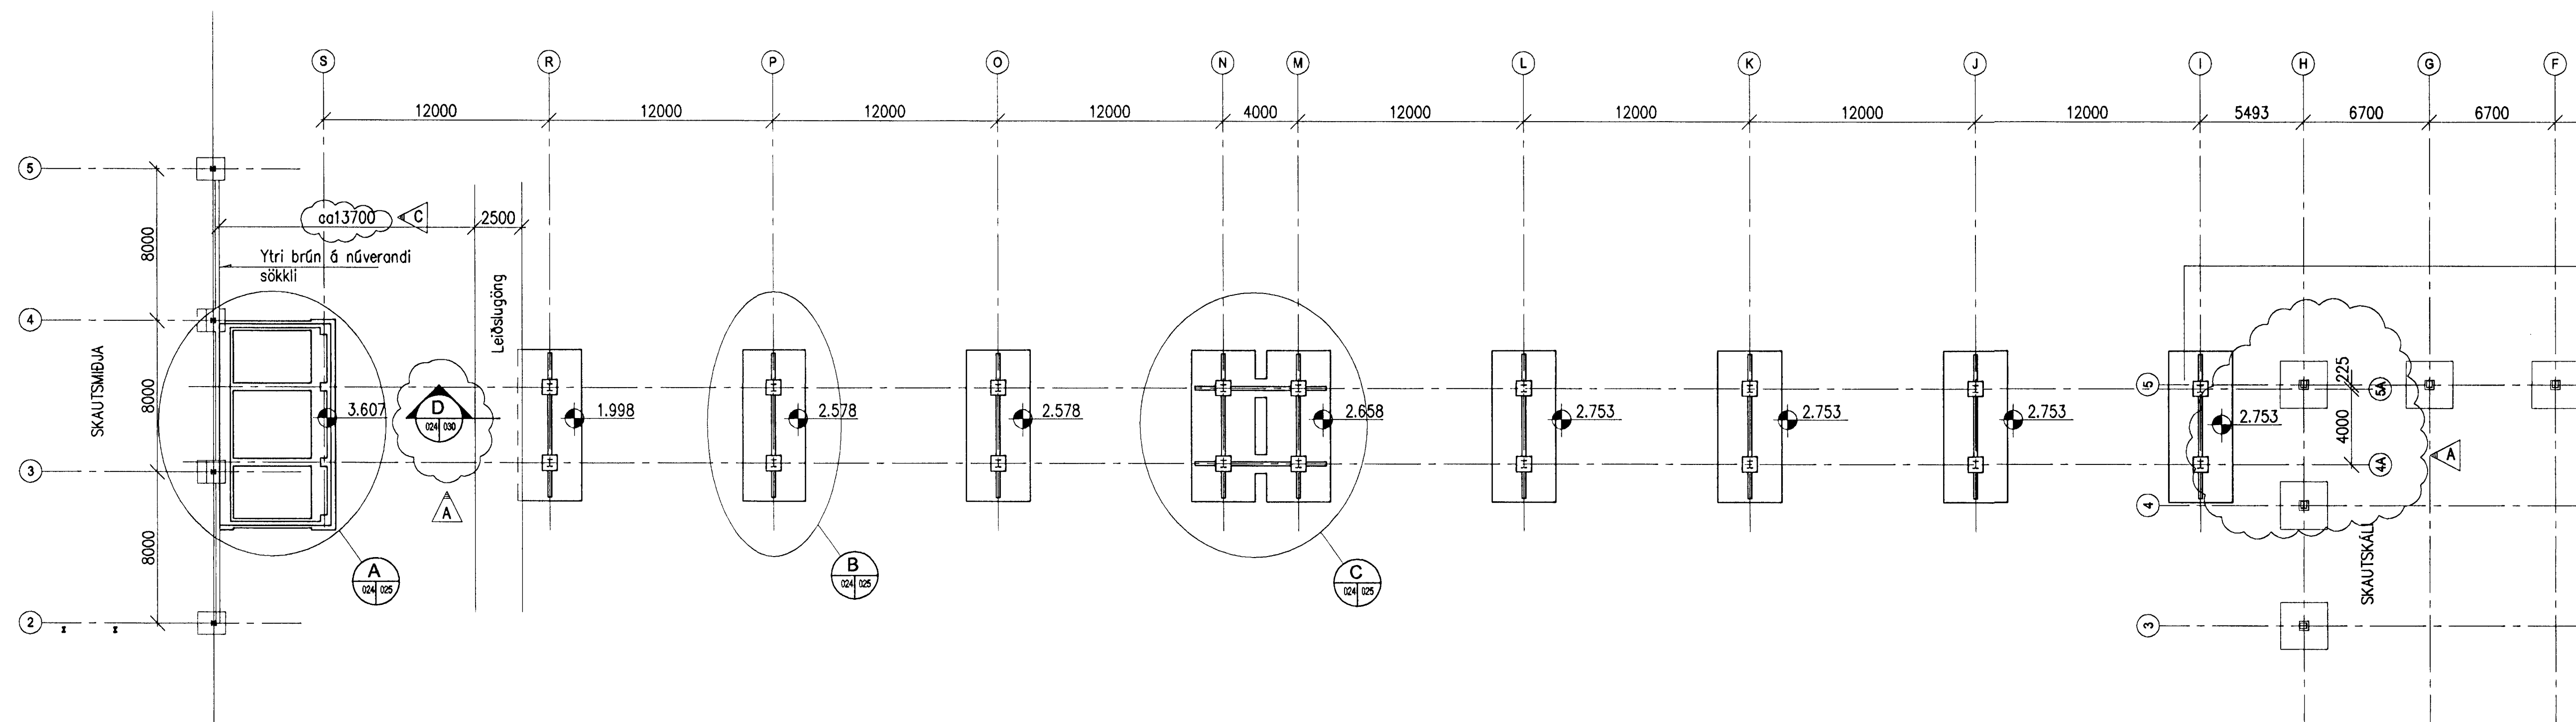

### Gólf í Kt. 5.007 - Grunnmynd

M 1:50

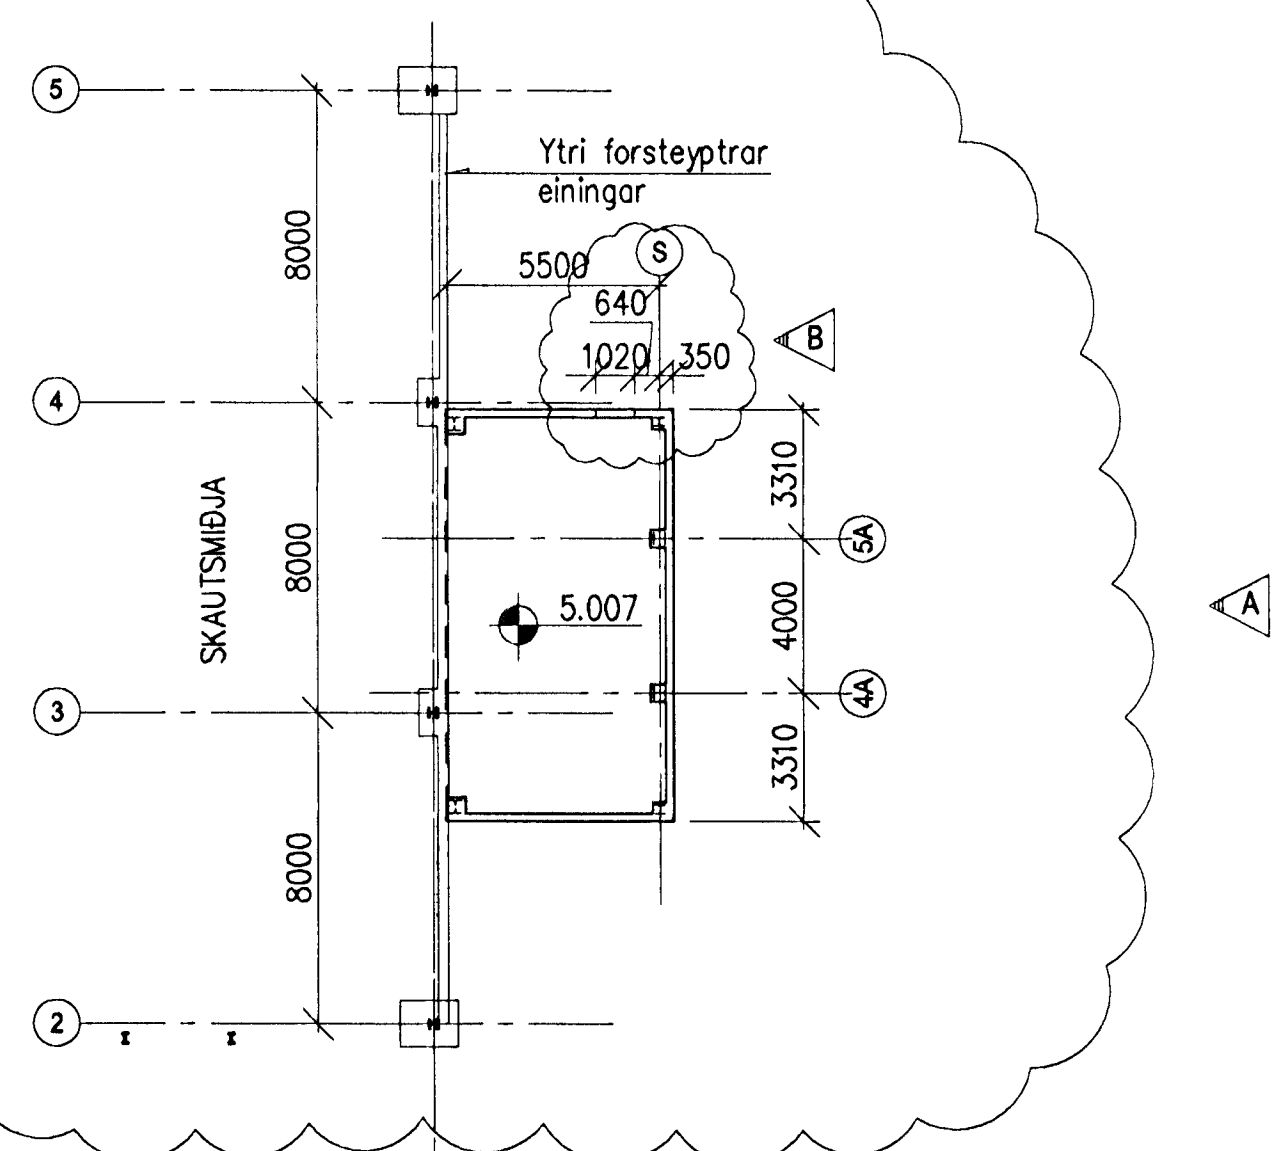

BATTERIÐ

Samþykkt þann  
18 MAI 2001  
Byggingafulltrúinn í Hafnarfirði  
F.h. Sigurbjartur Halldórsson

Skýringar: Steinstæpa Skýringablað sjá teikningu nr. 166023  
Explanations:

Breyt. / Rev.	Dags. / Date	Samb. / Approved	Nok. heiml. / Released
C	11.05.2001	BH/mg	
B	11.04.2001	BH/mg	
A	23.03.2001	BH/mg	

Fjöldi stykja / Number of pieces		Titill / Object		Altrið / Item		Efni / Material		Eg. stik / Weight (kg)		Tölupl. / Scale		Athugasemdir / Remarks	
IV	III	II	I	ISAL - Flutningur skauta - Matshluti 83		Undirstöður og plata		Yfirlitsmynd - Grunnmynd		Málsvæði / Scale		1:200	
Verktali / Supplier										Línuhönnun hf.		Samb. / Approved	
Tiltekið / Drawn		MG 09.03.2001		Yfirforð / Checked		BH 11.05.2001		Samb. / Approved		Samb. / Approved		166024	
Tiltekið / Drawn										algroup alusulisse		C	

