Format A1 (841x594 mm) is 20 mm outside of this frame

A 024/025 MYND
M 1:50

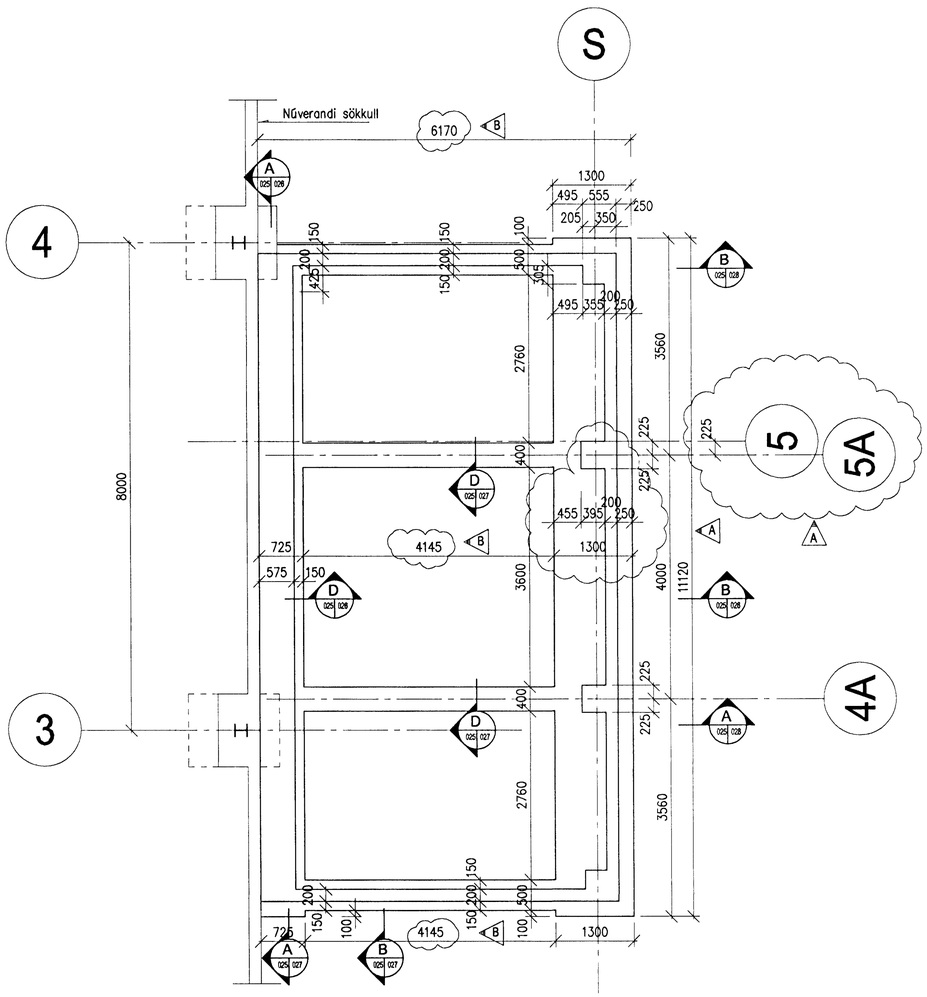

B 024/025 MYND
M 1:50

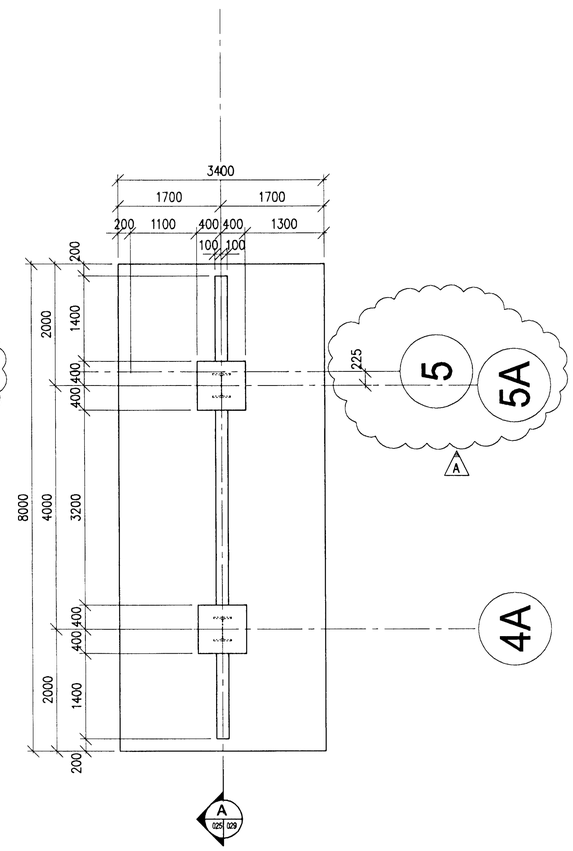

C 024/025 MYND
M 1:50

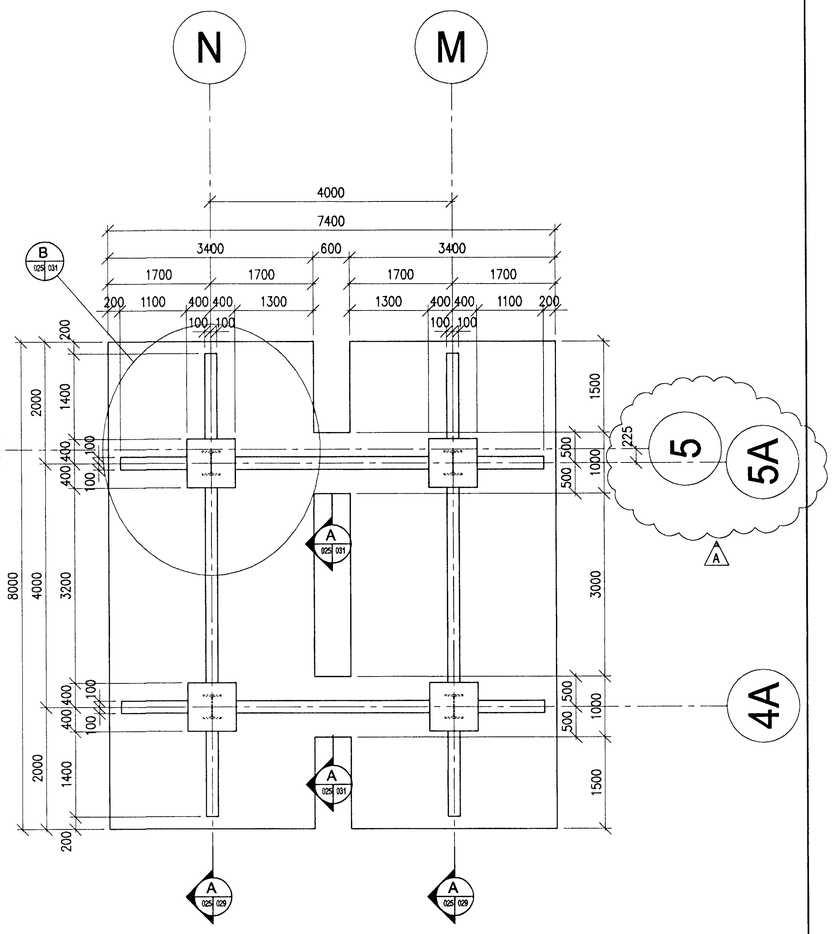

BATTERIÐ
VERK:
MÆLT 11/5 '01
SAMÞ.
KVITTAÐ

Samþykkt þann 18 MAI 2001
Byggingafulltrúinn í Hafnarfirði
F.h. Sigurbjartur Halldórsson

Skýringar: Steinsteypa Skýringablað sjá teikningu nr. 166023
Explanations:

Rev.	Breyting / Revision	Dags. / Date	Samþ. / Approved	Notk. heimil. / Released
B	Leiðrétt v/innmælingar	11.05.2001	BH/mg	
A	Breyta málum og færa Rampa	23.03.2001	BH/mg	

Tilv.teikningar nr. ISAL / Ref.drawing no. of ISAL
Samsetn.teikningar nr. ISAL / Assembly drawing no. of ISAL

This drawing is the property of the ICELANDIC ALUMINIUM CO. LTD. and handed out for personal use only. It may neither be copied nor made available to others without permission of the ICELANDIC ALUMINIUM CO. LTD. The receiver is liable for any misuse.

Fjöldi stykkja / Number of pieces: V III II I

Hlutur / Object	Atriði / Item	Efni / Material	ea.stk / Weight (kg)	total í heild / Pyngd	Athugasemdir / Remarks

ÍSAL – Flutningur skauta – Matshluti 83

Undirstöður

Yfirlitsmynd – Grunnmynd

Mælkvarði / Scale 1:50
Stærð frumteikn. / Format of orig. A1
CCno.-Eq.type-Eq.no.

Verktaki / Supplier
Drw.no. of suppl. / Teikn.nr. verkss. / Breyt./Rev

Teiknað / Drawn	MG	09.03.2001	Yfirfarið / Checked	BH	11.05.2001

Samþykkt / Approved

algroup alusulsse *primary materials*
icelandic aluminium co. ltd. p.o. box 244 is-222 hafnarfjordur, iceland

Drw.no. of ISAL / Teiknr. ÍSAL: 166025 B

Teiknað / Drawn
Yfirfarið og skráð / Checked and filed
Notkun heimiluð / Released