Format A1 (841x594 mm) is 20 mm outside of this frame

A Snið 025026 M 1:10

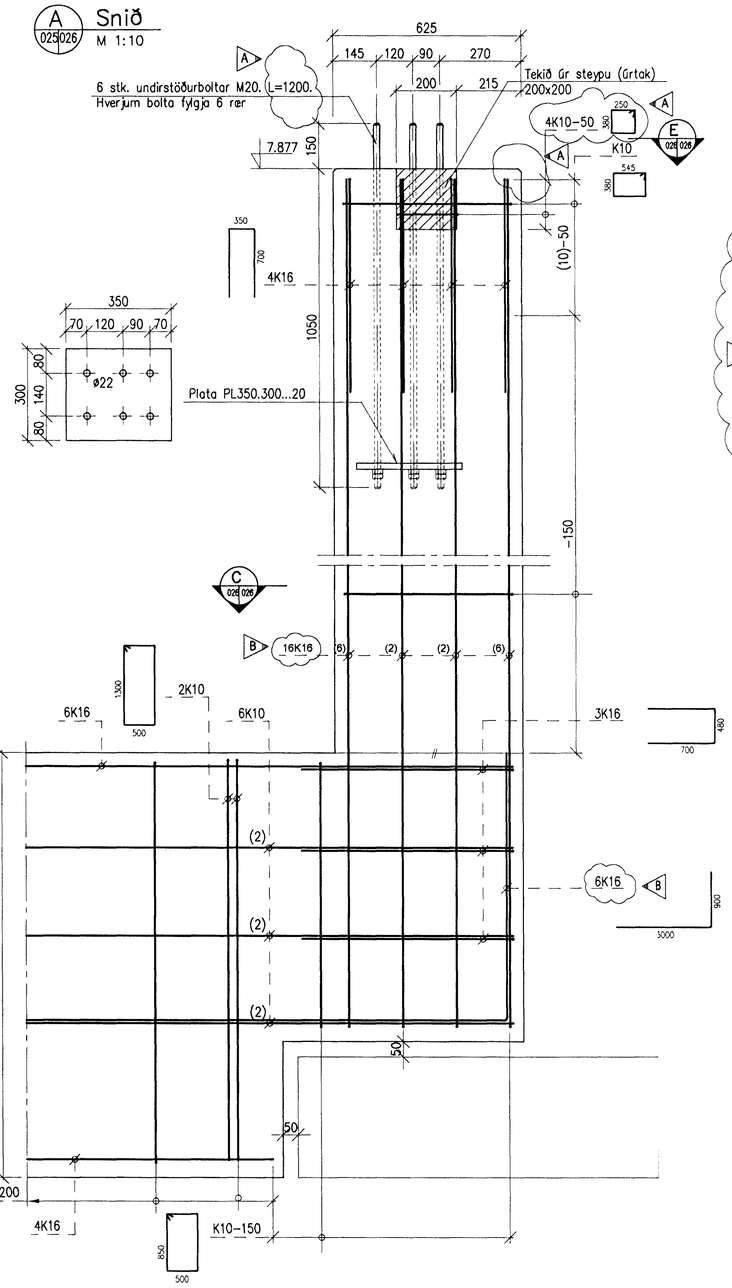

B Snið 025026 M 1:10

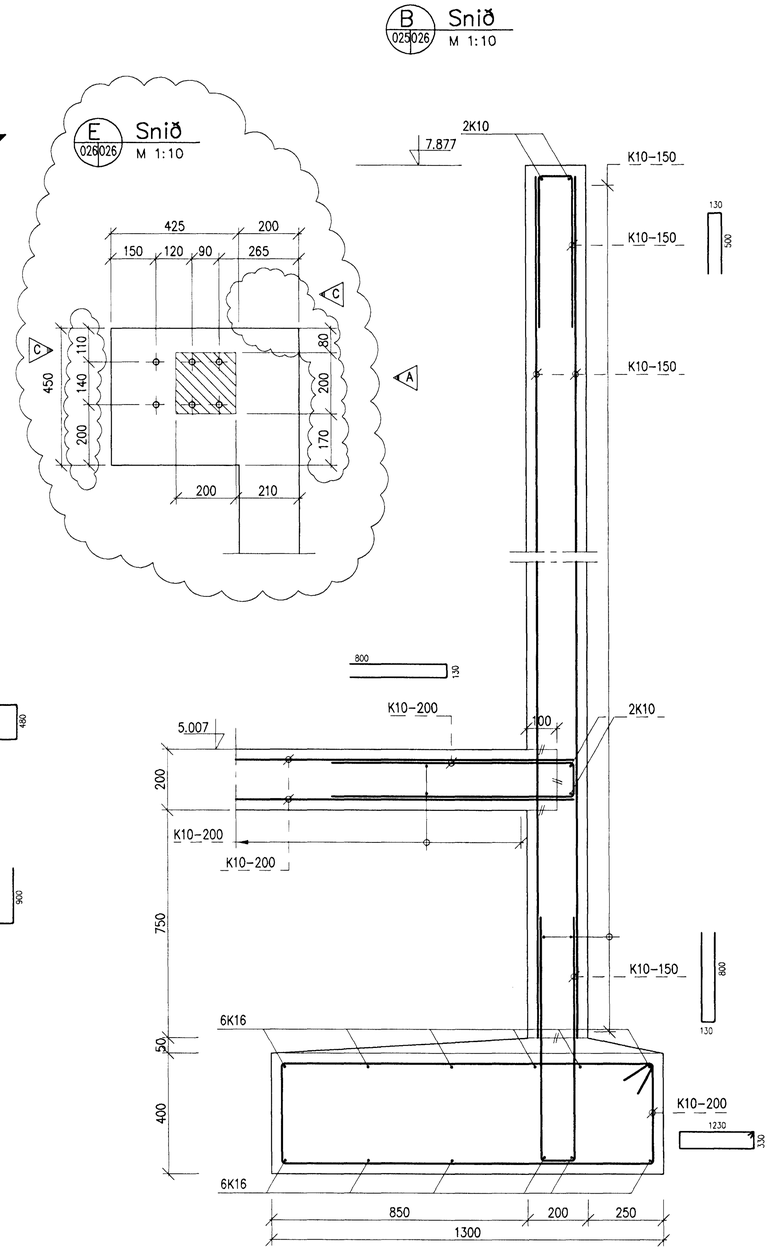

C Snið 026026 M 1:10

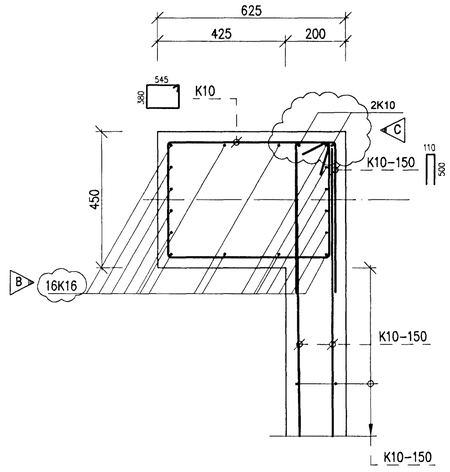

D Snið 025026 M 1:10

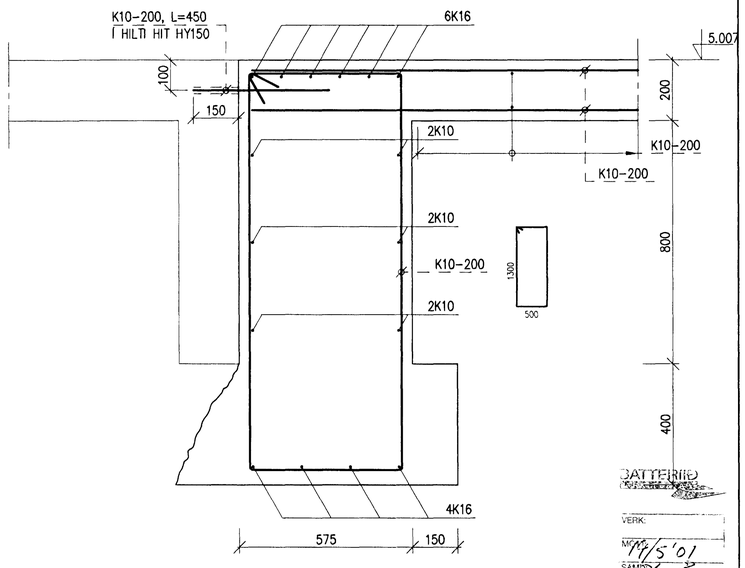

Skýringar: Steinsteypa Skýringablað sjá teikningu nr. 166023
Explanations:

C	Leiðrétt vegna innmælingar	11.05.2001	BH/mg	
B	Batt við járnum	11.04.2001	BH/mg	
A	Lengd á undirst.boltum í sniði A – Nýtt snið E	23.09.2001	BH/mg	
Breyt. Rev.	Breyting Revision	Dags. Date	Samp. Approved	Notk. heimil Released

Tilv.teikningar nr. ISAL Ref.drawing no. of ISAL
Samsetn.teikningar nr. ISAL Assembly drawing no. of ISAL

This drawing is the property of the ICELANDIC ALUMINIUM CO. LTD. and handed out for personal use only. It may neither be copied nor made available to others without permission of the ICELANDIC ALUMINIUM CO. LTD. The receiver is liable for any misuse.

Fjöldi stykkja Number of pieces: IV III II I

Hlutur Object	Atriði Item	Efni Material	ea.: stk Weight (kg)	totals: f. heild Pyngd	Athugasemdir Remarks	
ISAL – Flutningur skauta – Matshluti 83					Mælikvarði Scale	1:10
Undirstöður					Stærð frumteikn. Format of orig.	A1
Snið					CCno.–Eq.type–Eq.no.	

Verktaki / Supplier: Línuhönnun hf. — Drw.no. of supp. / Teikn.nr. verktaka — Breyt./Rev.

Teiknað Drawn	MG	09.03.2001	Yfirfarið Checked	BH	11.05.2001	Samþykkt Approved

algroup alusulsse — primary materials — icelandic aluminium co. ltd. p.o. box 244, is-222 hafnarfjörður, iceland

Drw.no. of ISAL / Teikn.nr. ISAL: 166026 — Breyt./Rev.: C

Teiknað Drawn — Yfirfarið og skráð Checked and filed — Notkun heimiluð Released

BATTERÍIÐ
VERK:
MÆLT: 7/5 '01
SAMÞ.:
SKÝRING:

Sampykkt þann 18 MAI 2001
Byggingafulltrúinn í Hafnarfirði
F.h. Sigurbjartur Halldórsson