Format A1 (841x594 mm) is 20 mm outside of this frame

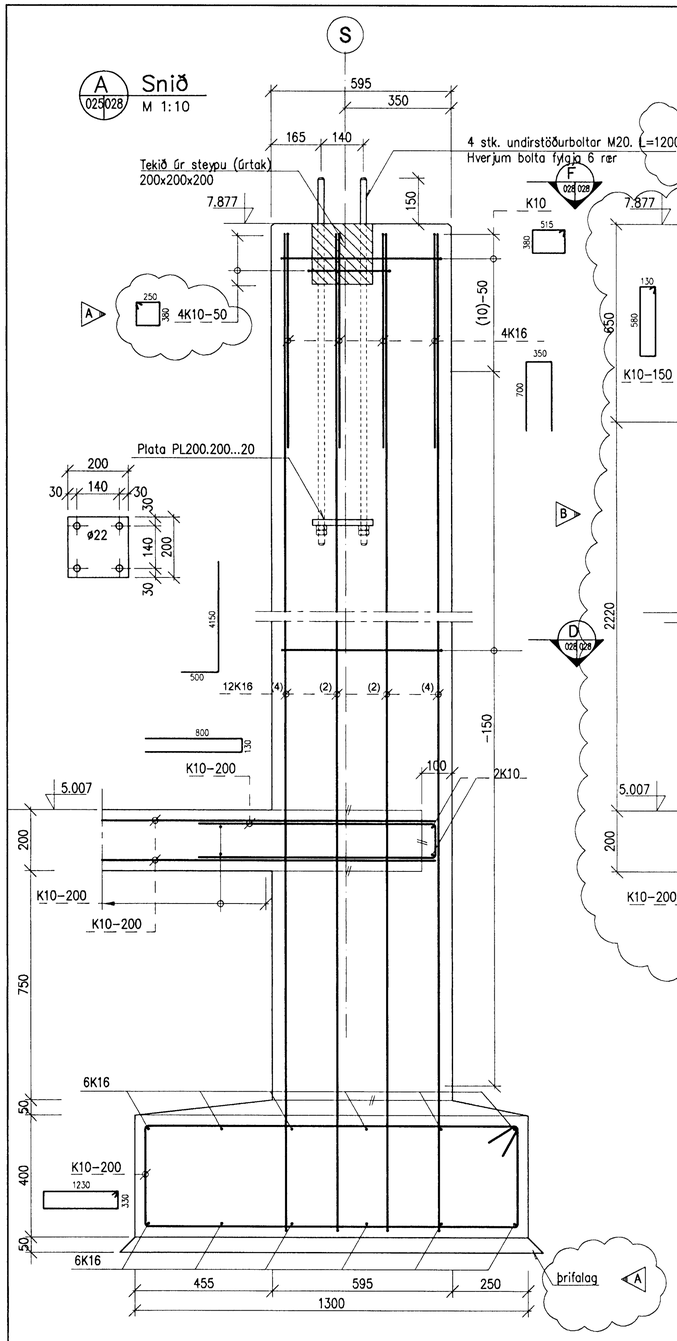

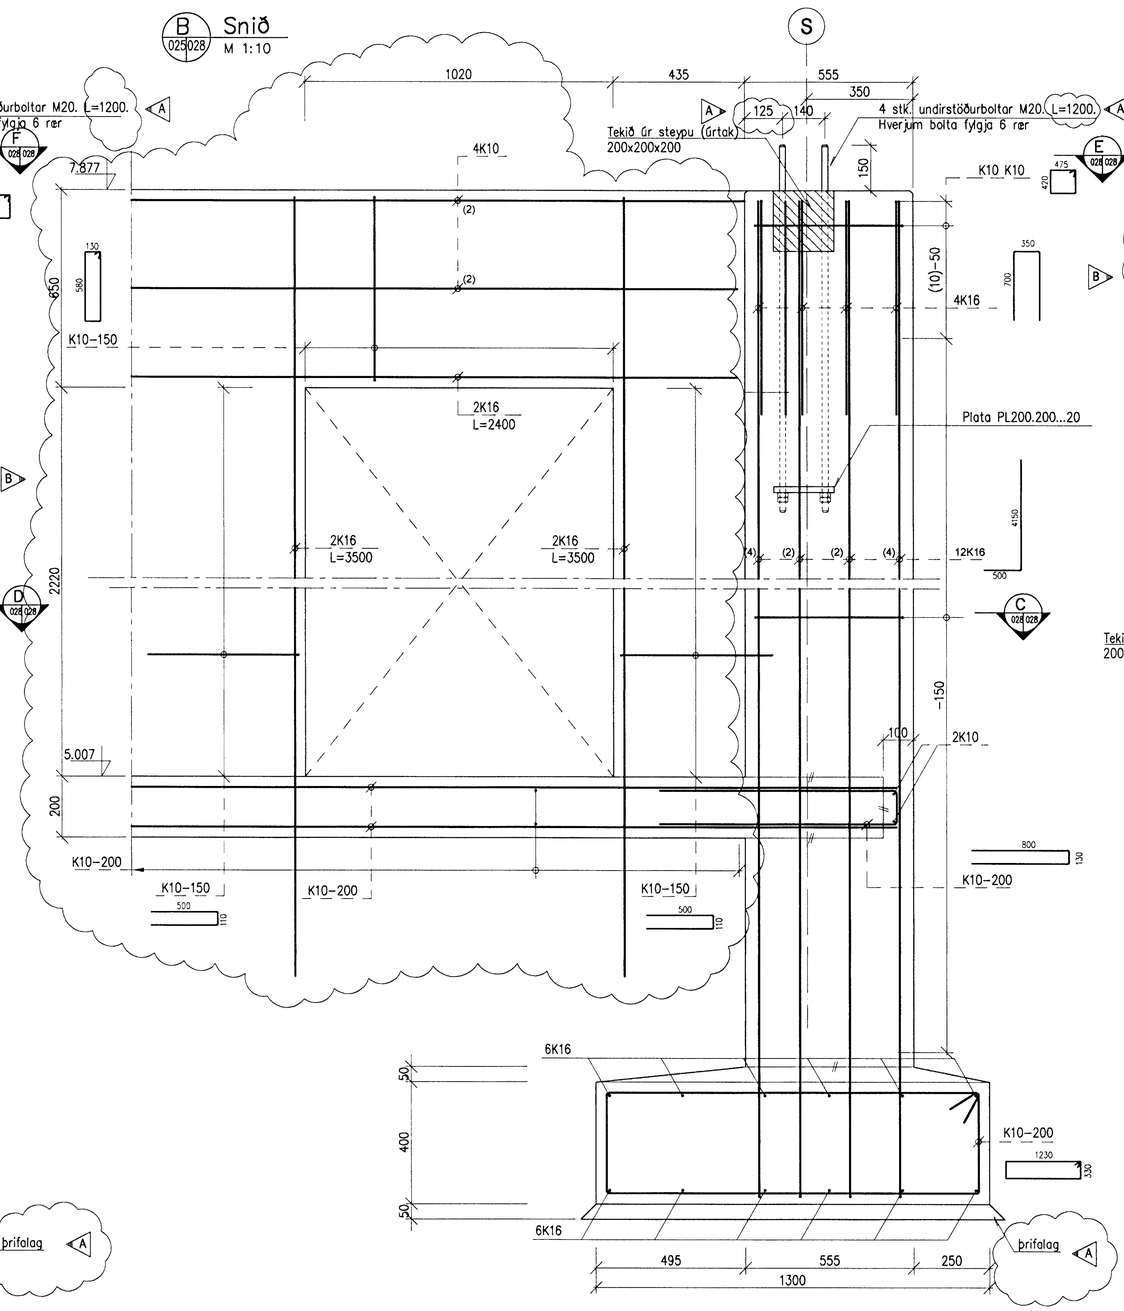

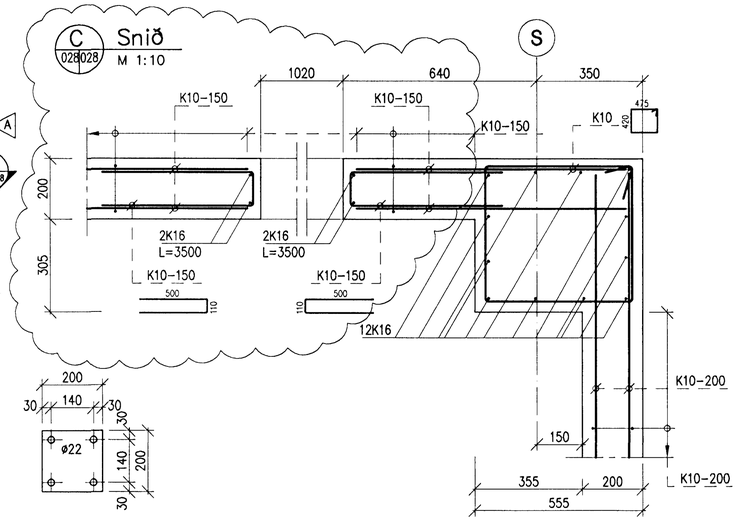

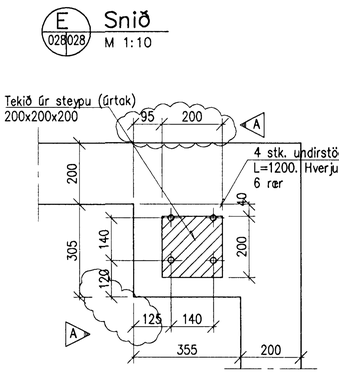

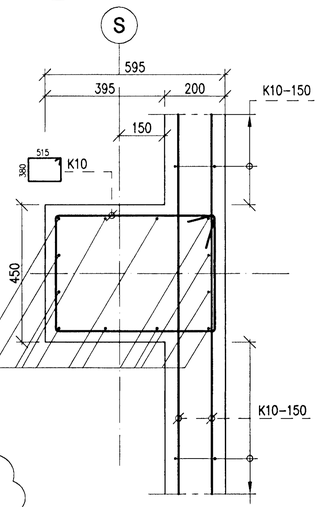

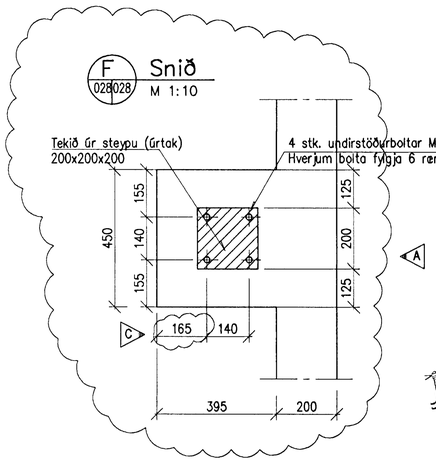

Samþykkt þann 18 MAÍ 2001
Byggingafulltrúinn í Hafnarfirði
F.h. Sigurbjartur Halldórsson

ÞATTERIÐ
TEIKN:
MÆT 14/5-'01
SAMÞ:
SKÝRING:

Skýringar: Steinsteypa Skýringablað sjá teikningu nr. 166023
Explanations:

C	Mál í sniði F leiðrétt	11.05.2001	BH/mg	
B	Hurð + járnbending	11.04.2001	BH/mg	
A	þrifalag – breyta málum – Nýtt snið F	23.03.2001	BH/mg	
Breyt. Rev.	Breyting Revision	Dags. Date	Samp. Approved	Nelk. heimil. Released

Tilv.teikningar nr. ÍSAL Ref.drawing no. of ÍSAL
Samsetn.teikningar nr. ÍSAL Assembly drawing no. of ÍSAL

This drawing is the property of the ICELANDIC ALUMINIUM CO. LTD. and handed out for personal use only. It may neither be copied nor made available to others without permission of the ICELANDIC ALUMINIUM CO. LTD. The receiver is liable for any misuse.

Fjöldi stykkja Number of pieces: IV III II I

Hlutur Object	Atriði Item	Efni Material	eq.:stk Weight (kg)	total:í heild Pyngd	Athugasemdir Remarks	
ÍSAL – Flutningur skauta – Matshluti 83					Mælikvarði Scale	1:10
Undirstöður					Stærð frumteikn. Format of orig.	A1
Snið					CCno.–Eq.type–Eq.no.	

Verktaki / Supplier: Línuhönnun hf.
Drw.no. of suppl. / Telk.nr. verktaki | Breyt./Rev.

Teiknað Drawn	MG	09.03.2001	Yfirfarið Checked	BH	11.05.2001	Samþykkt Approved

algroup alusulsse – primary materials
icelandic aluminium co. ltd. p.o. box 244 is-222 hafnarfjordur, iceland

Drw.no. of ÍSAL / Telk.nr. ÍSAL: 166028 | Breyt./Rev.: C

Teiknað Drawn | Yfirfarið og jafnað Checked and filed | Notkun heimiluð Released