


HNITASKRÁ				
HEITI	X-HNIT	Y-HNIT	LK/RK	BK
NF01	27243.93	6799.69	5.30	
NF02	27280.97	6662.62	6.09	
NF03	27268.24	6674.83	6.09	
NF04	27263.59	6689.09	6.00	
NF05	27258.94	6703.35	5.91	
NF06	27254.30	6717.61	5.82	
NF07	27249.65	6731.87	5.73	
NF08	27245.00	6746.14	5.64	
NF09	27240.35	6760.40	5.55	
NF10	27235.70	6774.66	5.43	
NF11	27231.46	6787.67	5.38	
NF12	27233.88	6804.89	5.39	
NF13	27224.14	6815.96	5.50	
NF14	27224.20	6833.11	5.59	
NF15	27226.24	6848.00	5.67	
NF16	27228.28	6862.88	5.76	
NF18	27271.24	6580.48	7.50	
NF19	27261.85	6603.64	7.34	
NF20	27249.05	6635.20	7.13	
NF21	27239.72	6658.39	7.01	
NF22	27230.41	6681.59	6.86	
NF23	27221.07	6704.79	6.70	
NF24	27211.74	6727.98	6.54	
NF25	27202.40	6751.18	6.34	
NF26	27193.04	6774.35	6.23	
NF27	27174.27	6820.69	5.99	
NF28	27164.84	6843.84	5.92	
RO1	27228.22	6791.15	5.44	4.22
RO2	27251.77	6718.91	5.87	4.67
RO3	27267.96	6669.23	6.18	5.01
RO4	27215.39	6842.84	5.69	4.59
RO5	27192.48	6779.43	6.33	4.61
RO6	27218.75	6714.37	6.77	5.03
RO7	27245.03	6649.30	7.18	5.45
RO8	27272.06	6582.39	7.61	5.84
RO9	27166.79	6843.01	6.25	4.95
RO10	27244.85	6796.57	5.35	4.13
PH01	27261.09	6711.79		
PH02	27259.38	6716.01		
LM01	27281.50	6682.82		
LM02	27262.51	6750.20		
LM03	27284.03	6648.01		
LM04	27231.61	6777.83		
LM05	27205.41	6842.74		


BREYTINGAR			
BREYT.	DAGS.	SKÝRINGAR:	SAMP.
△	22.07.96	VATNSLÖGN STEKKUÐ ÚR #180 I #225	
△	20.09.96	TENGING VIÐ ELÐRI LÖGN	
△	21.10.96	NIDURFÖLL NF01 NF12 TIL NF16	

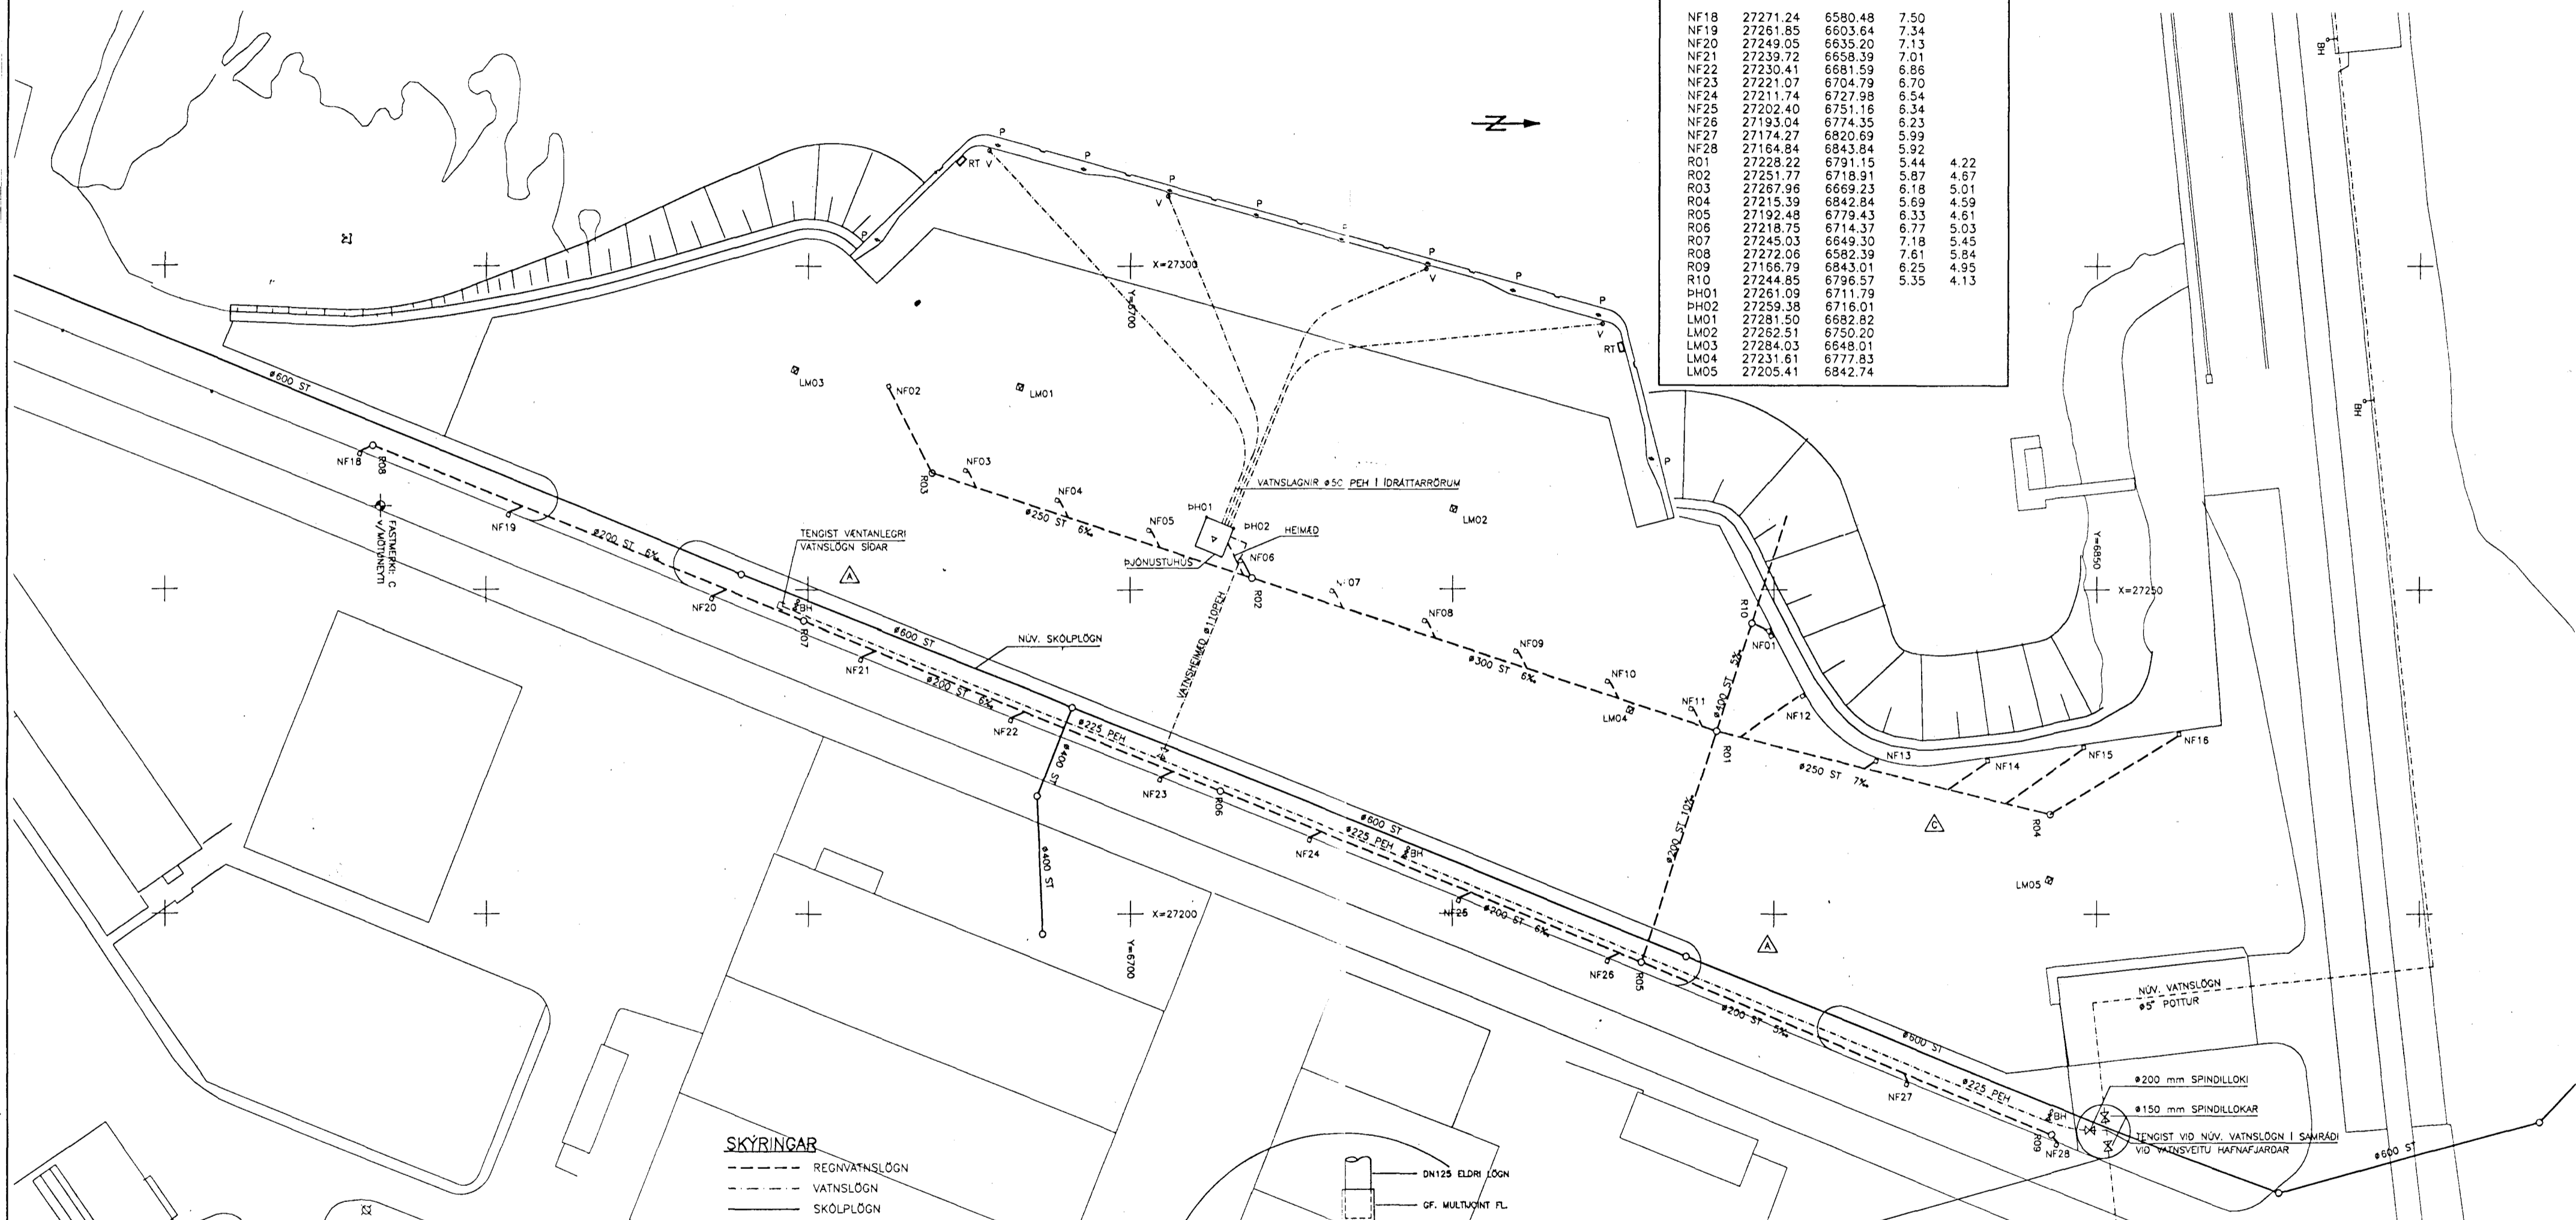


SKÝRINGAR
 - - - - - REGNVATNSLÖGN
 - - - - - VATNSLÖGN
 - - - - - SKÓLPÖGN

ST PÍPUR ÚR STEINSTEYPU
 PEH PÍPUR ÚR POLYETHYLEN
 NF NIDURFALL
 R REGNVATNSBRUNNUR
 RT RAFMAGNSBRUNNUR
 V VATNSBRUNNUR
 P PÖLLI
 LM LJÓSAMASTUR
 BH BRUNAHANI

Á TENGINGAR FYRIR BRUNAHANA SKAL SETJA SPINDILLOKA
 GÆTA SKAL ÞESS AD IÐRÁTTARRÖR FYRIR VATN HAFI JAFNAN HALLA FRÁ VATNSBRUNNUM AD ÞJÓNUSTUHÚSI. GANGA SKAL FRÁ TÆMINGU FYRIR VATNSLAGNIR INN I ÞJÓNUSTUHÚSINU.
 HÆÐARKÓTAR ERU I HÆÐARKERFI SJÓMELINGA ÍSLANDS. ÞVERMÁL ERU I MM.
 SÉRMYNDIR: SJÁ TEIKN. NR. 201

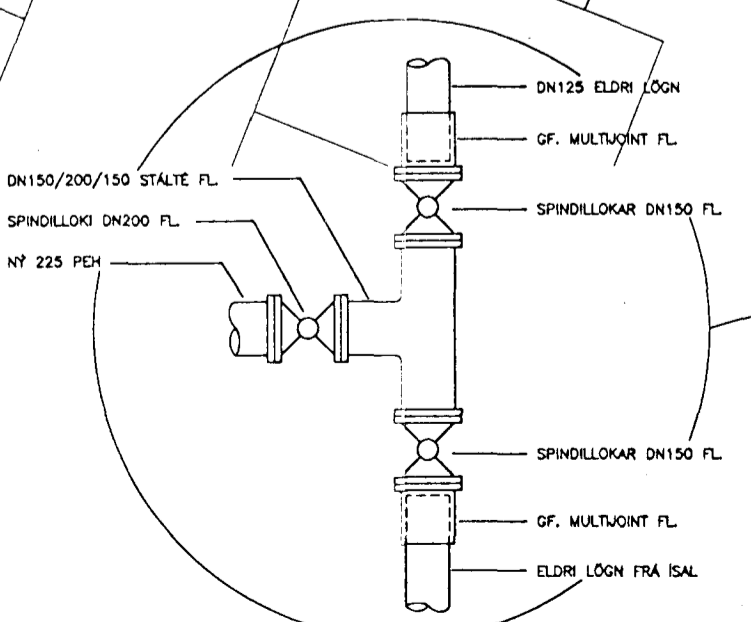

TENGING VIÐ ELÐRI VATNSLÖGN

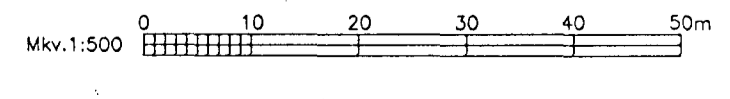

LAGNIR, GRUNNMYND 1:500

Byggingafrullur Hafnarfjarðar
 Algreitt þann
 10 APR. 1997
 Sigurbjartur Halldórsson

hönnun hf
 VERKFRÉDISTOFA
 Síðumúla 1 · 108 Reykjavík · Sími 581-4311 · Fax 568-0940
 Aðilar að Félagi ráðgjafarverkefninga

M.	HAFNARFJARDARHÖFN	M.	
H. KK	HAFNARBAKKI I STRAUMSVÍK	N.	1.152.20
T. KK	LAGNIR	N.	
Y.	VATNS- OG REGNVATNSLAGNIR	N.	200
G. 122 - 23		DAGS.	
DAGS.		SAMP.	
JÚNÍ 1996		M.V.	1:500