


BREYT.	DAGS.	SKYRINGAR:	SAMP.
△	22.07.96	VATNSLÖGN STEKKUÐ UR #180 Í #225	
△	20.09.96	TENING VÍÐ ELÐRI LÖGN	
△	21.10.96	NIDURFÖLL NF01 NF12 TIL NF16	

HNITASKRÁ

HEITI	X-HNIT	Y-HNIT	LK/RK	BK
NF01	27243.93	6799.69	5.30	
NF02	27280.97	6662.82	6.09	
NF03	27268.24	6674.83	6.09	
NF04	27263.59	6689.09	6.00	
NF05	27258.94	6703.35	5.91	
NF06	27254.30	6717.61	5.82	
NF07	27249.65	6731.87	5.73	
NF08	27245.00	6746.14	5.64	
NF09	27240.35	6760.40	5.55	
NF10	27235.70	6774.66	5.43	
NF11	27231.46	6787.67	5.38	
NF12	27233.88	6804.89	5.39	
NF13	27224.14	6815.96	5.50	
NF14	27224.20	6833.11	5.59	
NF15	27226.24	6848.00	5.67	
NF16	27228.28	6862.88	5.76	
NF18	27271.24	6580.48	7.50	
NF19	27261.85	6603.64	7.34	
NF20	27249.05	6635.20	7.13	
NF21	27239.72	6658.39	7.01	
NF22	27230.41	6681.59	6.86	
NF23	27221.07	6704.79	6.70	
NF24	27211.74	6727.98	6.54	
NF25	27202.40	6751.16	6.34	
NF26	27193.04	6774.35	6.23	
NF27	27174.27	6820.69	5.99	
NF28	27164.84	6843.84	5.92	
RO1	27228.22	6791.15	5.44	4.22
RO2	27251.77	6718.91	5.87	4.67
RO3	27267.96	6669.23	6.18	5.01
RO4	27215.39	6842.84	5.69	4.59
RO5	27192.48	6779.43	6.33	4.61
RO6	27218.75	6714.37	6.77	5.03
RO9	27166.79	6843.01	6.25	4.95
RO10	27244.85	6796.57	5.35	4.13
DH01	27261.09	6711.79		
DH02	27259.38	6716.01		
LM01	27281.50	6682.82		
LM02	27262.51	6750.20		
LM03	27284.03	6649.91		
LM04	27231.61	6777.83		
LM05	27205.41	6842.74		

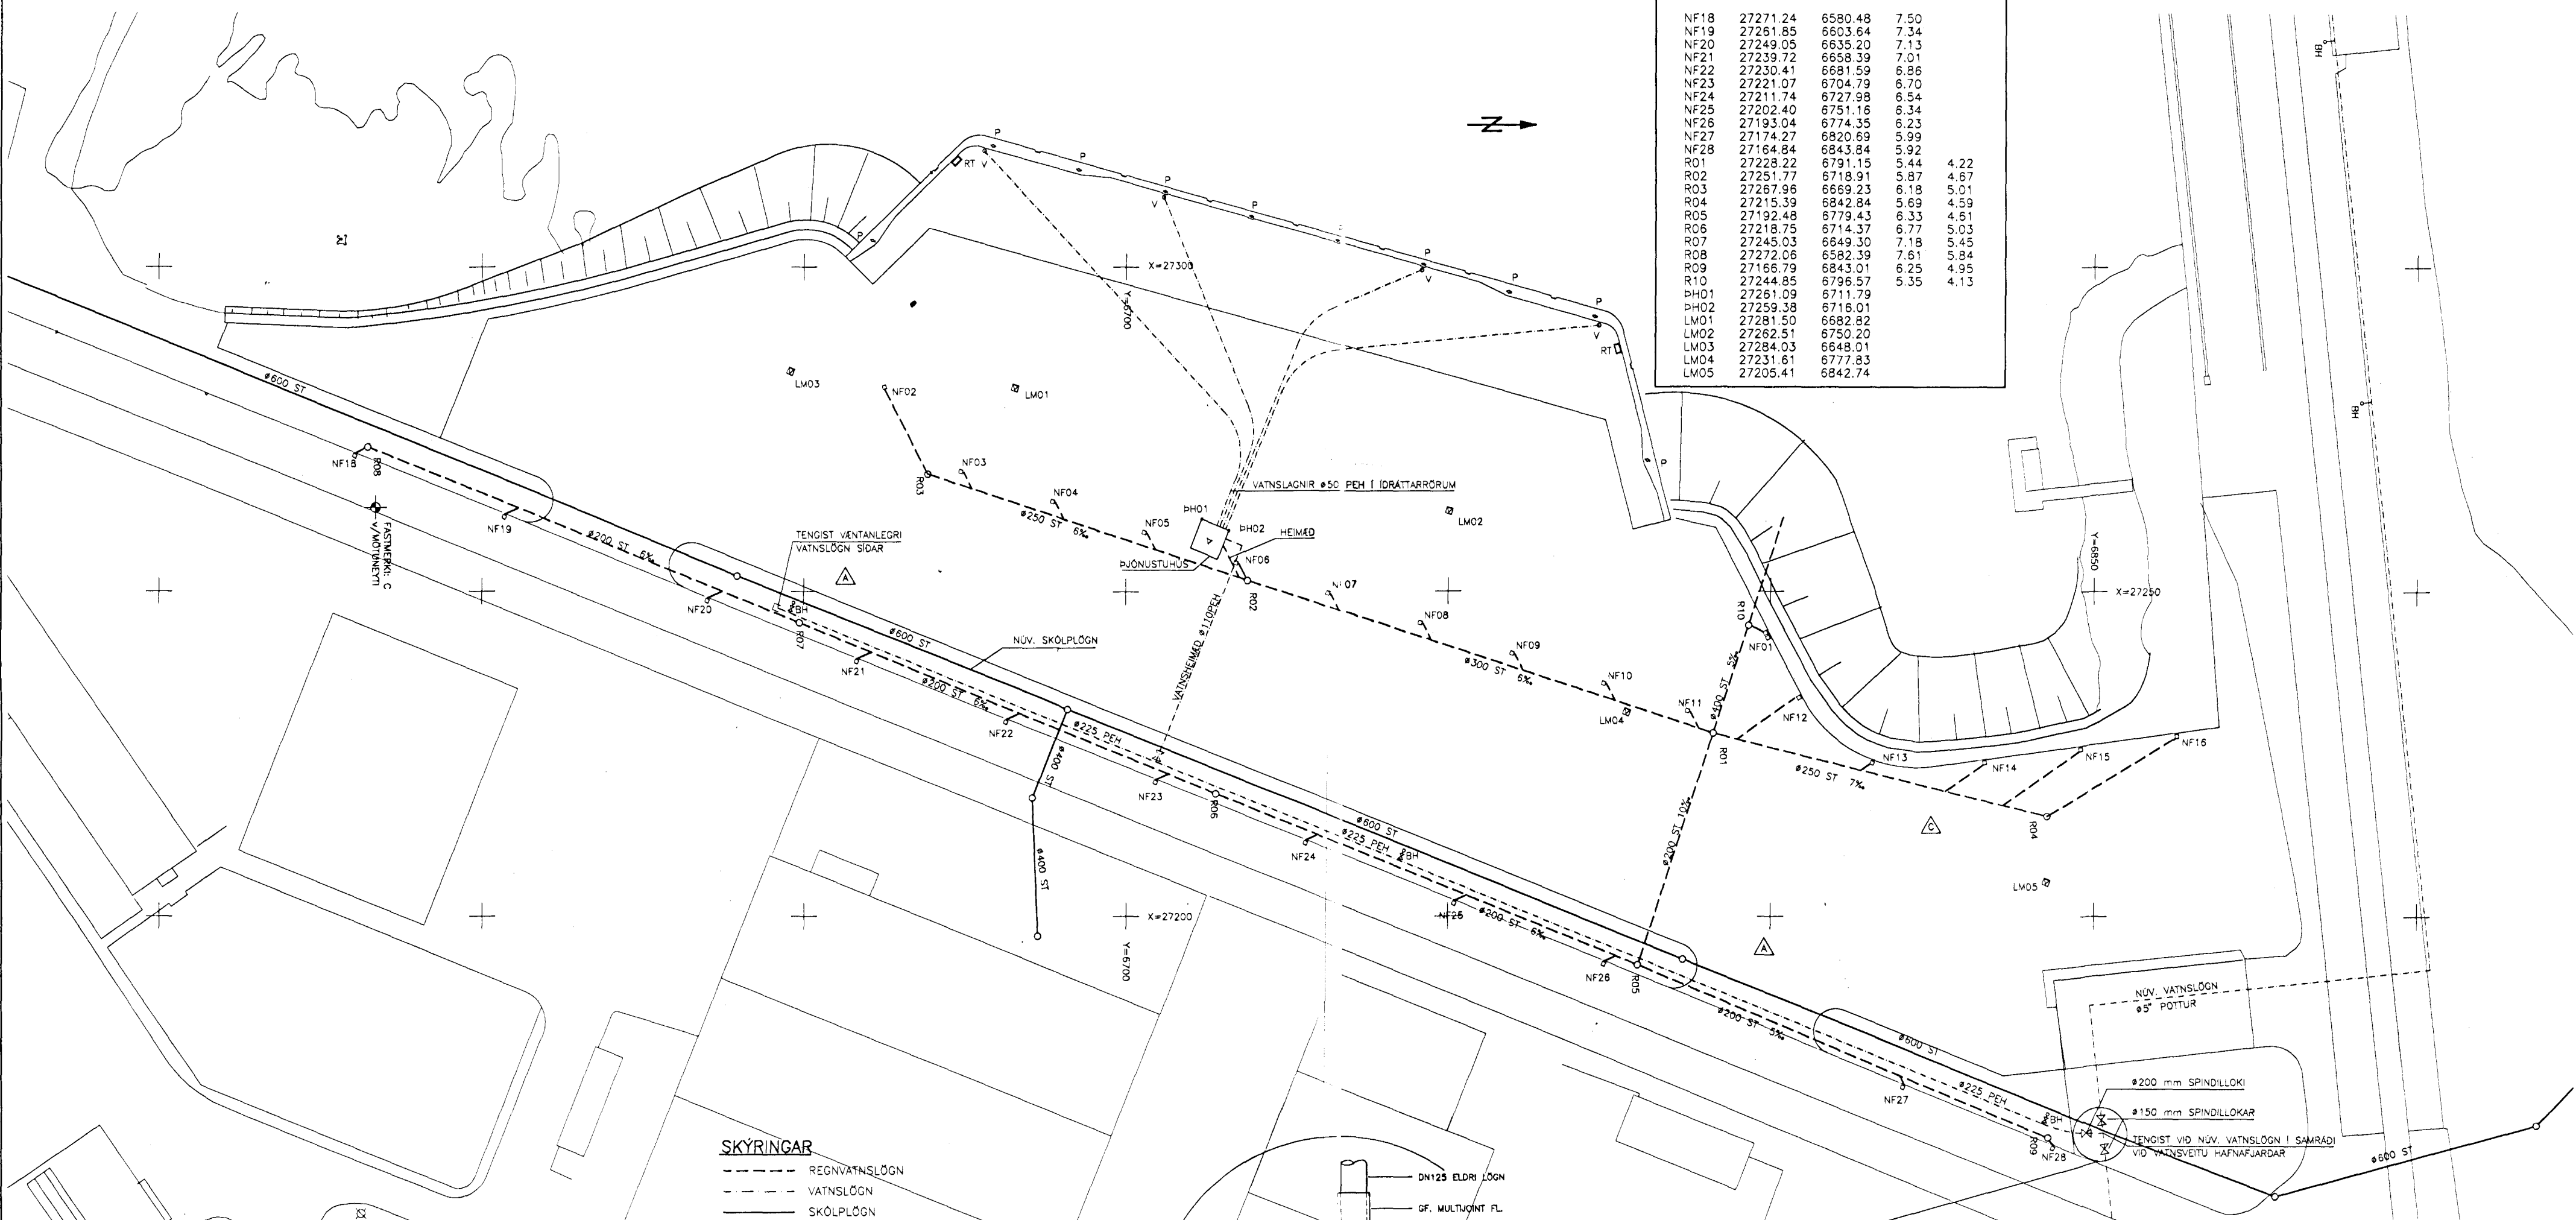

LAGNIR, GRUNNMYND 1:500

SKYRINGAR

- REGNVATNSLÖGN
- - - VATNSLÖGN
- SKÖLPÖGN


- ST PÍPUR ÚR STEINTEYPU
- PEH PÍPUR ÚR POLYETHYLEN
- NF NIDURFALL
- R REGNVATNSBRUNNUR
- RT RAFMAGNSBRUNNUR
- V VATNSBRUNNUR
- P POLLI
- LM LÖSAMASTUR
- BH BRUNAHANI

Á TENINGAR FYRIR BRUNAHANA SKAL SETJA SPINDILLOKA

GÆTA SKAL ÞESS AD IDRÁTTARRÖR FYRIR VATN HAFI JAFNAN HALLA FRÁ VATNSBRUNNUM AD ÞJÓNUSTUHÚSI. GANGA SKAL FRÁ TÆMINGU FYRIR VATNSLAGNIR INN Í ÞJÓNUSTUHÚSINU.

HÆÐARKÓTAR ERU Í HÆÐARKERFI SJÓMELINGA ÍSLANDS. ÞVERMÁL ERU Í MM.

SÉRMYNDR: SJÁ TEIKN. NR. 201

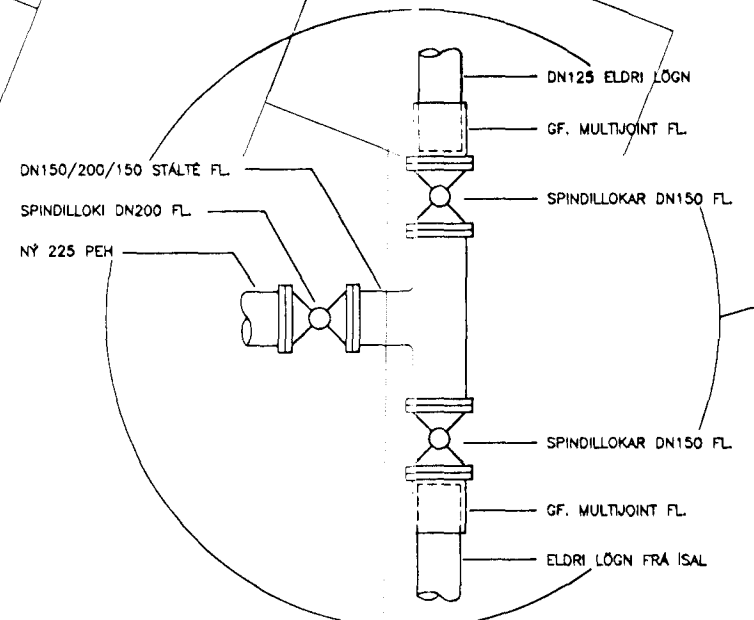

TENING VÍÐ ELÐRI VATNSLÖGN



200.DWG/REF.: 201HAUS, HÖFN, REGNV. VATN (100%)

**hönnun hf**  
VERKFRÆÐI STÓFA

Síðumala 1 · 108 Reykjavík · Sími 581-4311 · Fax 568-0940  
Aðilar að Félagi ráðgjafarverkefninga

Byggingatúllur Hafnarfjarða  
Algreitt þann  
10 APR. 1997  
Sigurbjartur Halldórsson

M.	HAFNARFJARDARHÖFN	NR.
H. KK	HAFNARBAKKI Í STRAUMSVÍK	1.152.201
T. KK	LAGNIR	NR.
Y.	VATNS- OG REGNVATNSLAGNIR	200
G. 122 - 23		
DAGS.		MKV.
Júní 1996		1:500