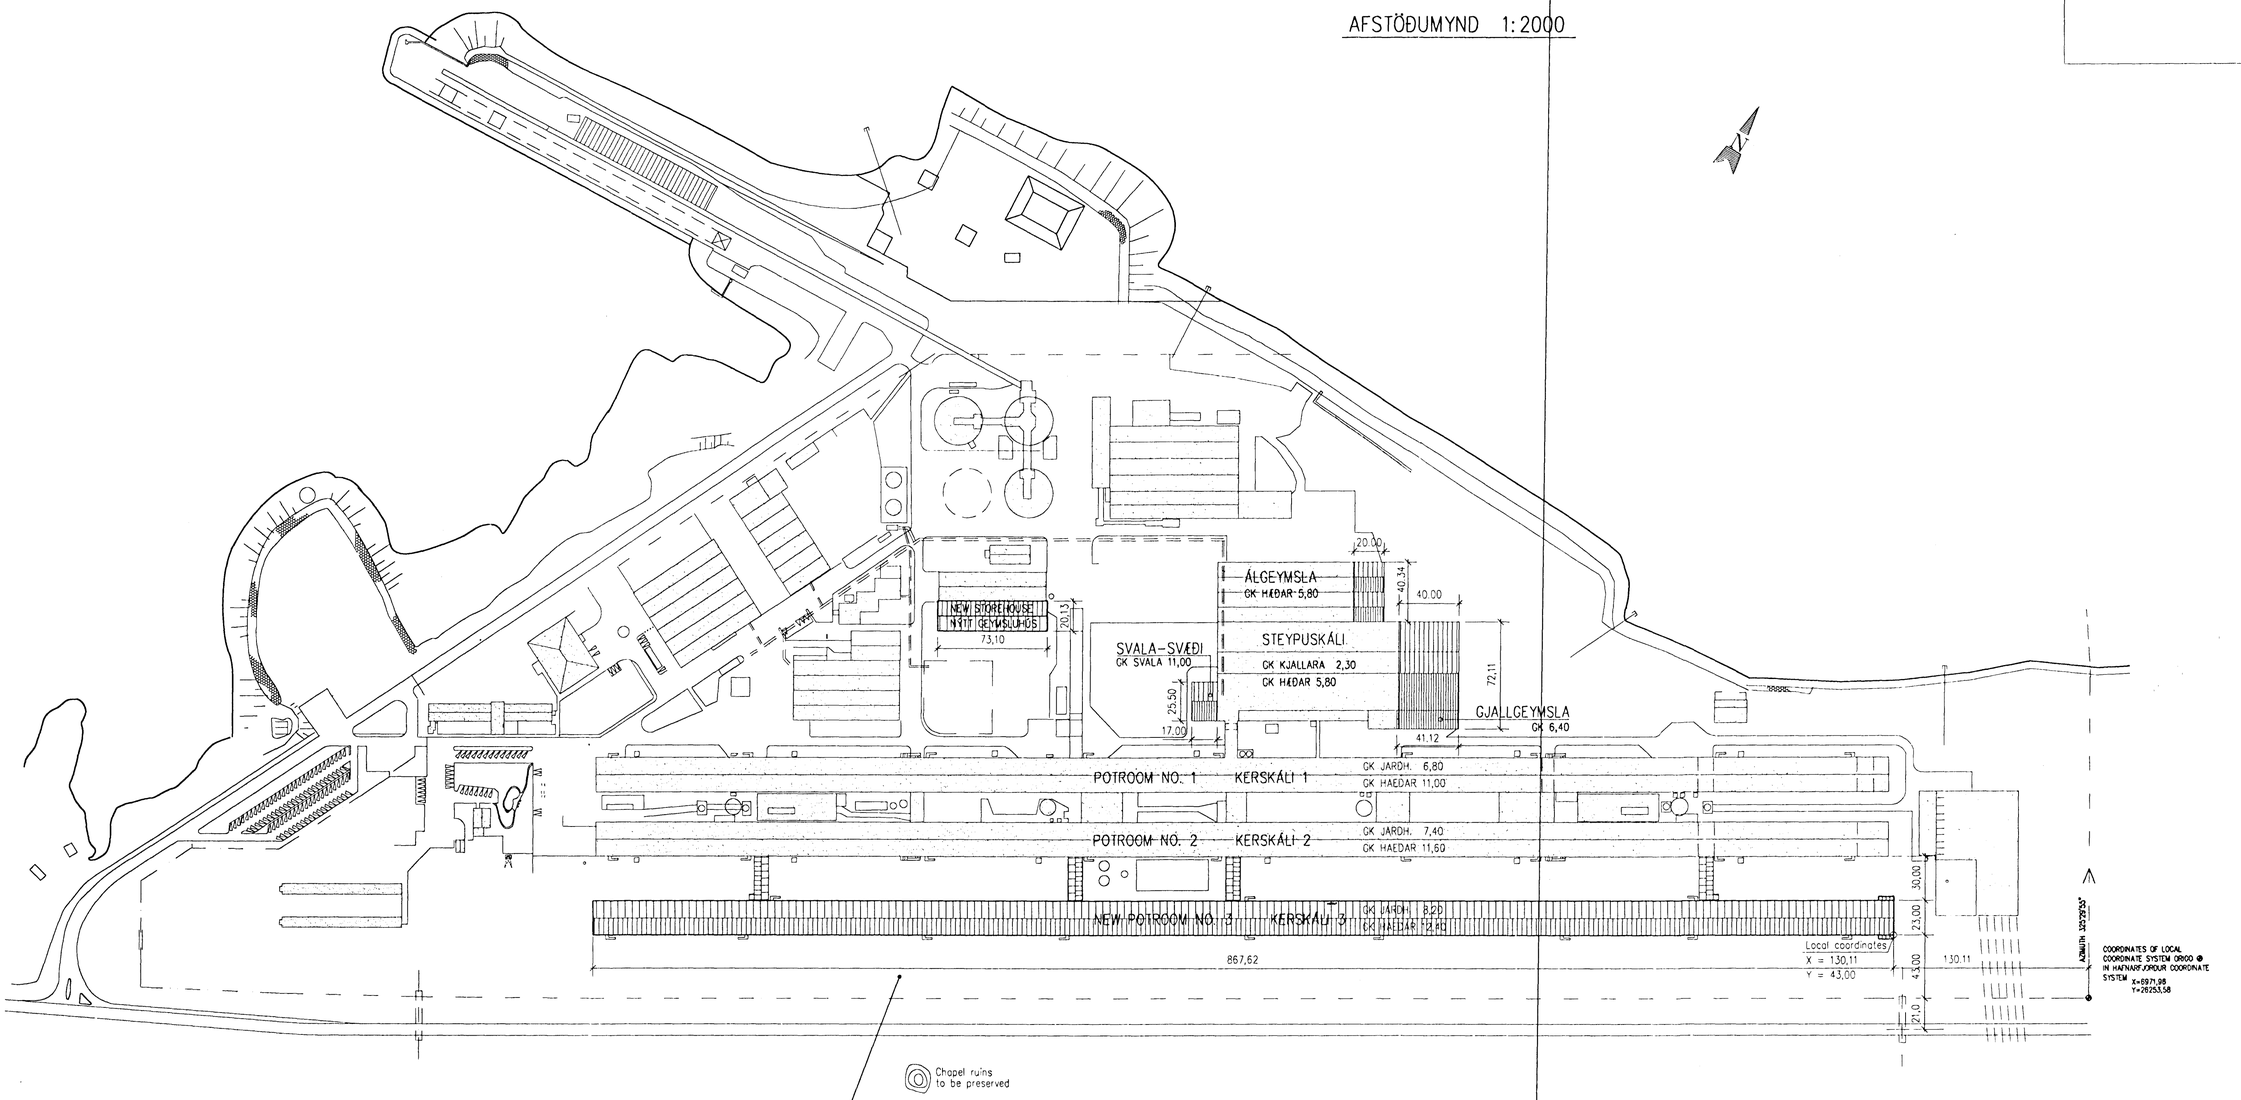

JARÐHÆÐ KERSKÁLA ER GERÐ ÚR STEINSTEYPU (STAÐSTEYPA OG FORSTEYPTAR EININGAR) YFIRBYGGING VINNSLUGÓLFS ER STÁLGRINDAHÚS KLÆTT MEÐ ÁLPLÖTUM.

JARÐHÆÐ STEYPUSKÁLA ER GERÐ ÚR STEINSTEYPU. MILLIGÓLF ER STEYPT Á STEYPTUM SÚLUM. YFIRBYGGING STEYPUSKÁLA ER STÁLGRINDAHÚS KLÆTT MEÐ ÁLPLÖTUM.

NÁNARI FRÁGANGUR Á SVÆÐI MILLI GIRÐINGAR OG KERSKÁLA 3 VERÐUR LAGÐUR FYRIR BYGGINGAFULLTRÚA TIL SAMÞYKKTAR

KERSKÁLI 3

BRÚTTÓFLATARMÁL	JARÐHÆÐ	19.949 m^2	BRUTTÓRÚMMÁL	JARÐHÆÐ	78.998 m^3
	VINNSLUGÓLF	20.042 m^2		VINNSLUGÓLF	261.548 m^3
	SAMTALS	39.991 m^2		SAMTALS	340.546 m^3

TENGIBYGGINGAR

BRÚTTÓFLATARMÁL	TENGIGANGAR	1.188 m^2	BRÚTTÓRÚMMÁL	TENGIGANGAR	4.912 m^3
	STARFSMENN	12 m^2		STARFSMENN	36 m^3
	SALERNI	29 m^2		SALERNI	88 m^3
	SAMTALS	1.229 m^2		SAMTALS	5.036 m^3

STÆKKUN STEYPUSKÁLA

BRÚTTÓFLATARMÁL	KJALLARA	1.080 m^2	BRÚTTÓRÚMMÁL	KJALLARA	3.780 m^3
	AÐALHÆÐ	4.138 m^2		AÐALHÆÐ	50.661 m^3
	MILLIHÆÐ	433 m^2		MILLIHÆÐ	– m^3
	SAMTALS	5.651 m^2		SAMTALS	54.441 m^3

1:2000 — 100 0 100 200 m

REV. NO.	DATE	REVISION	BY	APP.	REV. NO.	DATE	REVISION	BY	APP.
2 B	14.12.1997	EINS OG BYGGT ER, "AS BUILD"	UH						
1	3.9.1996	STÆKKUN Á SVALASVÆÐI STEYPUSKÁLA ÚR 10M I 17M	UH						
0									

NOTES | REFERENCE DRAWING | DRAWING NUMBER

This drawing is our property and given for personal use only. It may not be copied or made available to others without our permission. The receiver is responsible for any misuse.

ICELANDIC ALUMINIUM COMPANY LTD.

DRAWN	24.7.1996	HHH	
APPROVED	24.7.1996	UH	
PROCESS			
PROJECT			
SCALE	1:2000	FORMAT A1	

ALUSUISSE ALESA — ALESA ALUSUISSE ENGINEERING LTD. ZURICH SWITZERLAND

VERKFRAEDISTOFAN ONN SF. TAEKNITHJONUSTAN SF.

STÆKKUN STEYPUSKÁLA – BRUNAHÖNNUN

AFSTÖÐUMYND

STÆKKUN STEYPUSKÁLA, LAGERSVÆÐIS OG BYGGING GJALLGEYMSLU.

79000-34426 — REVISION 2

193.626 — B