Format A1 (841x594 mm) is 20 mm outside of this frame

Þak
M 1:200

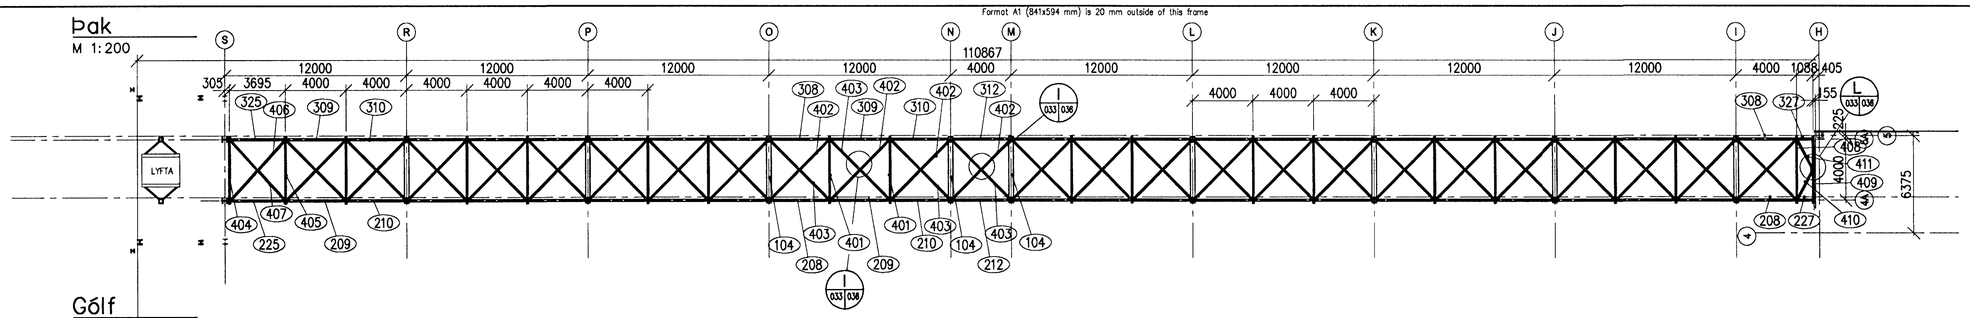

Gólf
M 1:200

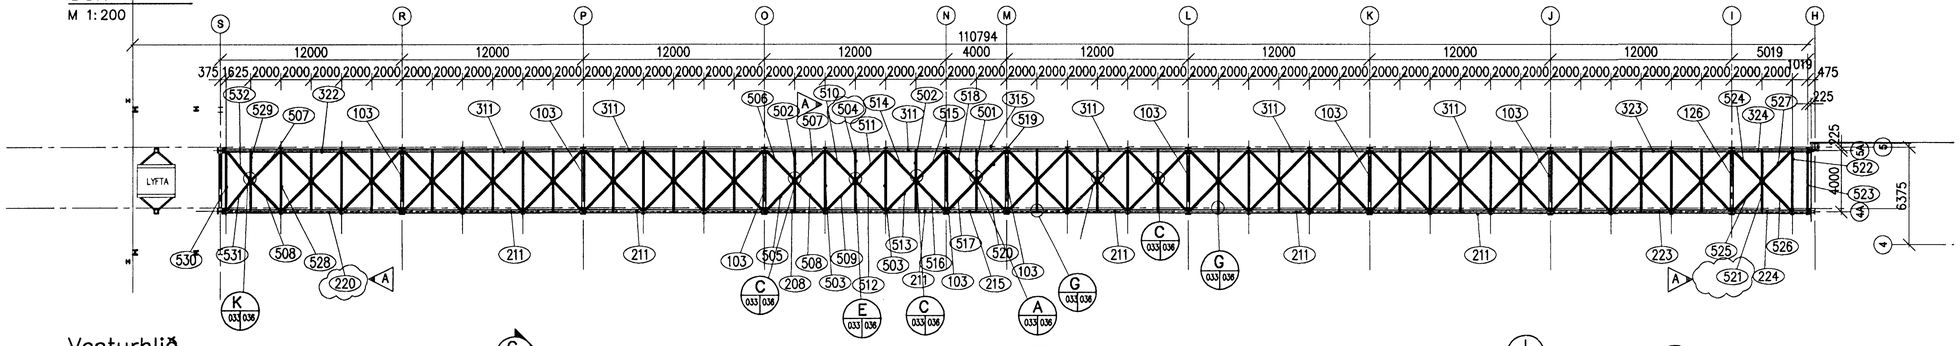

Vesturhlið
M 1:200

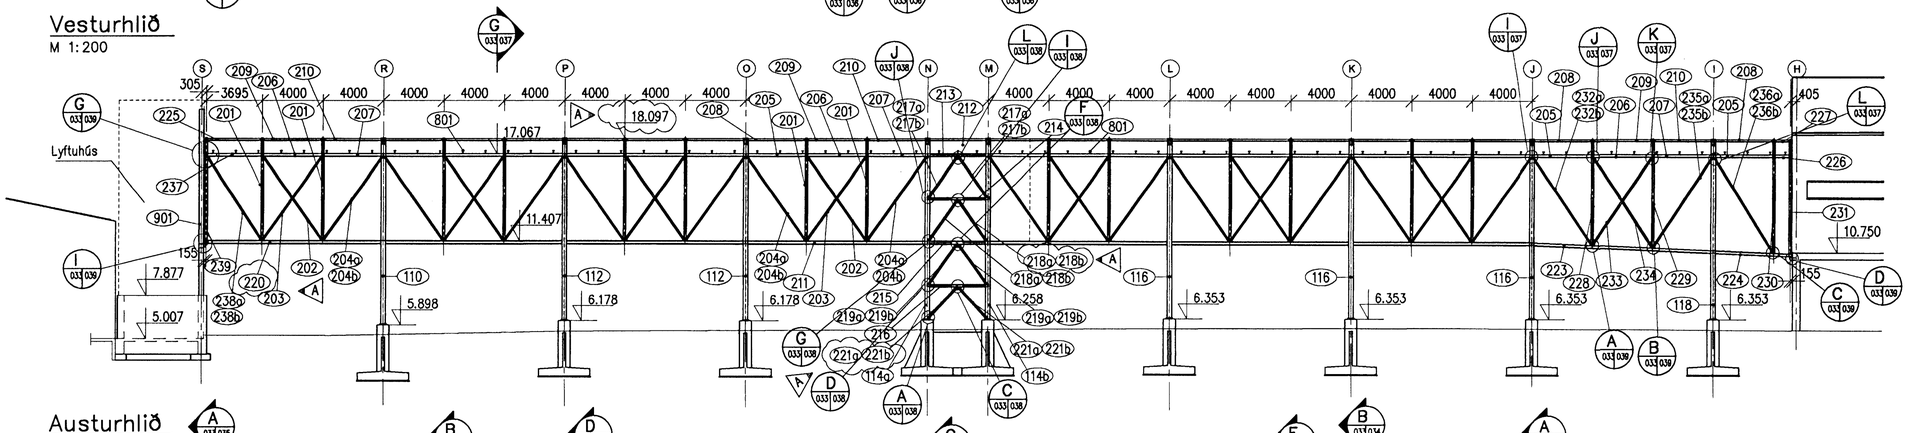

Austurhlið
M 1:200

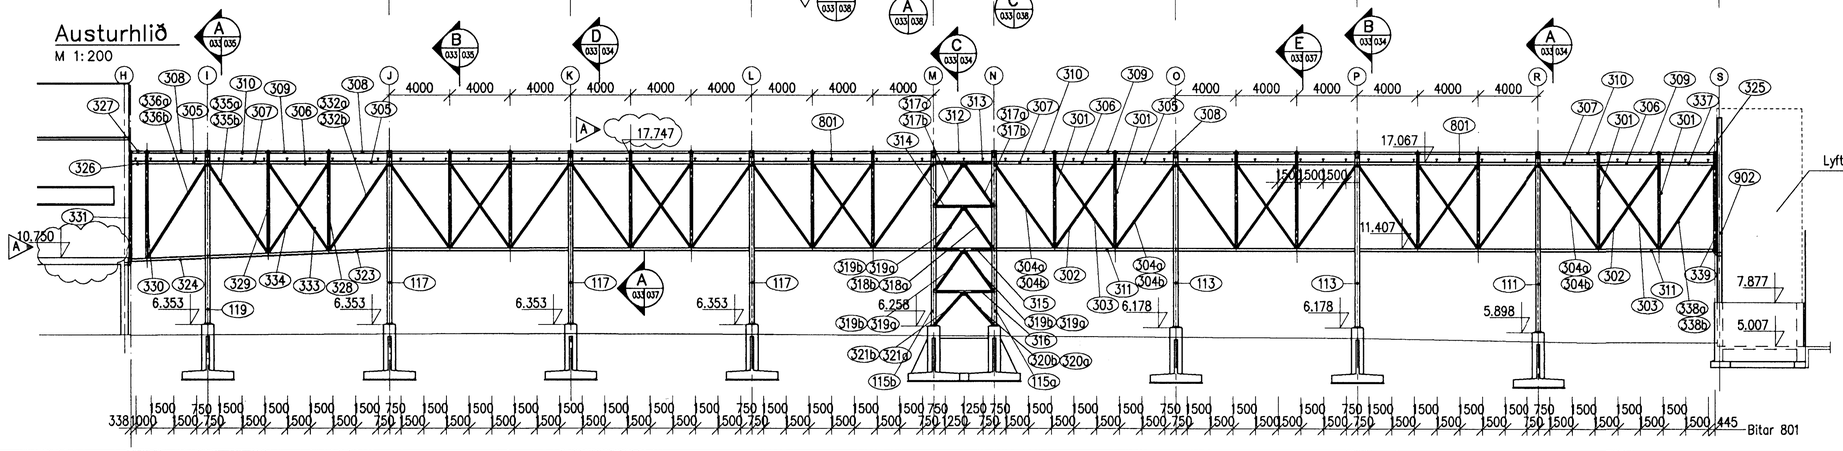

BATTERIÐ
VERK:
MÁL: 23.04.01
SAMÞ.
SKÝRING:

Sampykkt þann 18 MAÍ 2001
Byggingarfulltrúinn í Hafnarfirði
F.h. Sigurbjartur Halldórsson

Skýringar:
Explanations:

Efnisgæði fyrir stál og bolta sjá verklýsingu.
Öll mál eru í mm nema hæðarkótar sem eru í m.
Bitatöflur sjá teikningu 166043.
Stálbitar milli mátlína J–K, K–L, L–M, O–P og P–R hafa sama númer og tilsvarandi stálbitar sem merktir eru á milli mátlína N–O.

Breyt. Rev.	Breyting Revision	Dags. Date	Samþ. Approved	Notk. heimil. Released
A	Breyta hæðakótum – prófflum o.fl.	02.04.2001	BH/mg	

Tlv.teikningar nr. ISAL / Ref.drawing no. of ISAL
Samsetn.teikningar nr. ISAL / Assembly drawing no. of ISAL

This drawing is the property of the ICELANDIC ALUMINIUM CO. LTD. and handed out for personal use only. It may neither be copied nor made available to others without permission of the ICELANDIC ALUMINIUM CO. LTD. The receiver is liable for any misuse.

Fjöldi stykkja / Number of pieces: IV III II I

Hlutur / Object	Atriði / Item	Efni / Material	ea.: stk	total: f. heild / Weight (kg) Þyngd	Athugasemdir / Remarks

ISAL – Flutningur skauta – Matshluti 83

Stálvirki utanhúss – Rampi

Yfirlitsmynd

Mælikvarði / Scale 1:200
Stærð frumteikn. / Format of orig. A1
CCno.–Eq.type–Eq.no.

Verktaki / Supplier: Línuhönnun hf.
Drw.no. of suppl. / Teikn.nr. verktaka
Breyt./Rev.

Teiknað / Drawn: MG 09.03.2001
Yfirfarið / Checked: BH 02.04.2001
Samþykkt / Approved: [signature]

algroup alusulse primary materials
icelandic aluminium co. ltd. p.o. box 244 is-222 hafnarfjordur, iceland

Drw.no. of ISAL / Teikn.nr. ISAL: 166033
Breyt./Rev.: A

Teiknað / Drawn
Yfirfarið og skráð / Checked and filed
Notkun heimiluð / Released: BH/mg