Format A1 (841x594 mm) is 20 mm outside of this frame

A 034/041 MYND M 1:10

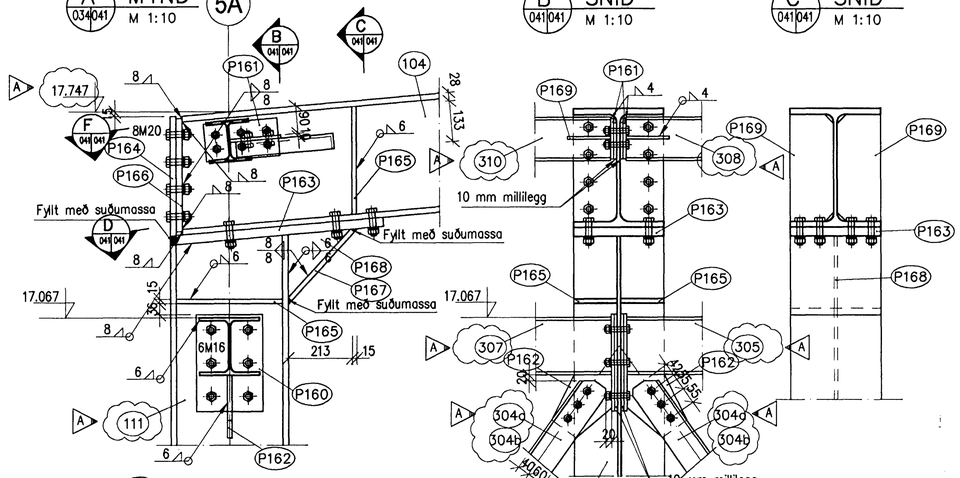

B 041/041 SNIÐ M 1:10

C 041/041 SNIÐ M 1:10

F 041/041 SNIÐ M 1:10

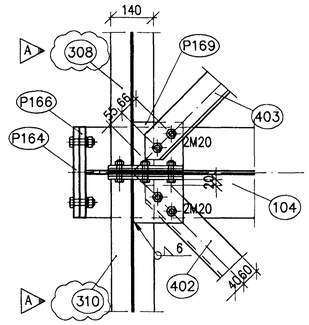

D 041/041 SNIÐ M 1:10

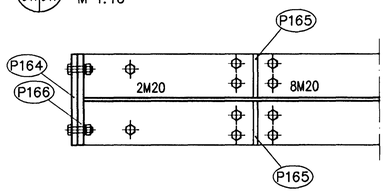

P160 041/041 PL 220.210...10 M 1:10

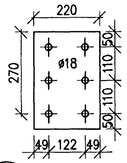

P161 041/041 PL 244.123...10 M 1:10

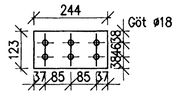

P162 041/041 PL 249.164...15 M 1:10

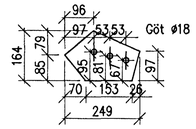

P163 041/041 PL 690.300...30 M 1:10

P164 041/041 PL 393.300...20 M 1:10

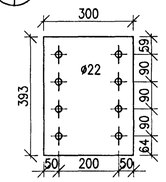

P165 041/041 PL 352.145...15 M 1:10

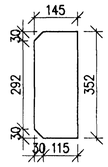

P166 041/041 PL 390.300...20 M 1:10

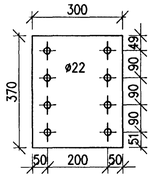

P167 041/041 PL 300.284...15 M 1:10

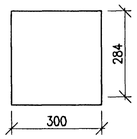

P168 041/041 PL 228.209...10 M 1:10

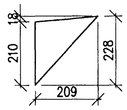

P169 041/041 PL 165.144...10 M 1:10

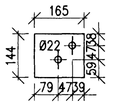

P172 041/041 PL 183.47...10 M 1:10

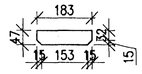

MYND E 034/041 M 1:10

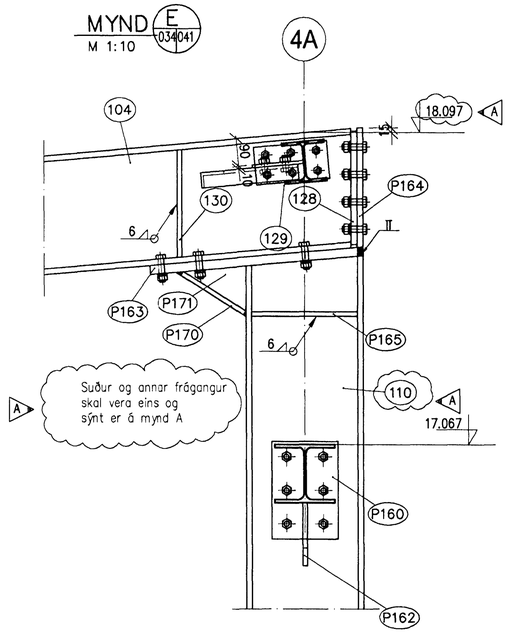

P170 041/041 PL 300.275...15 M 1:10

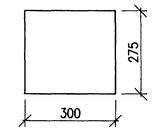

P171 041/041 PL 208.150...10 M 1:10

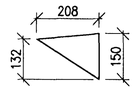

G 035/041 SNIÐ M 1:10

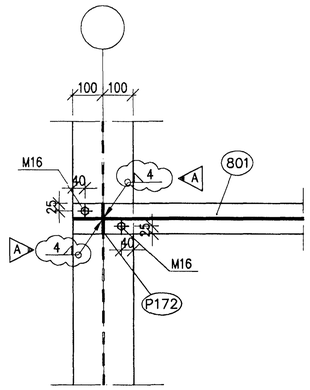

BATTERIÐ
VERK:
MÆLT 20.04.01
SAMÞ.
SKÝRING

Samþykkt þann 18 MAI 2001
Byggingafulltrúinn í Hafnarfirði
F.h. Sigurbjartur Halldórsson

Skýringar: Efnisgæði fyrir stál og bolta sjá verklýsingu.
Explanations: Öll mál eru í mm nema hæðarkótar sem eru í m.
Bitatöflur sjá teikningu 166043

Rev.	Breyting / Revision	Dags. / Date	Samþ. / Approved	Notk. heimil. / Released
A	nr. á prófílum, hæðakótar, suða breytast	02.04.2001	BH/mg	

Tilv.teikningar nr. ISAL / Ref.drawing no. of ISAL
Samsetn.teikningar nr. ISAL / Assembly drawing no. of ISAL

This drawing is the property of the ICELANDIC ALUMINIUM CO. LTD. and handed out for personal use only. It may neither be copied nor made available to others without permission of the ICELANDIC ALUMINIUM CO. LTD. The receiver is liable for any misuse.

Fjöldi stykkja / Number of pieces: IV | III | II | I

Hlutur / Object	Atriði / Item	Efni / Material	ea.:stk total:1 heild	Athugasemdir / Remarks
			Þyngd / Weight (kg)	

ISAL – Flutningur skauta – Matshluti 83
Stálvirki utanhúss – Rampi
Snið

Mælikvarði / Scale 1:10
Stærð frumteikn. / Format of orig. A1
CCno.–Eq.type–Eq.no.

Verktaki / Supplier: Línuhönnun hf.
Drg.no. of suppl. / Telkn.nr. verkaka / Brey.t./Rev.

Teiknað / Drawn: ÞB 09.03.2001 | Yfirfarið / Checked: BH 02.04.2001 | Samþykkt / Approved

algroup alusuisse – primary materials
Icelandic aluminium co. ltd. p.o. box 244 is-222 hafnarfjordur, iceland

Drg.no. of ISAL / Telkn.nr. ISAL: 166041 | Brey.t./Rev.: A

Teiknað / Drawn | Yfirfarið og skráð / Checked and filed | Notkun heimiluð / Released