Format A1 (841x594 mm) is 20 mm outside of this frame

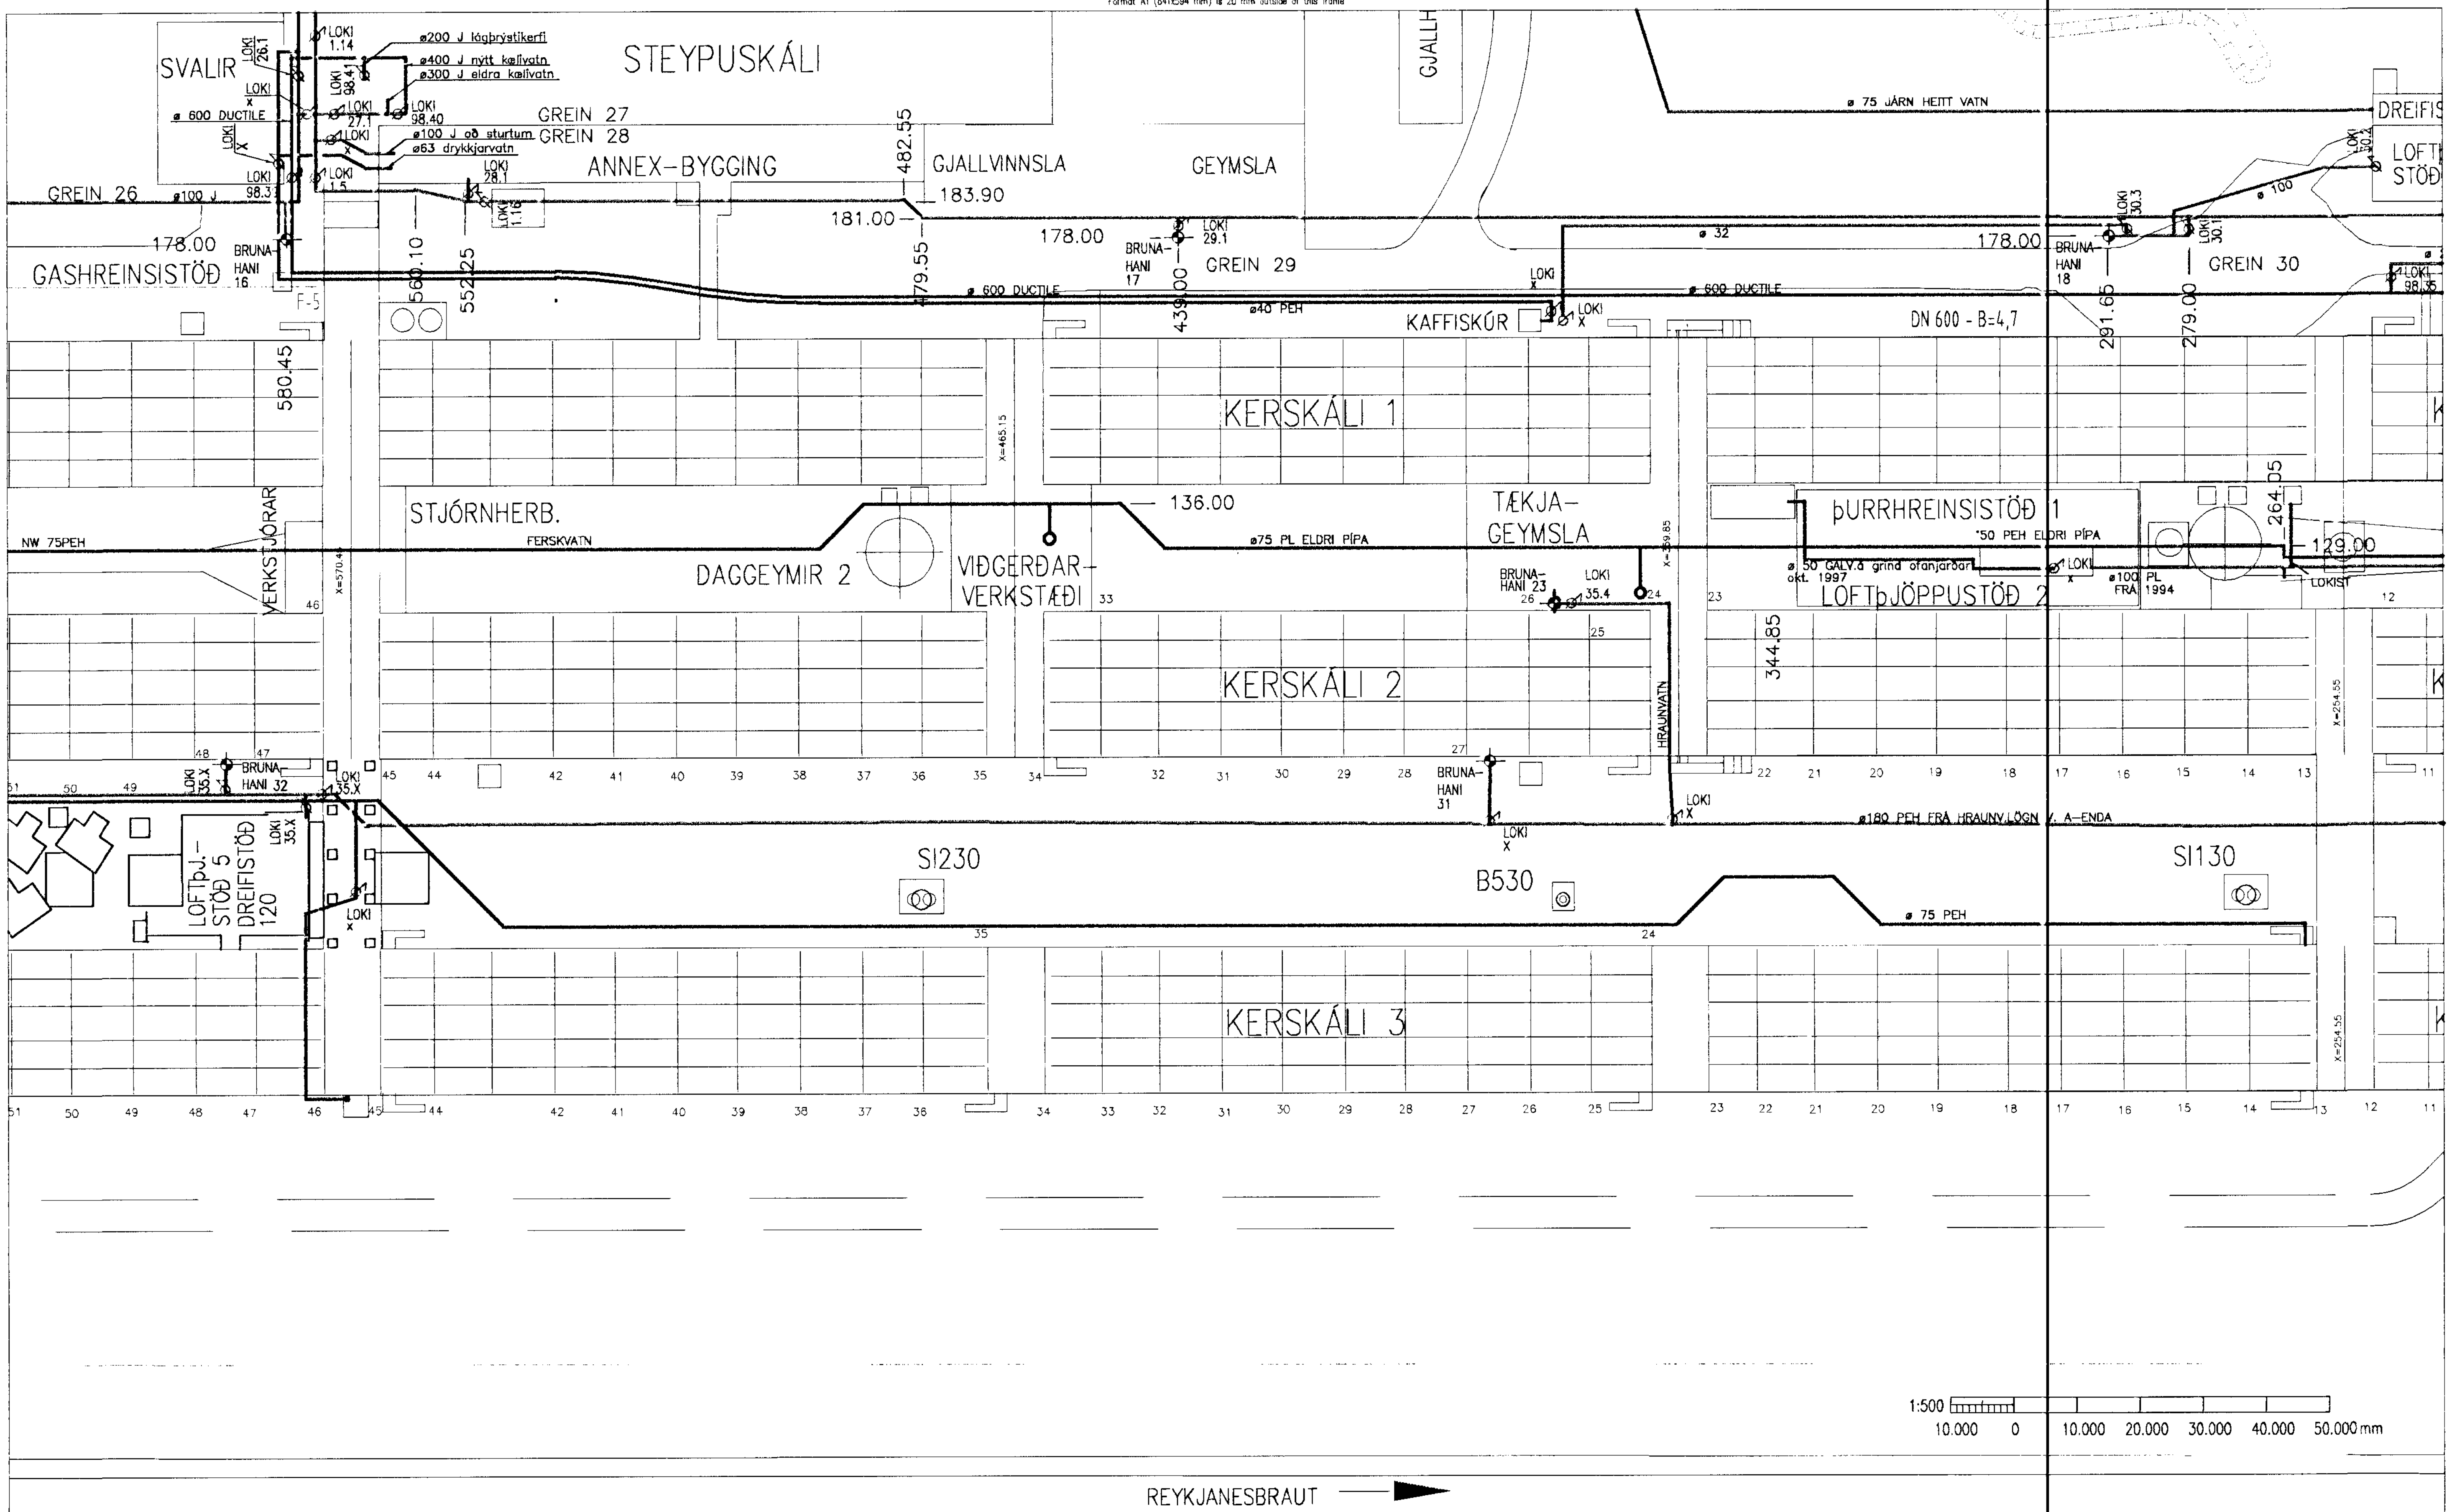

Skýringar:
Explanations:

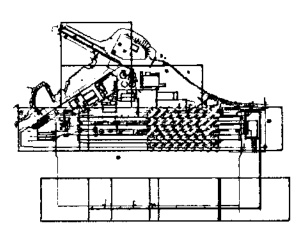

Tákn	Skýring
LOKI X	LOKI NR. X Á ELDRI KÆLIVATNSLÖGN.
LOKI X	LOKI NR. X Á NÝRRI NEYSLUVATNSLÖGN, FRÁ HAFNARFIRÐI
LOKI X	LOKI NR. X Á NÝRRI KÆLIVATNSLÖGN.
BRUNA-HANI X	BRUNAHANI NR. X Á KÆLIVATNSLÖGN.
———	ELDRI KÆLIVATNSLÖGN, ÚR HRAUNINU
———	NÝ NEYSLUVATNSLÖGN, FRÁ HAFNARFIRÐI
———	NÝ KÆLIVATNSLÖGN, ÚR HRAUNINU

J:\[95-1XX]\95120\DWG\DWG-MAINWATER\AL-VATN103.DWG

Breyt. Rev.	Breyting Revision	Dags. Date	Gert af Made by	Samþykkt Approved

Tilv.teikningar nr. ÍSAL
Ref.drawing no. of ÍSAL

Samsetn.teikningar nr. ÍSAL
Assembly drawing no. of ÍSAL

This drawing is the property of the ICELANDIC ALUMINIUM CO. LTD. and handed out for personal use only. It may neither be copied nor made available to others without permission of the ICELANDIC ALUMINIUM CO. LTD. The receiver is liable for any misuse.

Fjöldi stykkja / Number of pieces: IV | III | II | I

Hlutur / Object — Atriði / Item — Efni / Material — ea.: stk / total: í heild — Weight (kg) Þyngd — Athugasemdir / Remarks

VATNSVEITA SVÆÐI 3

VATNSLAGNIR Í JÖRÐU

REYNDARTEIKNING – GRUNNMYND

Mælikvarði / Scale: 1:500
Stærð frumteikn. / Format of orig.: A1
CCno.–Eq.type–Eq.no.: 4020AV 1184

VST Verkfræðistofa Sigurðar Thoroddsen hf.
Ármúla 4, 108 Reykjavík Sími: 569 5000 Fax: 569 5010

Drw.no. of suppl. / Teikn.nr. verktaka: 95.120-36.113
Breyt./Rev.:

Teiknað / Drawn: AG JÚNÍ 1998
Yfirfarið / Checked:
Samþykkt / Approved:

ICELANDIC ALUMINIUM CO. LTD.
Straumsvík, IS-220 Hafnarfjordur, Iceland

Drw.no. of ÍSAL / Teikn.nr. ÍSAL: 185434
Breyt./Rev.:

Teiknað / Drawn:
Yfirfarið / Checked:
Samþykkt / Approved: