


rotbró fyrir vinnustofu.

3.000 lítra brúskipt rotbró, t.d. BL-gerð
framléidd af Borgarplast hf.
Uppbygging rotbróar skal uppfylla kröfun
Höllustuverndar ríkisins um rotbró.

Þar sem rotbró er undir hestu stöðu sjávarfalla
skal eftirliforandi hafa í huga:


1. rotbróin og skotplögnir skulu vera vatnsþétt.
2. rotbróna skal ferja niður vegna uppdrifs.
3. þegar rotbróin er hreinsuð og lænd þá skal það
gert þegar fjara er.
4. útlöftun úr rotbró skal leidda burt með útlöftunarrörri.

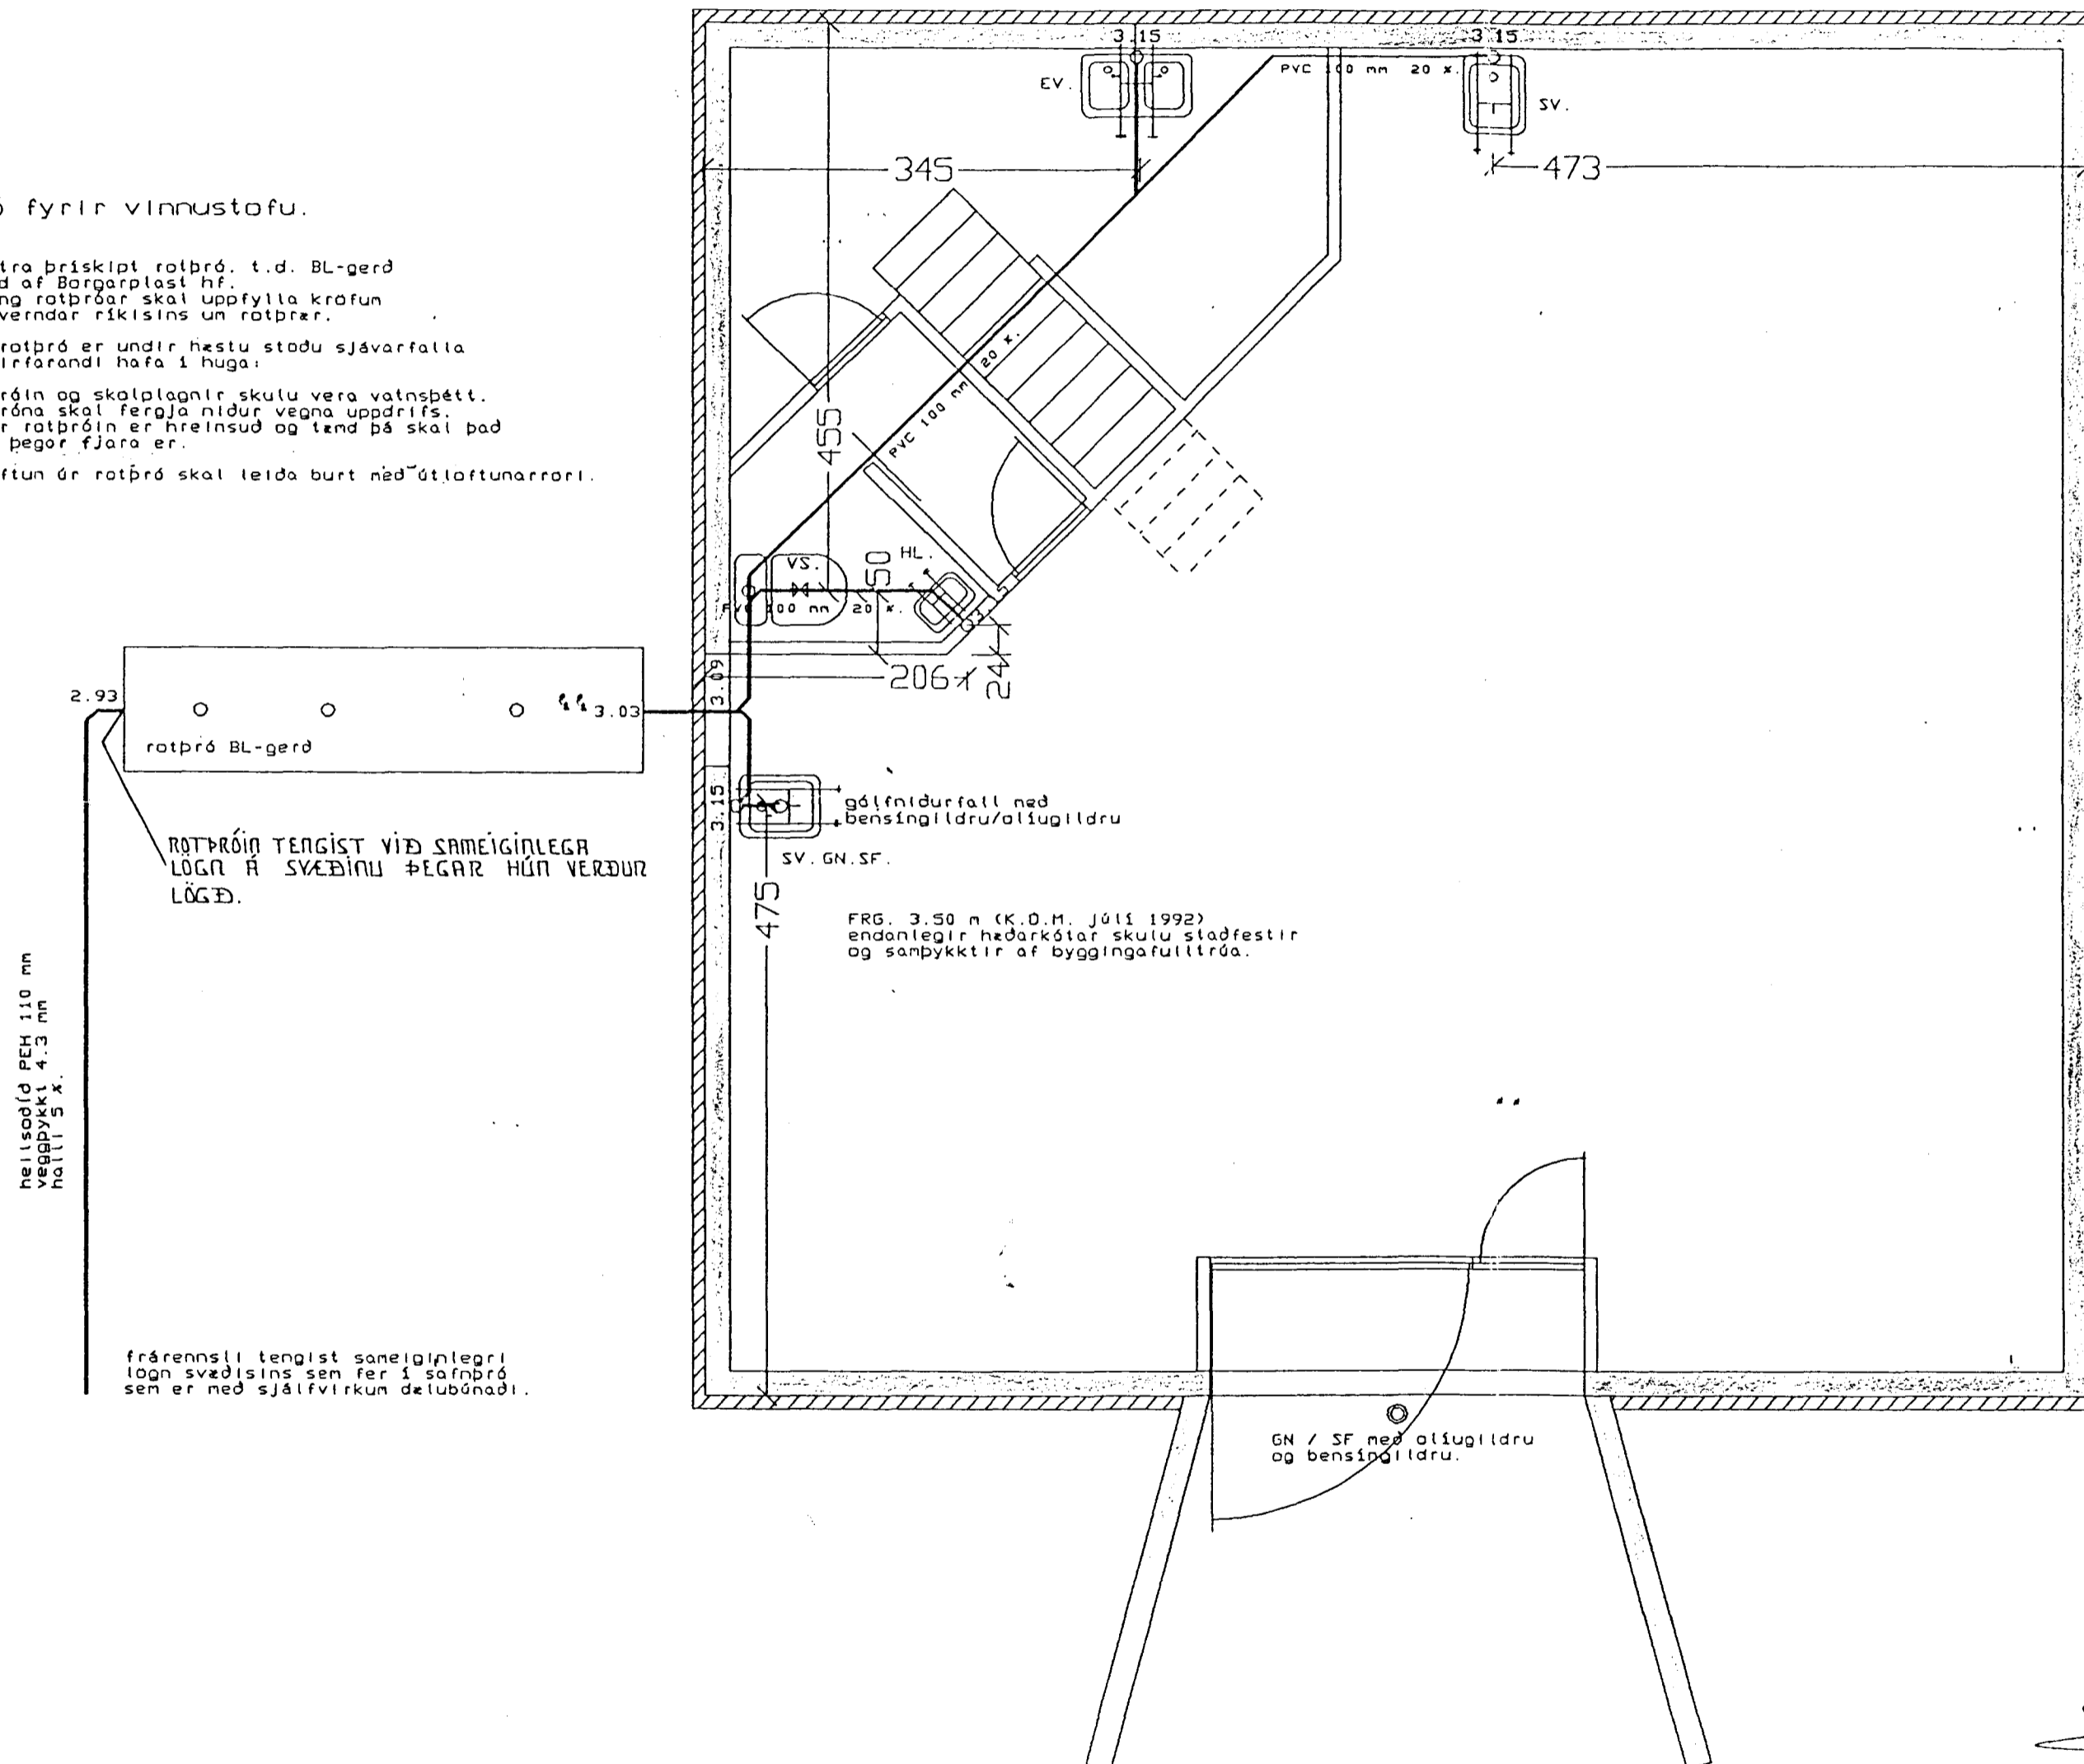

Skýringar.
Hæðarkótar eru í metrum og á fullfrágengid gólf.(FRG)
Hæðarkótar á skotplögn er gefið upp í metrum og í
bátn á rörun.
Málsetningar eru gefnar upp í cm.
tákn.
BR brunnur
EV eiddúsvaskur
GN gólfniðurfall
HL handlaug
LR loftfesting
SF sandfang
SV skólvaskur
VS vatnssalerni

PVC polyvínýlcloríð
FRG hæð á fullfrágengnu gólf
———— skotplögn

afrennsli af þaki fari í grjótsveigi með sandfangi.

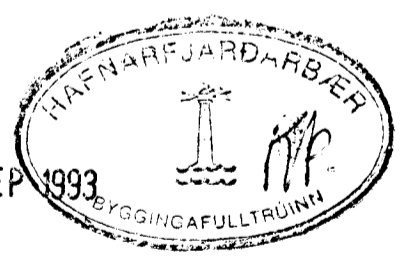

Smíðagallerí í Straumi 22.07.1993
Frárennslislagningar, rotbró, skýringar. MKV. 1:50
Tæknipjónusta Sveins Karlssonar TFI Teikning
Bæjarhrauni 2 220 Hafnarfjörður L-1.
91-653045
[Signature]

HEILBRIGÐISEFTIRLIT
HAFNARFJARDARSVÆÐIS
Tólfur Stefánsson
Samþykkt TFI 22.07.1993

Áskilið, tenging lagna
við götu háð samþykki
bæjarverkfræðings.