
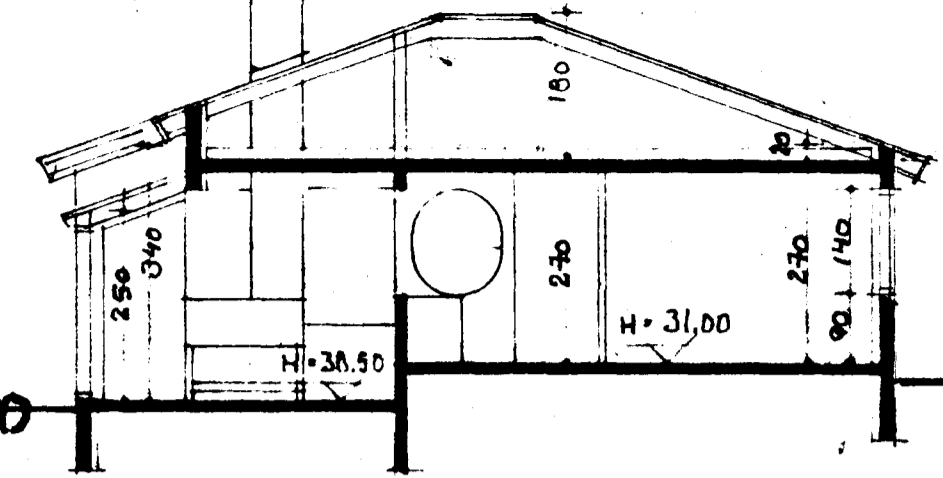


# STUÐLABERG 10 HAFNARFIRÐI.

**SKÝRINGAR:**  
 HÓSIÐ ER STADSTEYPT A HEFDBUNDIN HATT MED STÁLKLEDDU ÞAKI.  
 KÖLNUNARTÖLUR EINSTAKRA BYGGINGAHLUTA SEU I SAMRÆMI VÍD ÍST.66.  
 B-30= ELÐVARNARHURD / VEGGUR.  
 GENGDÍ SKAL FRÁ ÖPNU ELÐSTÆÐI I SAMRÆMI VÍD BRUNAMÁLAREGLUGERÐ.

**STÆÐIR:**  
 FLATARMÁL IÐÐAR= 187.9 M<sup>2</sup> BÍLGEYMSLU= 38.8 M<sup>2</sup> SAMTALS 226.7 M<sup>2</sup> BR.  
 HEILDARRÖMMAL HÓSS MED BÍLGEYMSLU= 798 M<sup>3</sup> BR.  
 FLATARMÁL LODAR ER 805 M<sup>2</sup>.

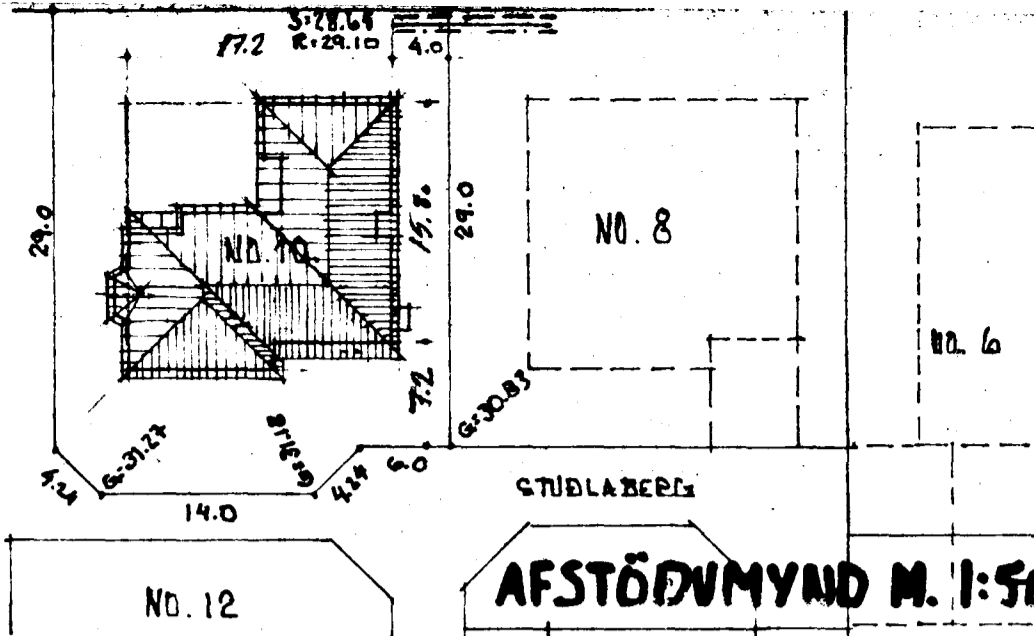


Samþykkt á fundi bygginga-  
 nefndar þ. 5.15.1988  
 BYGGINGAFULLTRÚDINN  
 I HAFNARFIRÐI  
*[Signature]*


Áskilið: Söpp u.ð. B-60am k.



SNÍÐ. M. 1:100.

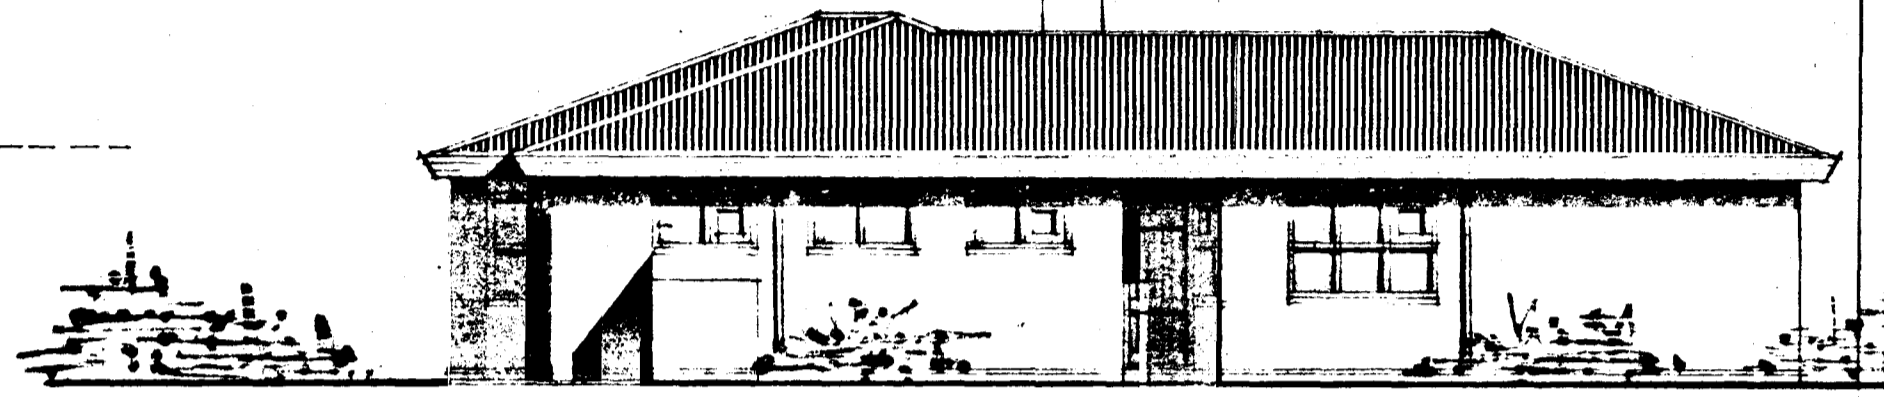


NORÐUR. M. 1:100.

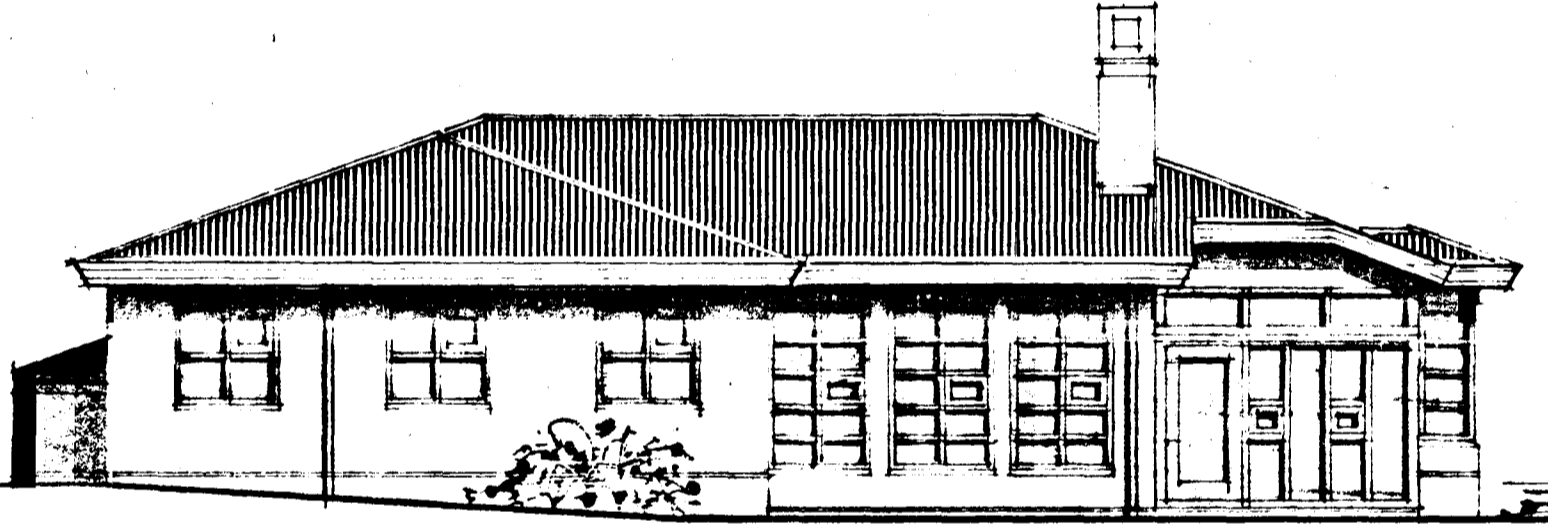


VESTUR. M. 1:100.

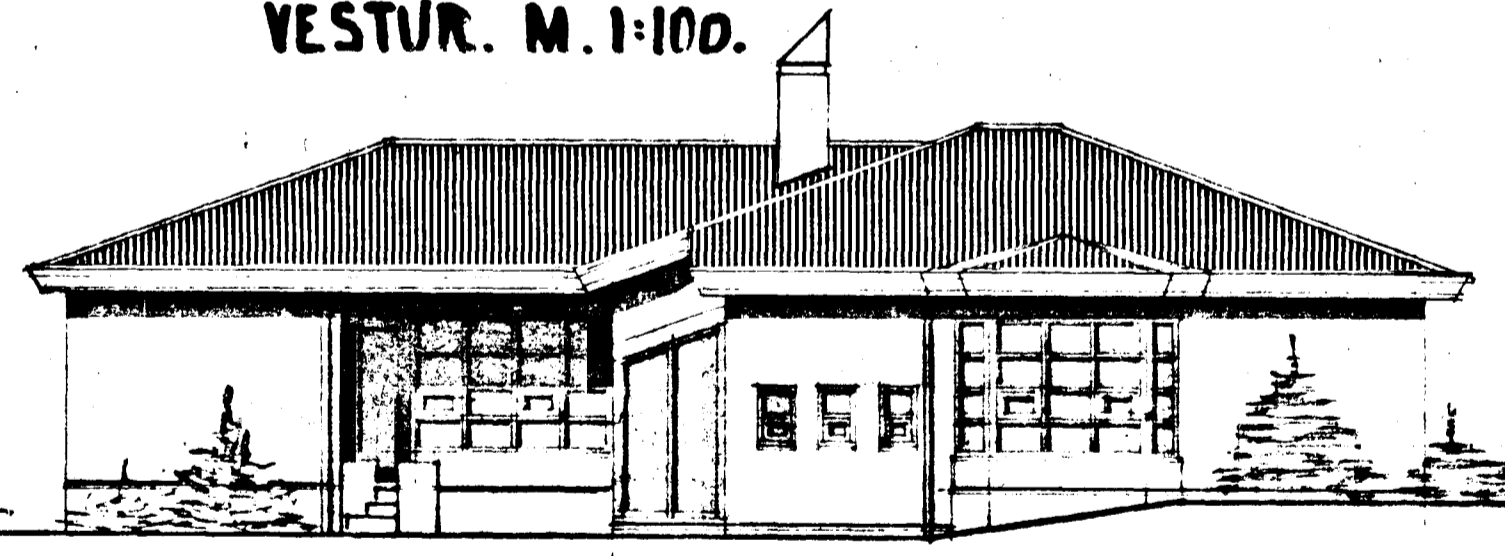

SÚÐUR. M. 1:100.

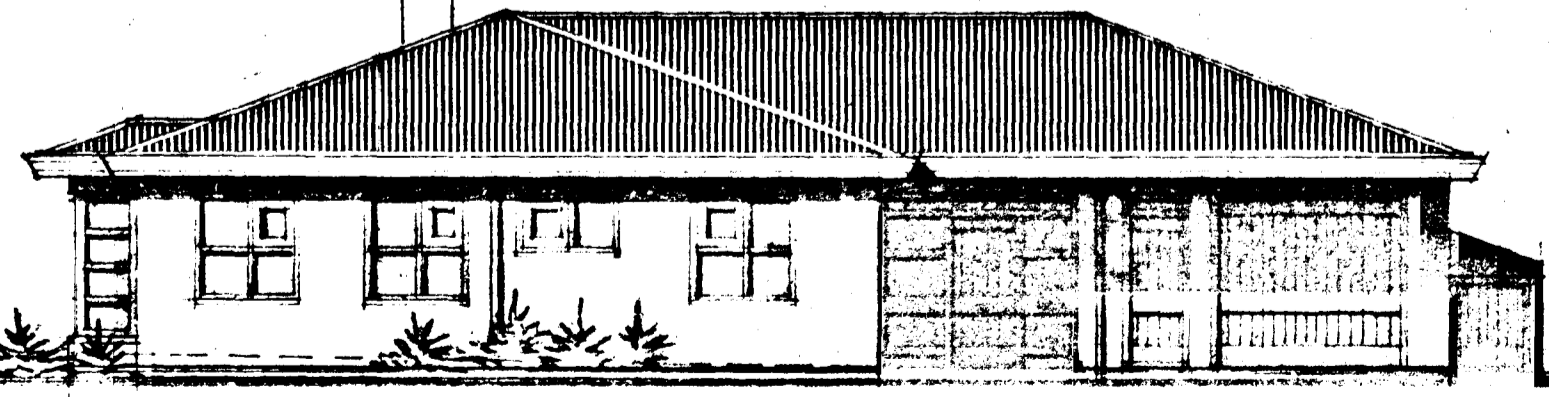

AUSTUR. M. 1:100.

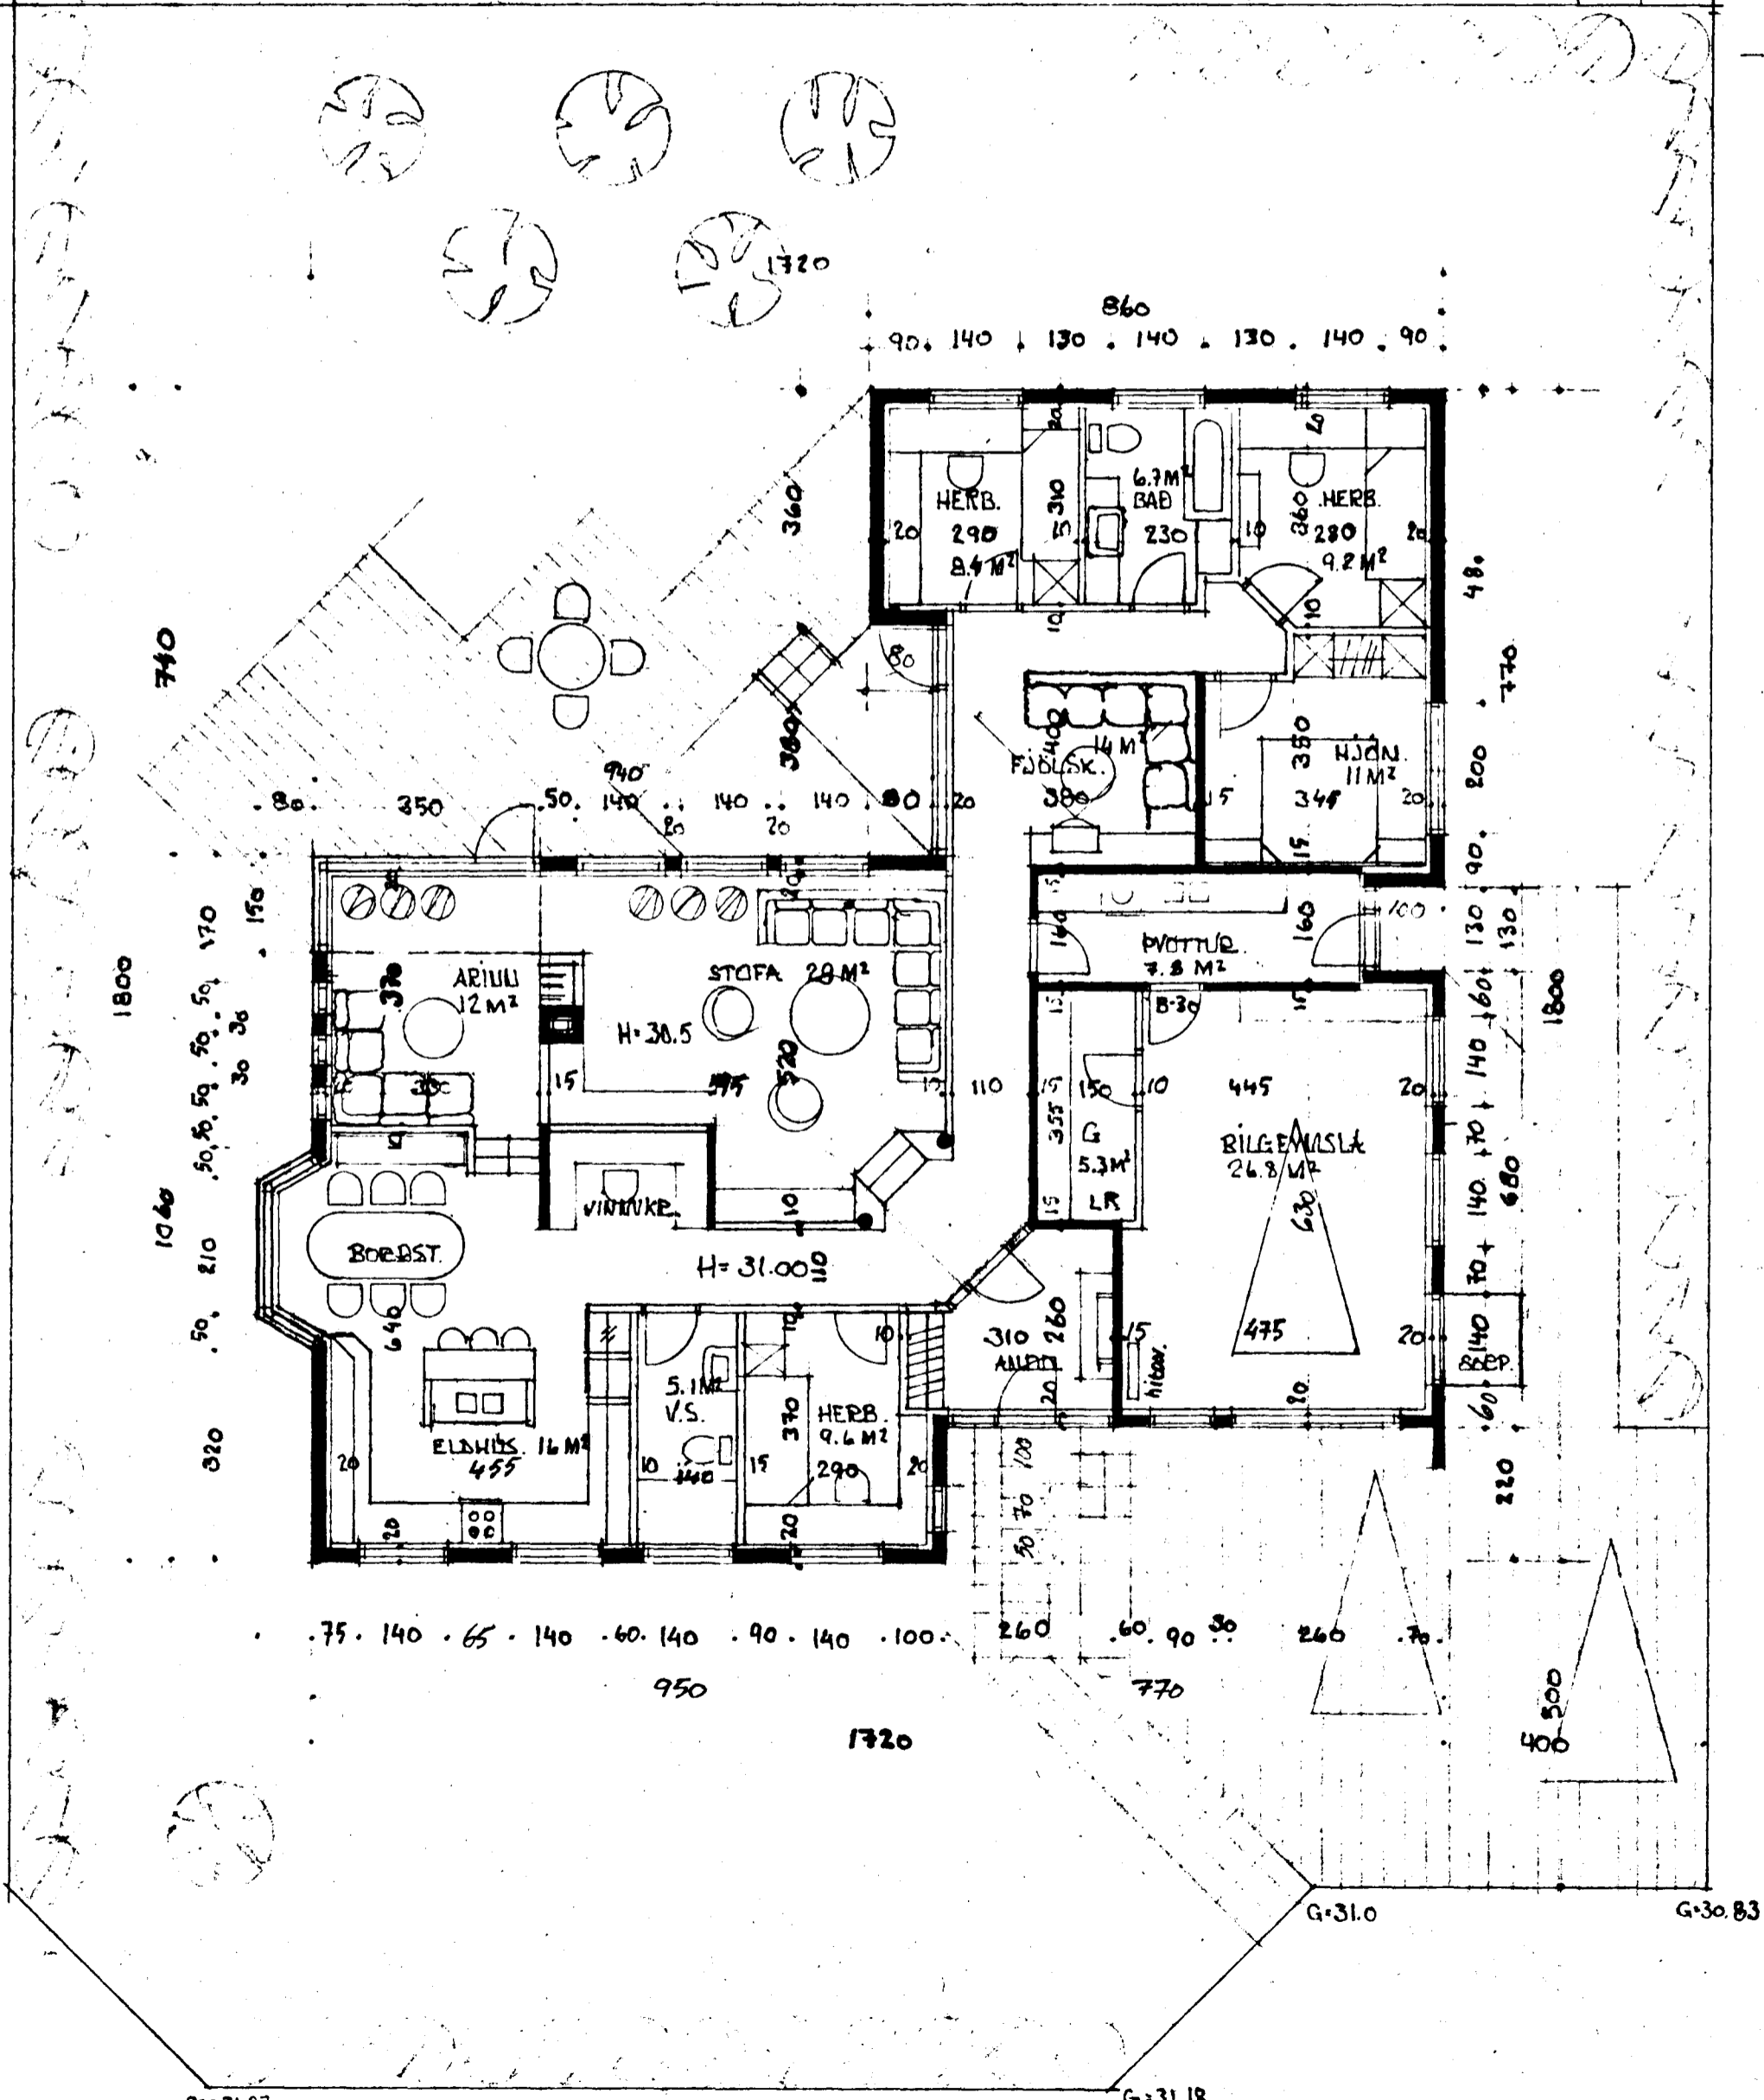

GRUNNMYNDA HEDAR M. 1:100

TEIKNAD Í APRIL 1988. SIGURÐUR ÞORVARÐARSON BYGGINGAFC. BFI.  
 STRANDGÖTU 11. HAFNARFIRÐI SÍMI 651510. TEIKN. NO. 1/1.

*[Signature]*