

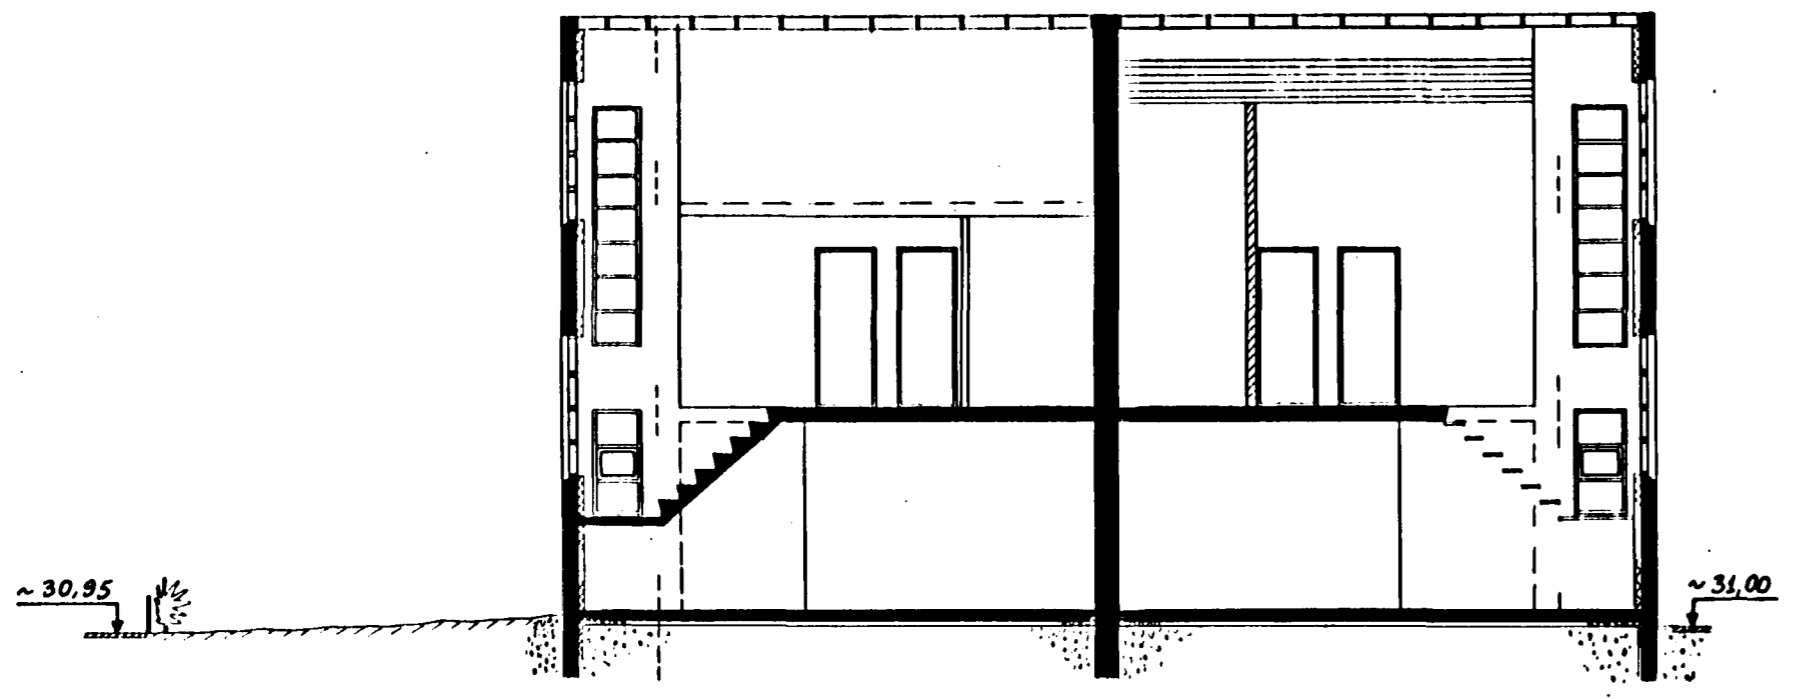


Samþykkt á fundi bygginga-
nefndar þ. 17.12.1988

BYGGINGAFULLTRÚINN
Í HAFNARFIRÐI

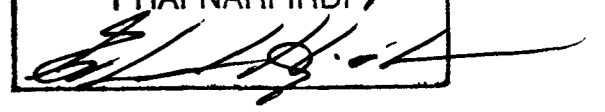

SNID R-R. 1:100

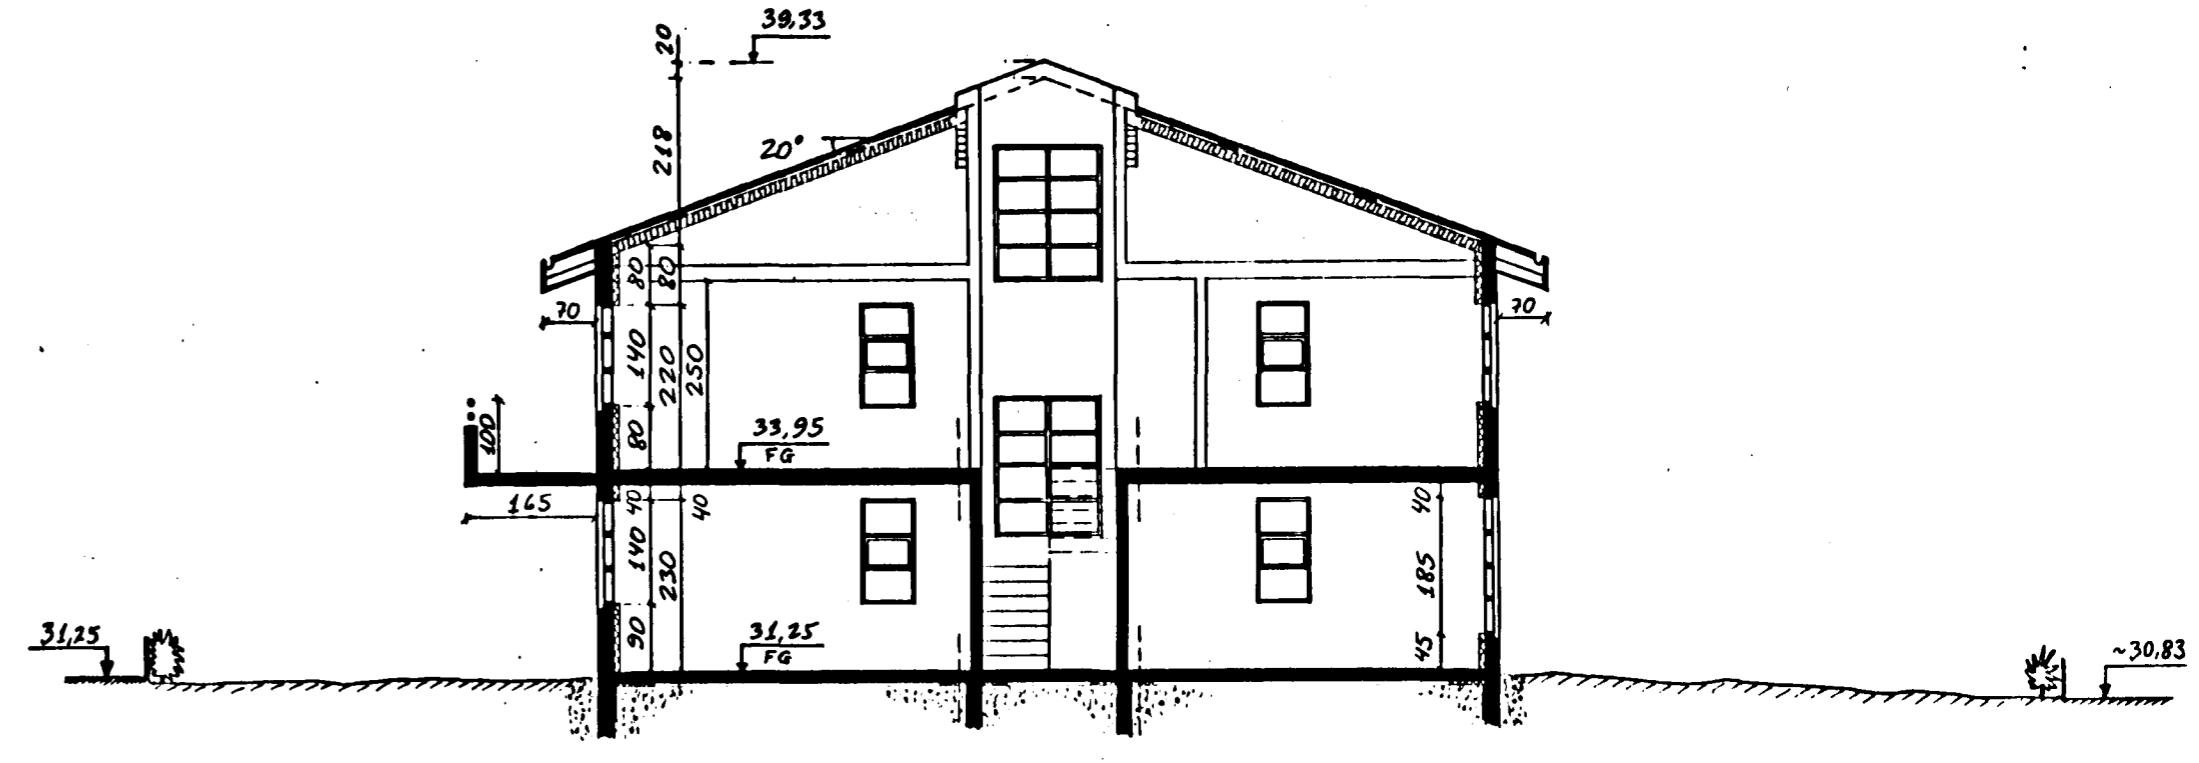

SNID B-B. 1:100

BREYTT 29/9 '88 - Jón Kristjánsson / ÞAKKÖNTUM BREYTT
BREYTT 27/7 '88 - Jón Kristjánsson / KJALLARI BURT
BREYTT 23/5 '88 - Jón Kristjánsson / HEDARKÓTAR LÖÐAR

JÓN KRISTJÁNSSON BYGGINGAVERKER E. DINGUR EYVÍ

STUÐLÓÐUR 110 OG 111

SNID R-R OG B-B