



Samþykkt á fundi bygginga-  
nefndar p. 17. 11. 1988  
BYGGINGAFULLTRÚINN  
| HAFNARFIRÐI  
*[Signature]*

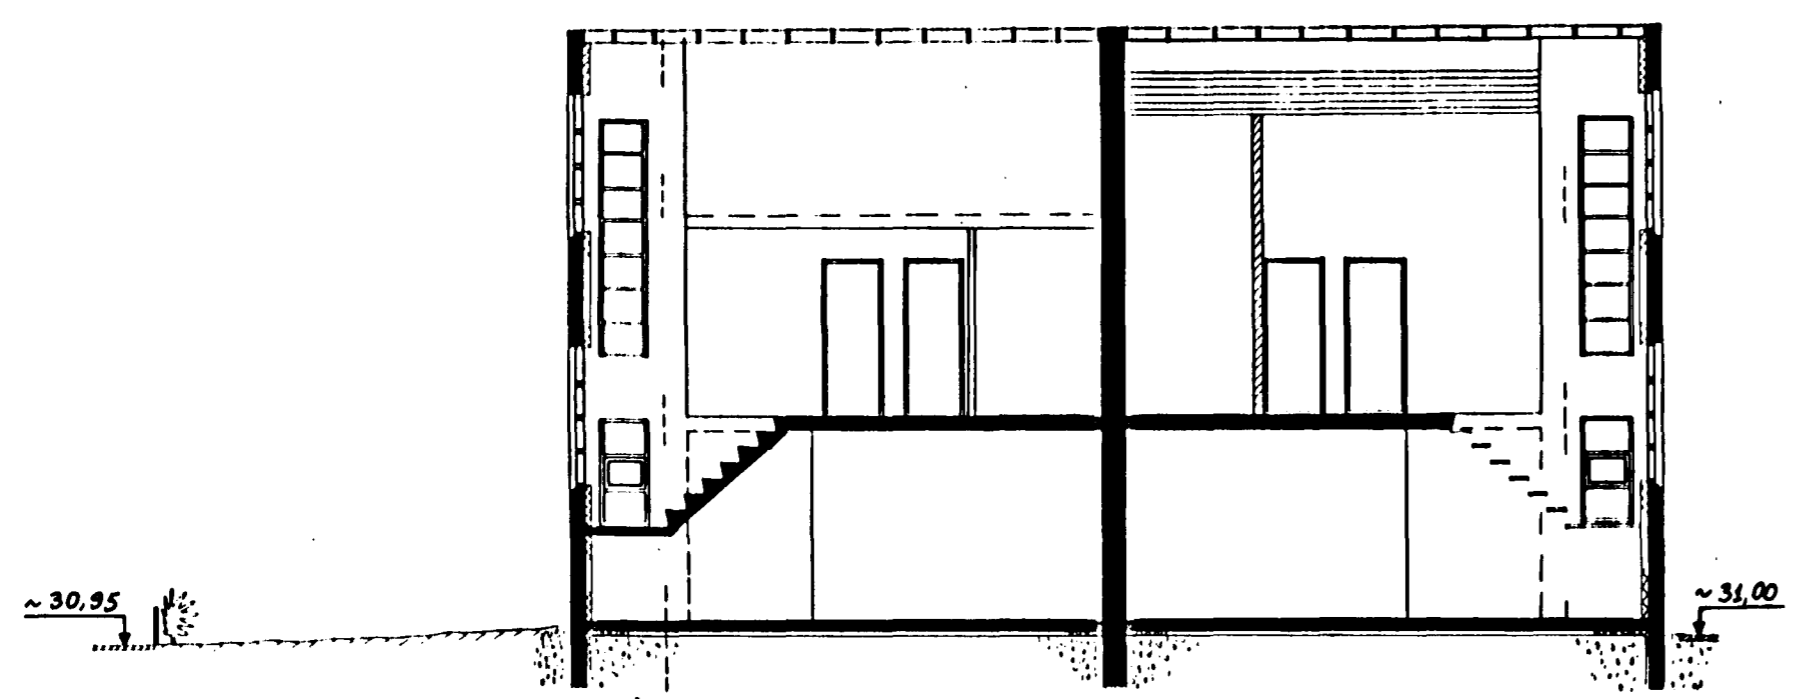

SNID A-A. 1:100

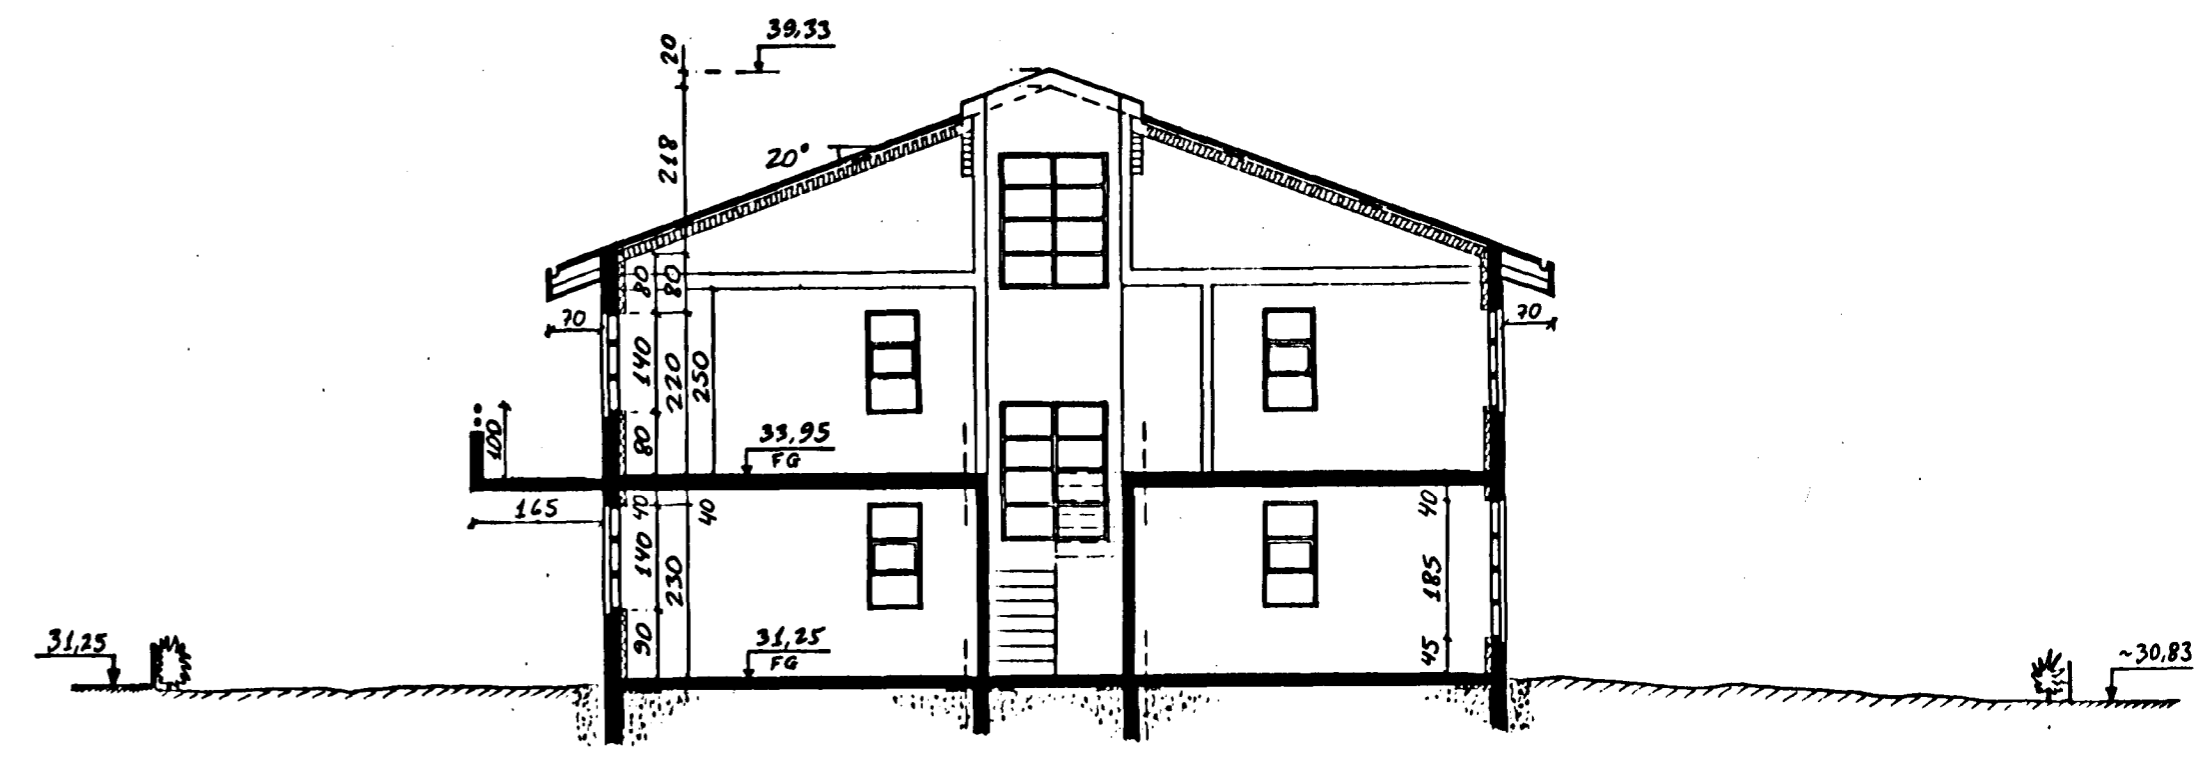

SNID B-B. 1:100

BREYTT 29/9 '88 - Jón Kristjánsson / ÞAKKÖNTUM BREYTT  
BREYTT 27/7 '88 - Jón Kristjánsson / KJALLARI BURT  
BREYTT 23/5 '88 - Jón Kristjánsson / HEDARKÓTAR LÓÐAR