


TEIKNINGU DREYTT JANÚAR 1993 *Sve*

SKÝRINGAR

SKOLPLÖGN TÖKKUÐ
REGNVATNSLÖGN " "
ÞÖKKUÐ REGN OG JARÐVATNSLÖGN

- NF NIÐURFALL MEÐ VATNSLÁS
 - SF SANDFRANG
 - SY SKOLVASKUR
 - W VOTTAVÉL
 - UY UPPVOTTAVÉL
 - EV ELDHÚSVASKUR
 - HL HANDLAUG
 - YS VATNSSALERNI
 - BK BÆÐKAR
 - SB STURTUBOTTN
 - YN AKNIDURFALL
- GÓLFNIÐURFALL Í BÆÐHERBERGI OG VOTTAVÉL SKAL TENGIN VÍÐ FRÆNNSLI VASKA.
LAGNIT SKAL LEGGJA Í SAMMÉMI VÍÐ GILDRANDI STAÐLA OG REGUGERÐIR. SAMANBER ÍST L5
GRÄFR SKAL Í FULLÞAPPARA FÝLLINGU FÝRIR SKOLPLÖGNUM MÍNNAST 15 CM NIÐUR FÝRIR RÖR OG FÝLLA UNDIR OG UMHERFIS LAGNIR MEÐ AÐ MÍNNAST KOSTI 15 CM ÞYKKU SANDLAGI SEM MÍRÞÞIST VEL EN GÆTILEGR YFIR OG UMHERFIS LAGNIR
MÁLSETNING ER GEFIN UPP Í CM.
HYERMÁL LAGNA ER GEFIÐ UPP Í MM.
HÆÐARKÓTAR GÓLFA ER Í M OG Á FULLFRÁGANGIN GÓLF.

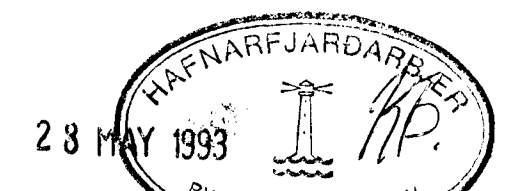

**ÁSKILIÐ, ELÐRI
TEIKNINGU GILD**

STUÐLABERG 14 HAFNARFIRÐI	APRIL 1988
FRÆNNSLISLAGNIR.	MELUKIARÐI
TEKNIÞJÓUSTA SVEINS KARLSSONAR TFI HRAUNDRÚP 12 220 HAFNARFJÓRÐUR 91-54223	1450 TEIKNING L-I

Sveinn Karlsson