


SKÝRINGAR.
 _____ "TÚR"
 - - - - - "RETÚR"

**ÁSKILIÐ, ELÐRI
TEIKNING ÓGILD**

PÍPUR OG FITTINGAR ERU VENJULEGAR SVARTAR STÁLTÍPUR OG ER INNRA MERMÁL VEIÐRA GEFIÐ UPT Í MM.

Á MERN ÖFN SKAL SETJA LOFTSKRÁFU, STILLITÉ OG SJÁLFRÍKKA ÖFNOKA. ÖFNKERFIÐ SKAL KRÝSTIPRÉFA MEÐ 4 KG/CM² KRÝSTINGU OG KÖLDU VATNI OG SKAL KRÝSTINGUR STANDA Í GKST. ÆN ÞESS AÐ FALLA.

EKKI MÁ HYLJA LAGNIR FYRR EN EFTIR ÚTTEKT BYGGINGAFULLTRÚA.

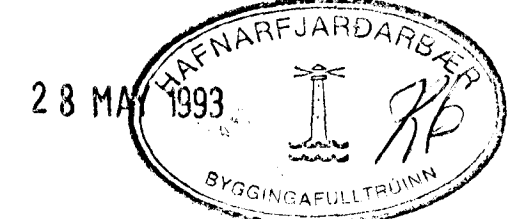

TEIKNINGU BREYTT JANÚAR 1993

SJÁ TEIKNINGU L-2.

STUÐLAZBERG 14 HAFNARFÍRÐI	JÚNÍ 1988
ÖFNALÖGN	MELIKVÆÐI
TEKNIÞJÓFUSTA SVEINS KARLSSONAR TÆL HAFNARBRÚN 14 220 HAFNARFJÓRÐUR 91-54223	1:50
	TEIKNING L-3

Handwritten signature