
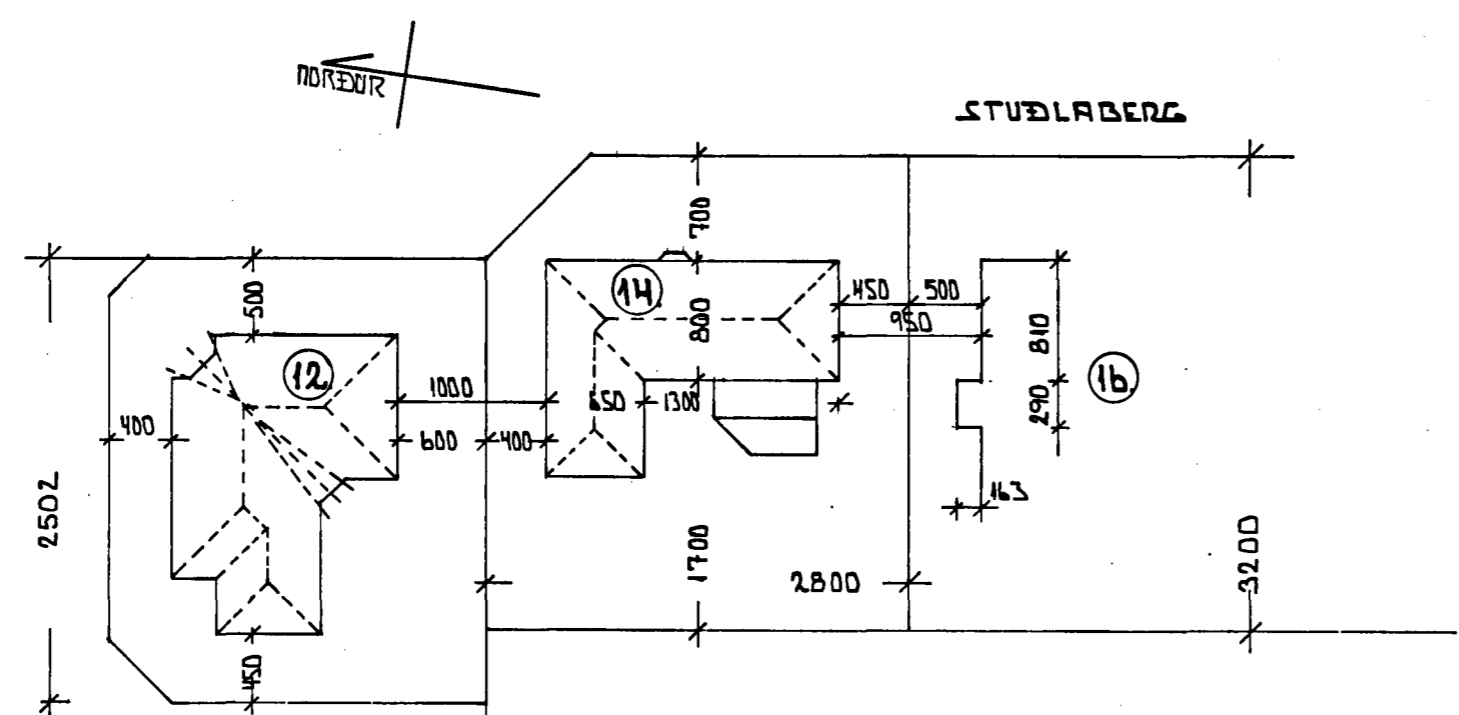
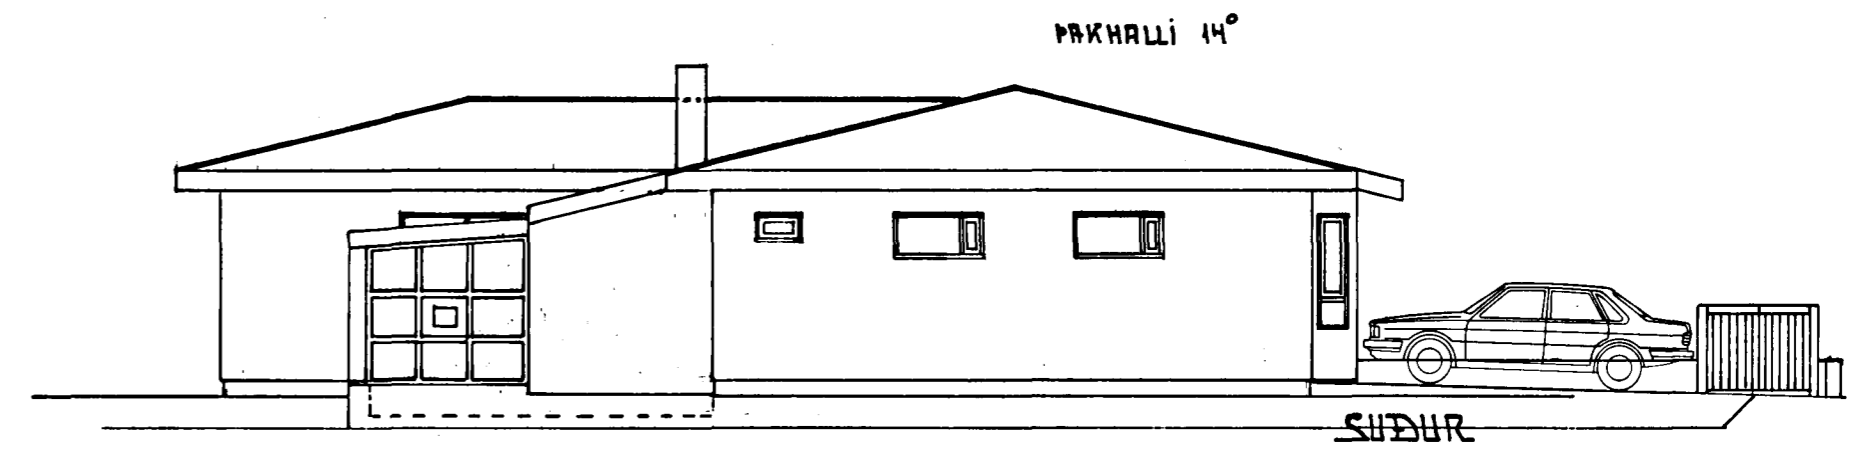
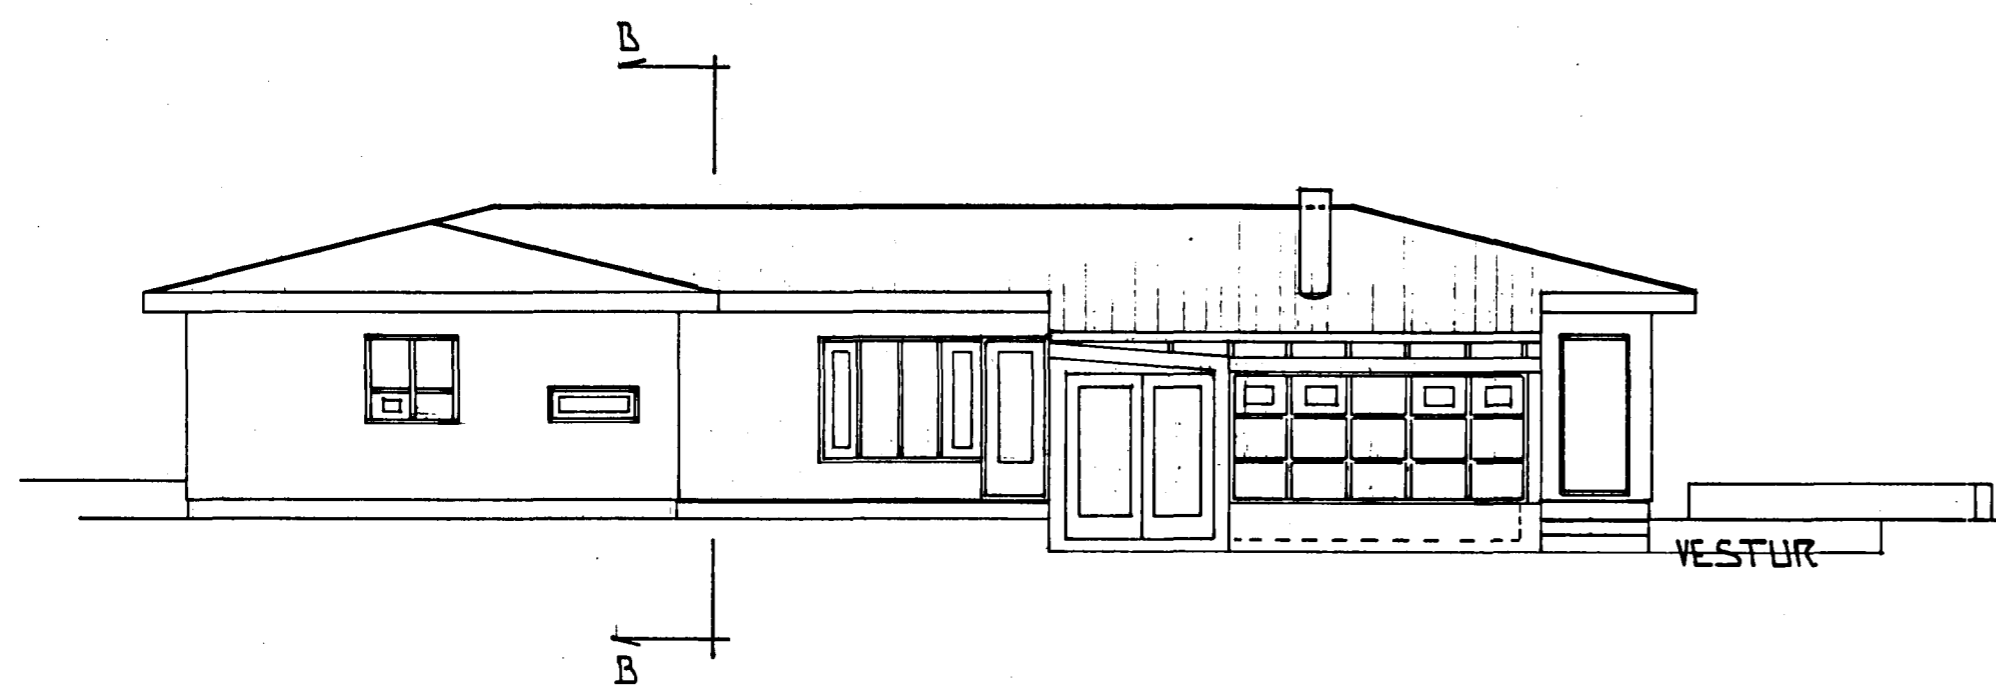
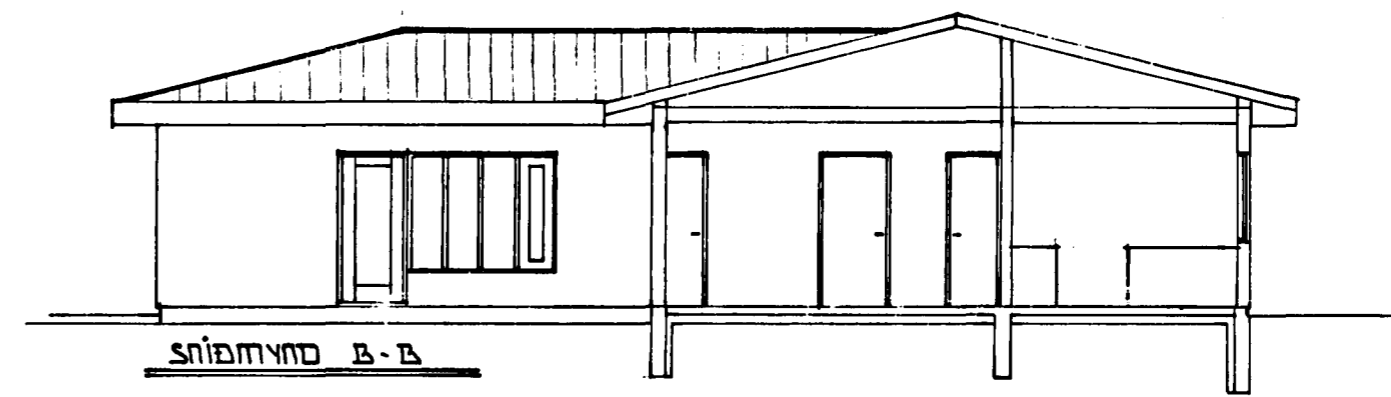
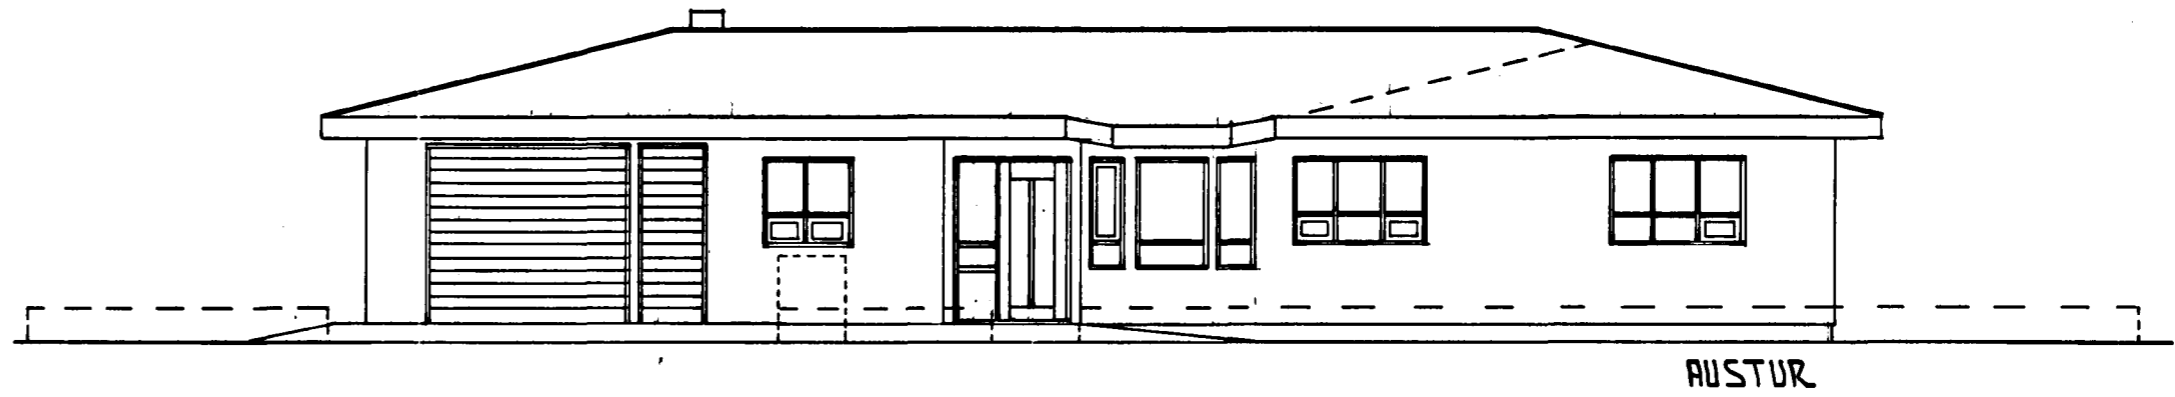


Samþykkt á fundi bygginga-
nefndar þ. 17.13 1993
BYGGINGAFULLTRÚINN
I HAFNARFIRÐI
Sigurður Hald

*Samþykkt á fundi bygginga-
nefndar þ. 17.13 1993
við reglugerðir*

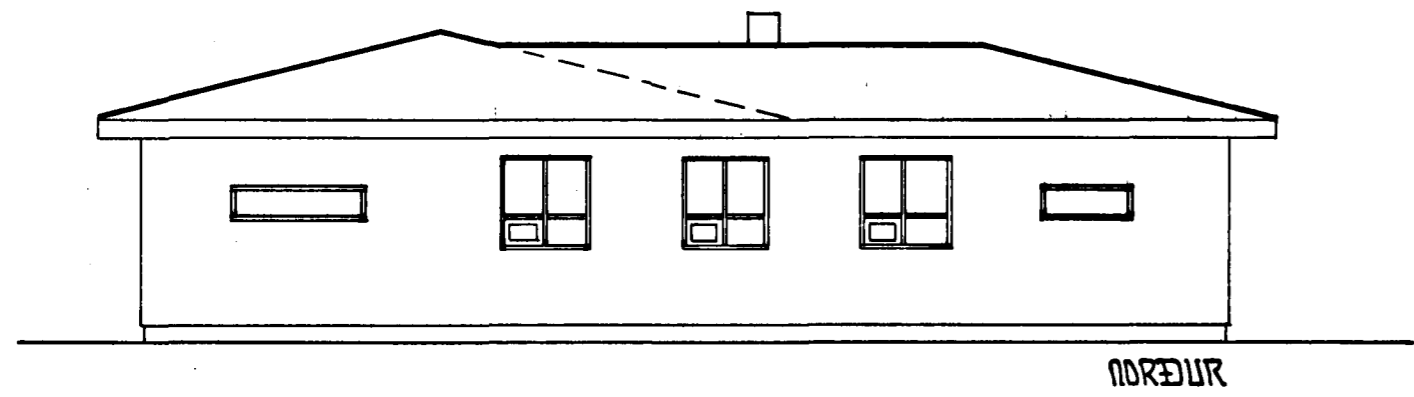

13.01.93 SÓLSTOFA STEKKJED, ARINN, HEITUR POTTUR.
22.02.91 KLÆÐING UTANHÚSS. *Svein*
22.02.91 AFSTÖÐUMYND IMFERD Á TEIKNINGU 2. *Svein*
09.05.88 BILGEYMSLUHURÐ OG ANNAÐRI
26.04.88 STAÐSETNING GLUGGA Á VESTURHLIÐ LEIÐRÉTT
26.04.88 GLUGGAR Á NORÐURHLIÐ FERÐIR

STUÐLABERG 14 HAFNARFIRÐI	MARS 1988
ÚTLIT	MKV 4:100
TEKNIÞJÓFNUMSTA SVEINS KARLSSONAR TFI HRAUNBRÚN 12 HAFNARFIRÐI 54223	TEIKNING 2

Sveinn Hald