





Samþykkt þann

30 JUNI 1999

Byggingafulltrúinn í Hafnarfirði  
F.h. Kristján Þórarinnsson

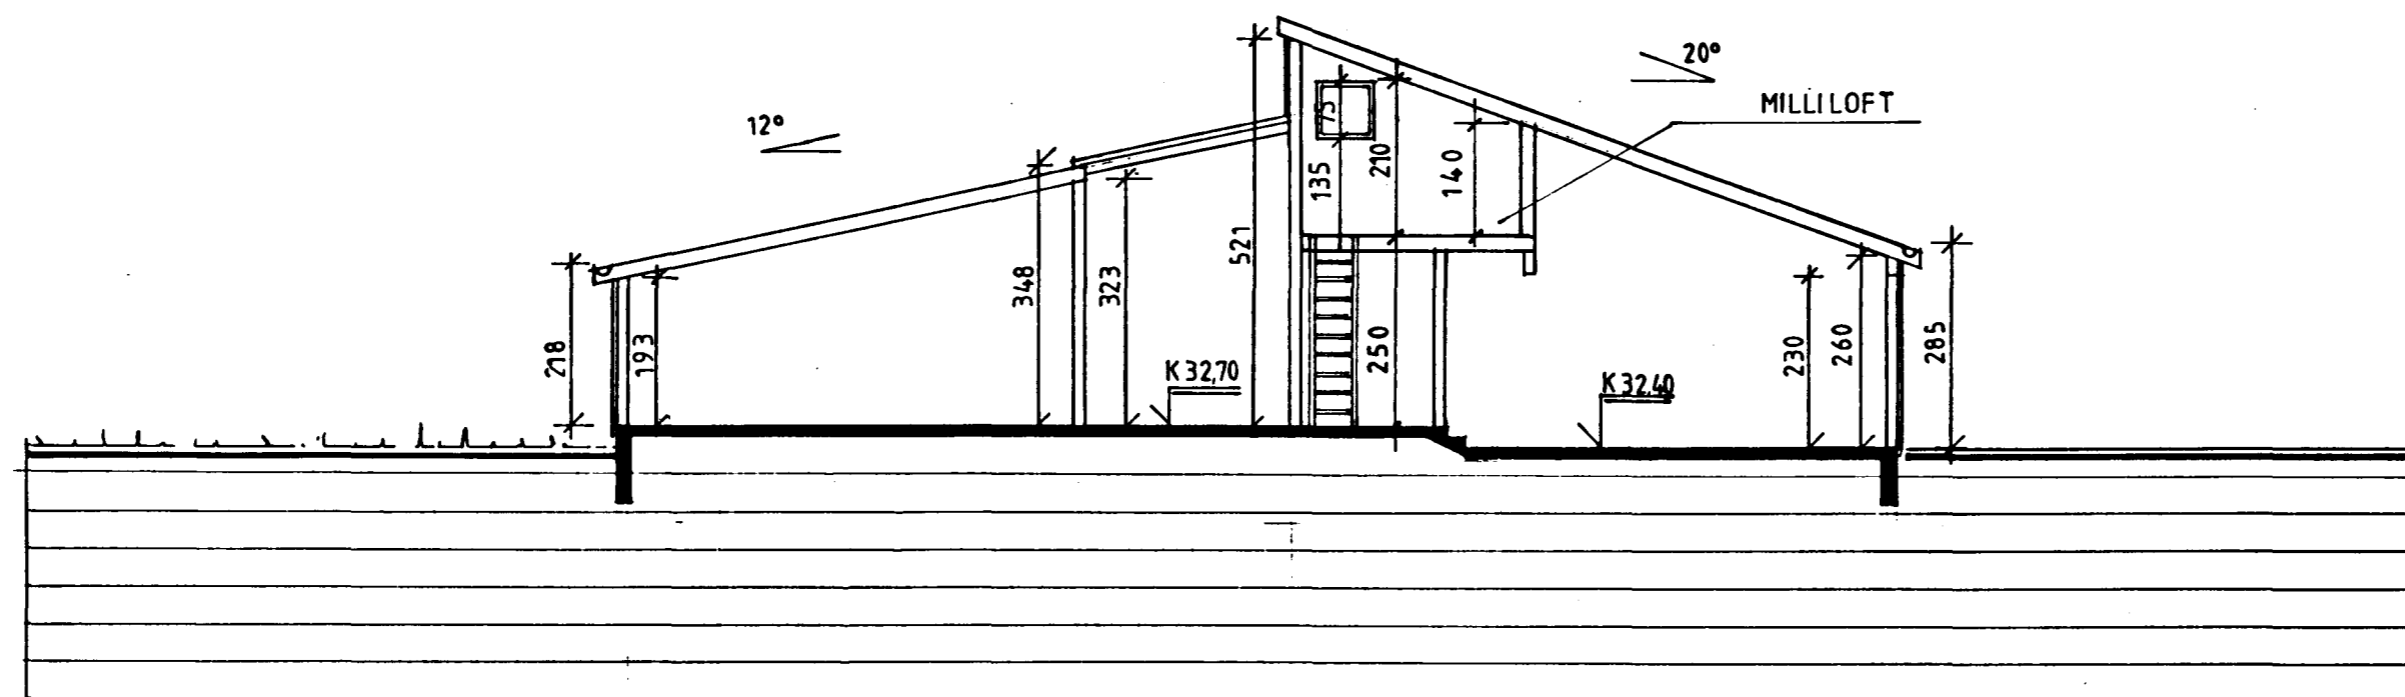

SNEIÐING A-A

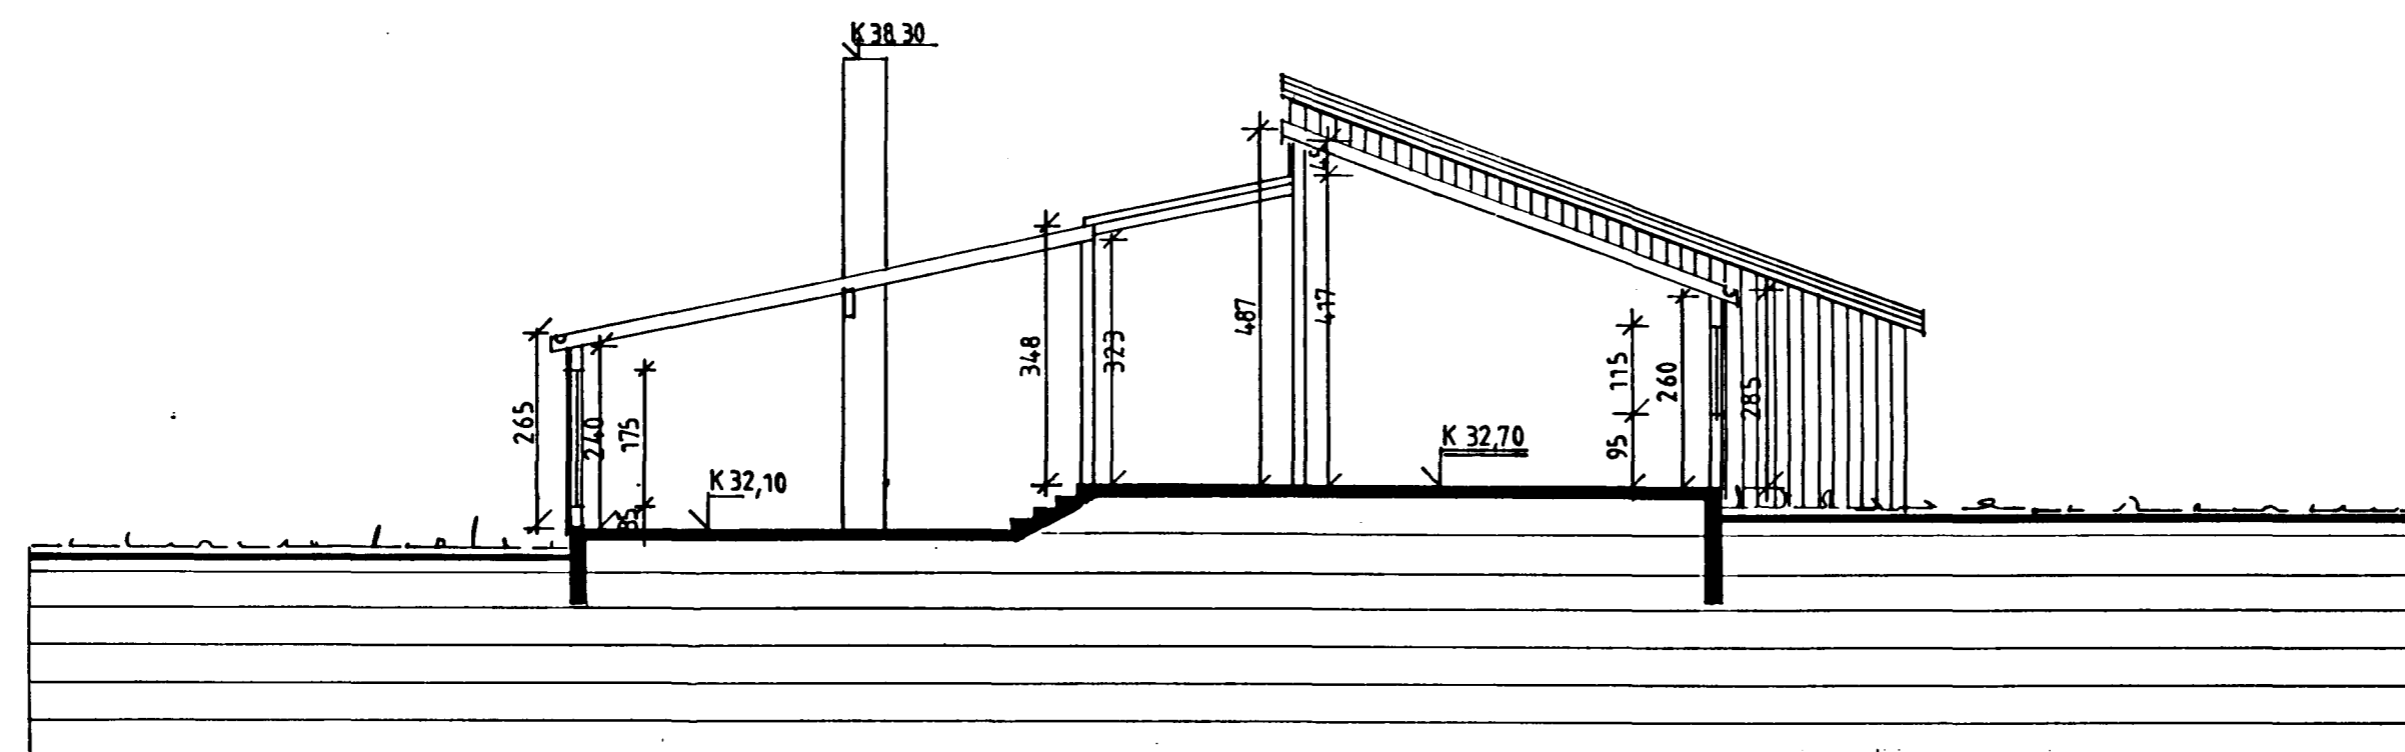

SNEIÐING B-B

STUÐLABERG 16, HAFNARFIRÐI

3

SNEIÐINGAR  
BREYTING, MILLILOFT

Dags : JUNI 1999  
Mk : 100

ARKITEKTÞJÓNUSTA

Gudmundur Gunnarsson, arkitekt FAI  
Ingólfstræti 12, 101 Reykjavík, sími 5522899

C:\tekn\egil\blact1.dgn