





Samþykkt þann

30 JUNI 1999

Byggingafulltrúinn í Hafnarfirði
F.h. Kristján Þórarinnsson

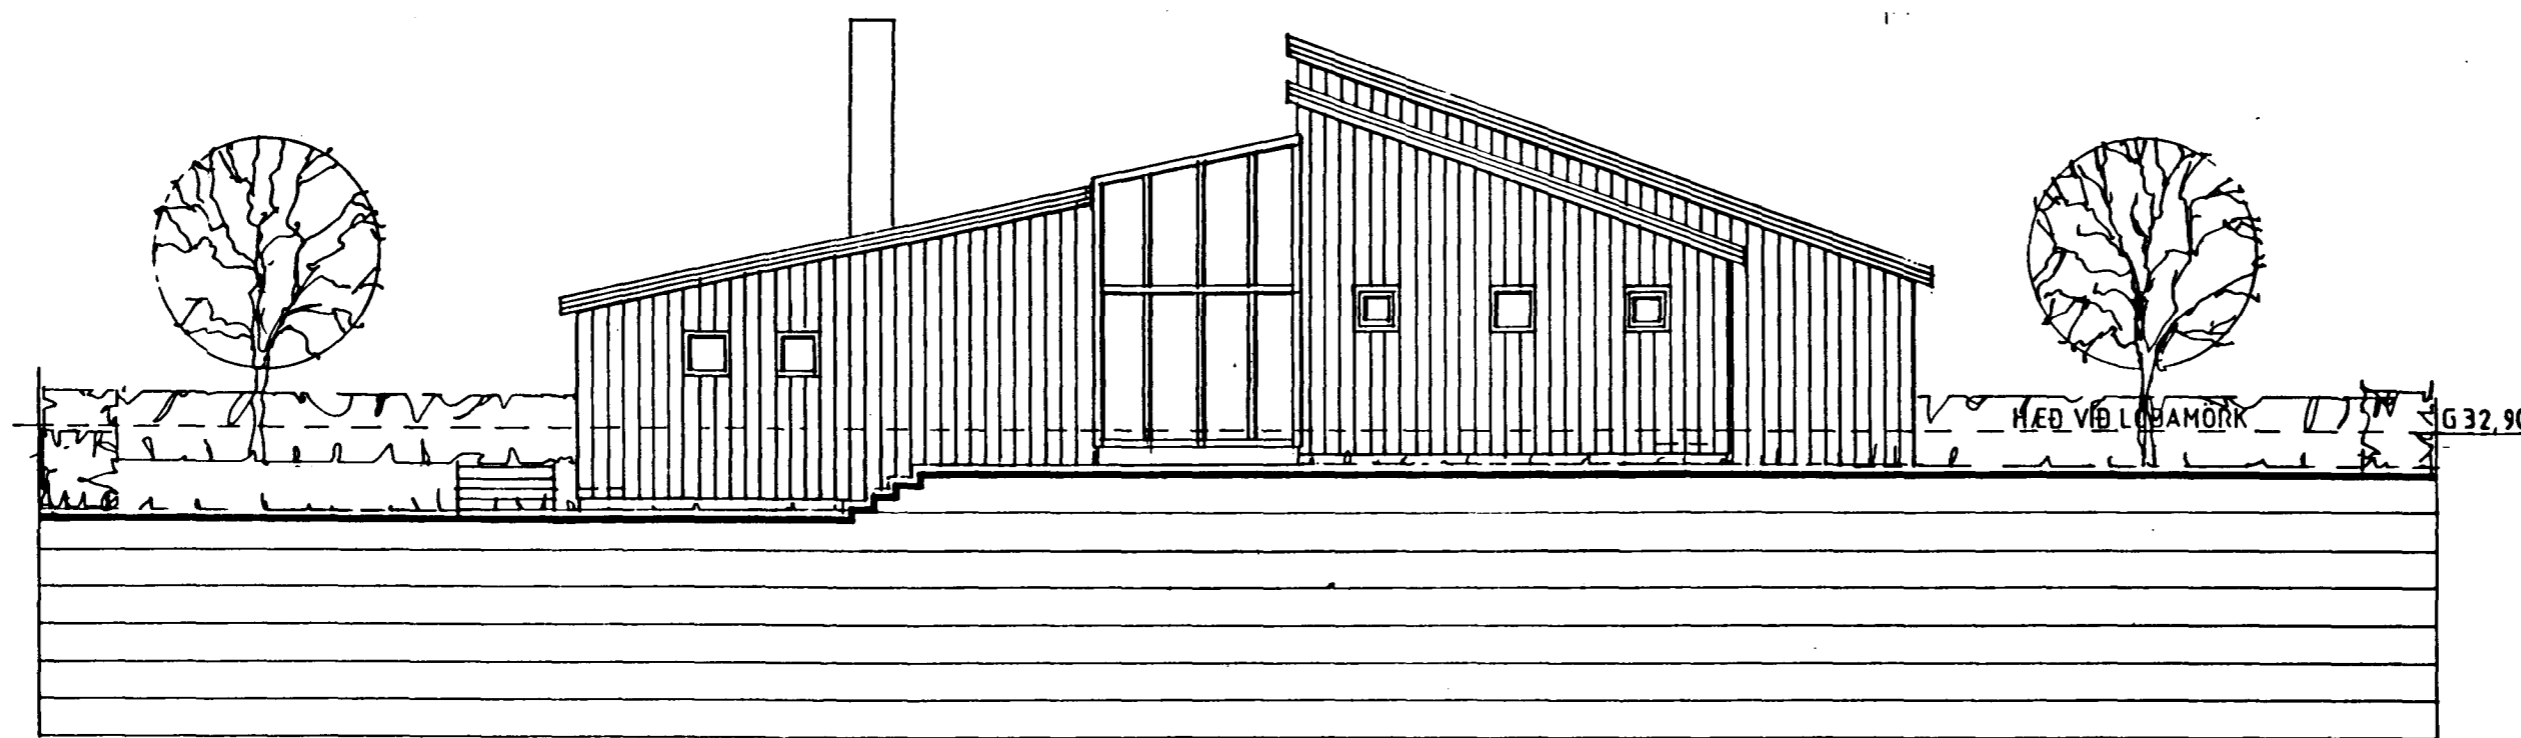

SUÐUR

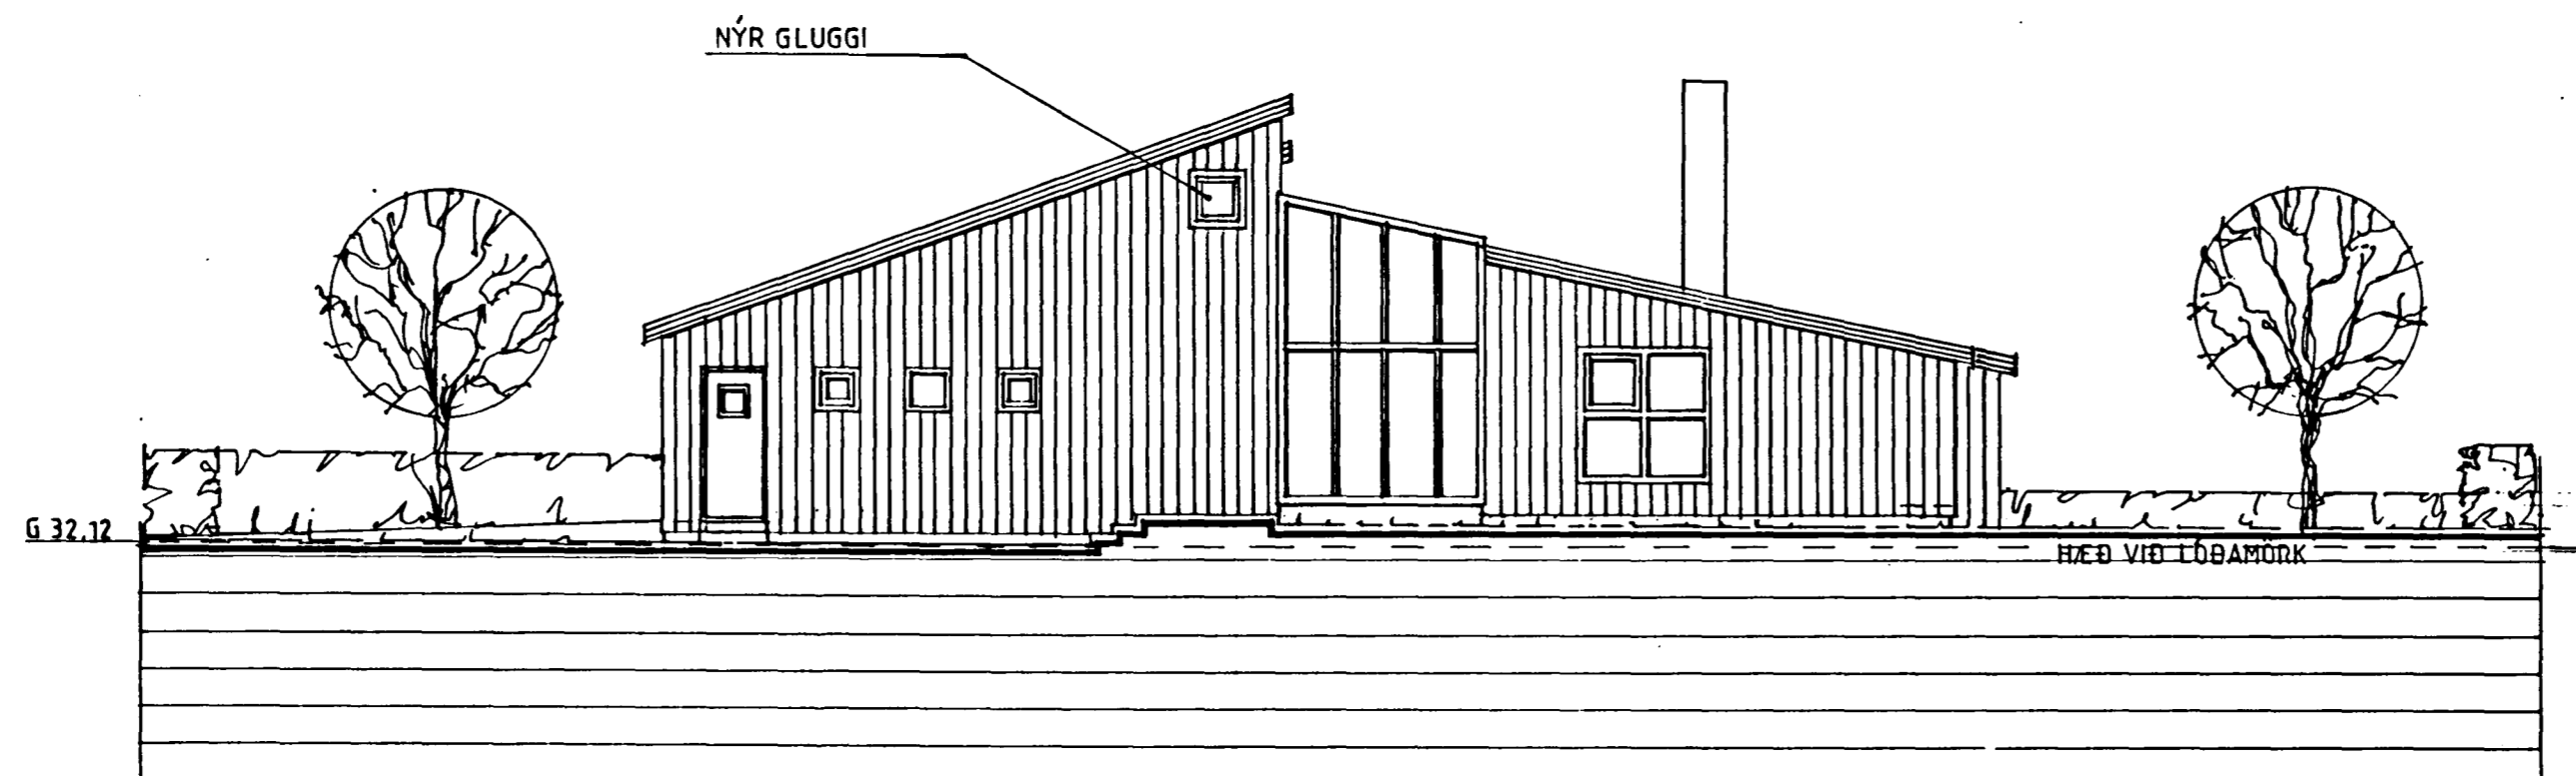

NORÐUR

STUÐLABERG 16, HAFNARFIRÐI

BREYTING Á ÚTLITI
NÝR GLUGGI Á NORÐURHLIÐ

Dags : JÚNÍ 1999
Mk 1:100

ARKITEKTARÞJÓNUSTA

Gudmundur Gunnarsson, arkitekt FAI
Íngólfrastíni 12-101, Reykjavík, sími 5522800

C:\elek\loggi\baedi.dgn