


Samþykkt á fundi bygginga-  
nefndar þ. 24.13 1988


BYGGINGAFULLTRÚINN  
Í HAFNARFIRDI

Ganga skil til önnu  
eldstæði í samræmi  
við reglugerðir

*Ólafur Hjartmann*  
Hskilid er að lokun milli bil og  
íbúðar, þjörqu og vardi í samræmi  
við reglugerðir.

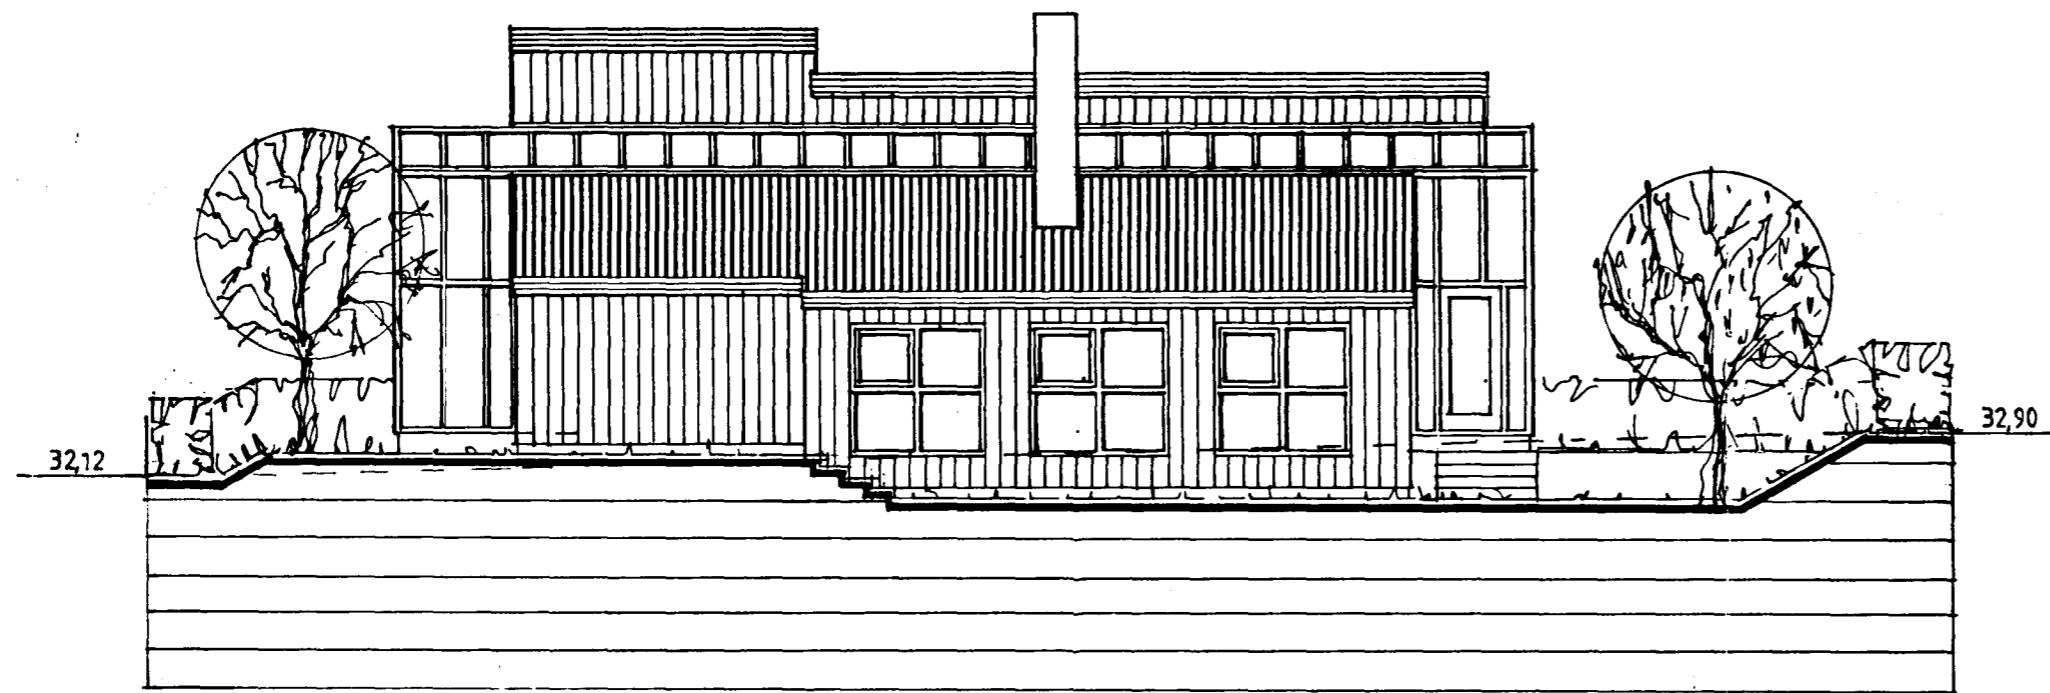

VESTUR

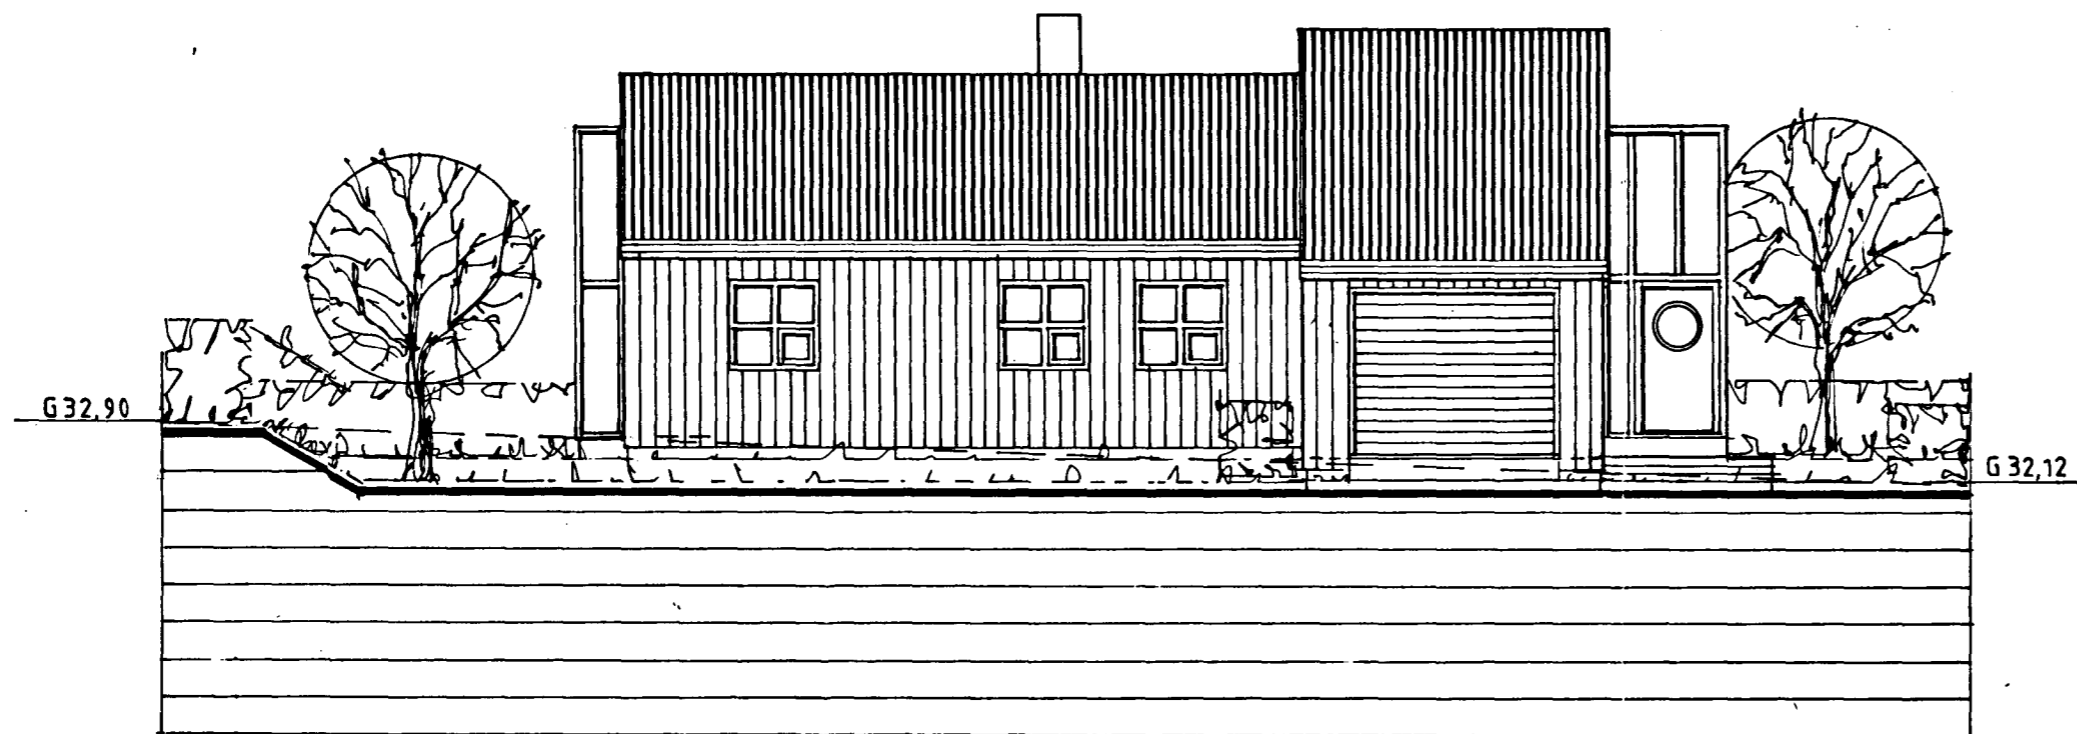

AUSTUR



STUÐLABERG 16, HAFNARF.

ÚTLIT

DAGS. MARS 88

MKV. 1/1 00

ARKITEKTAFJÓNUSTAN S.F.  
HELLUSUND 3, 101 REYKJAVÍK SÍMI 6 22 8 99  
GUÐMUNDUR GUNNARSSON ARKITEKT FAÍ  
*Ólafur Hjartmann*  
SVEINN ÍVARSSON ARKITEKT FAÍ  
SAMSTARF: PÁLMI GUÐMUNDSSON ARKITEKT FAÍ