

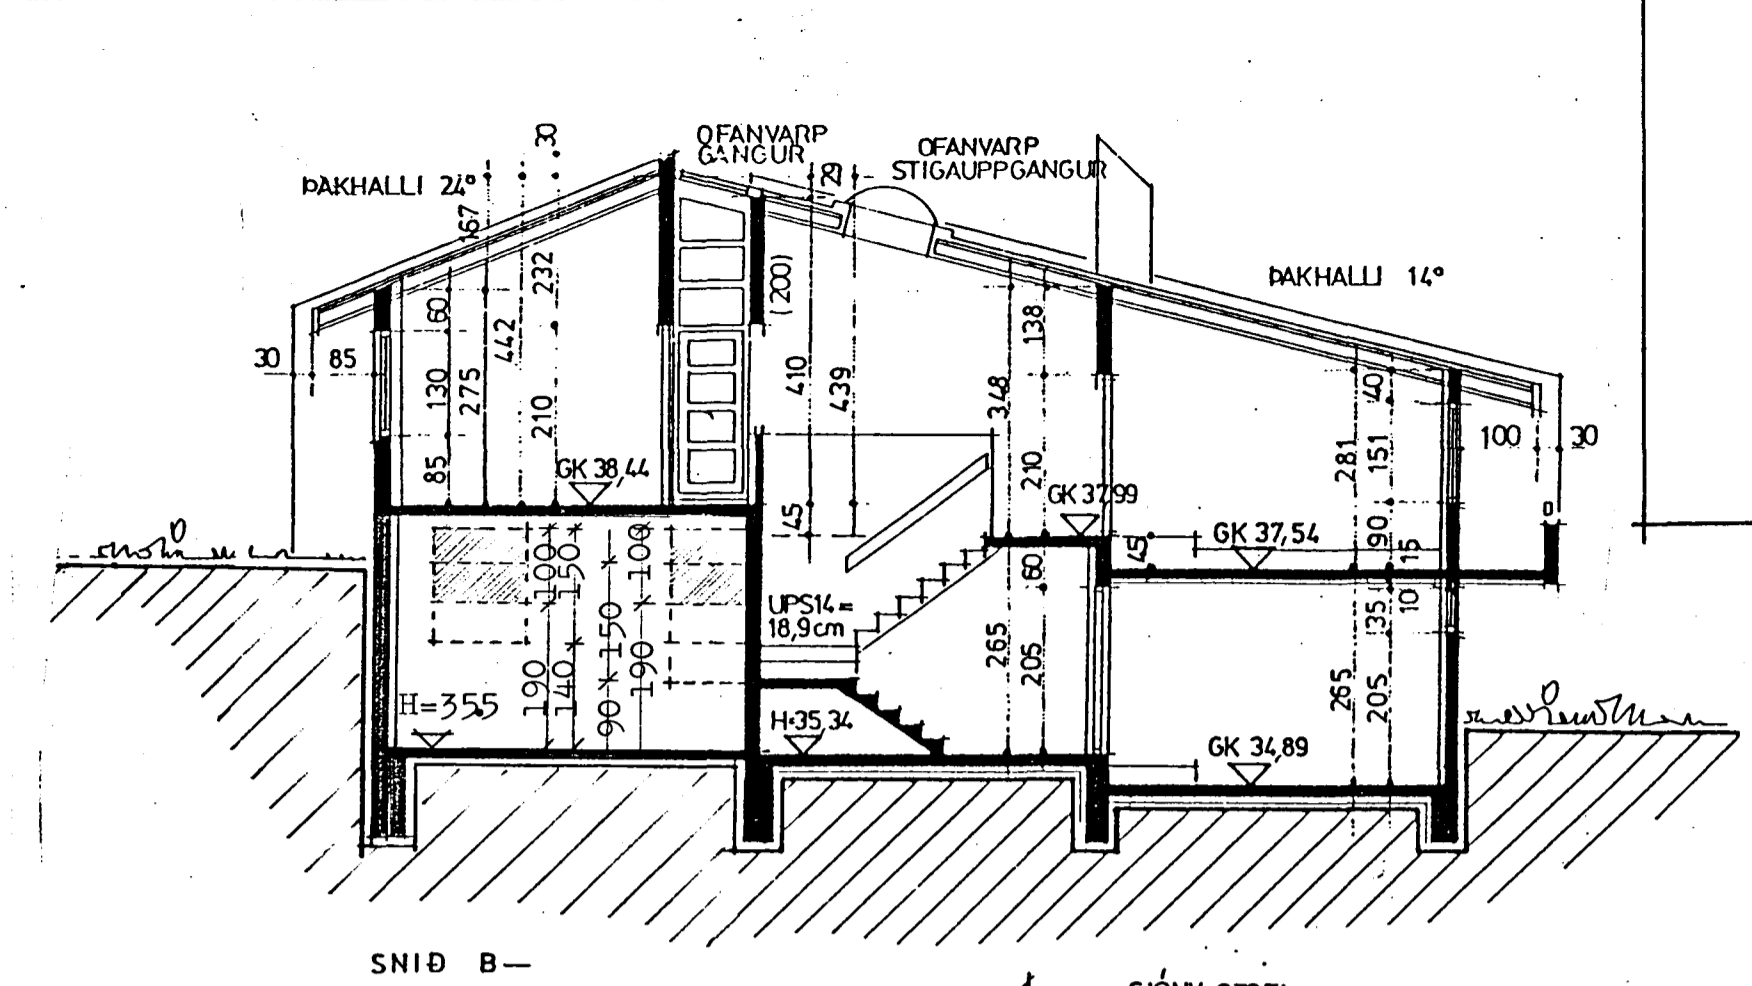
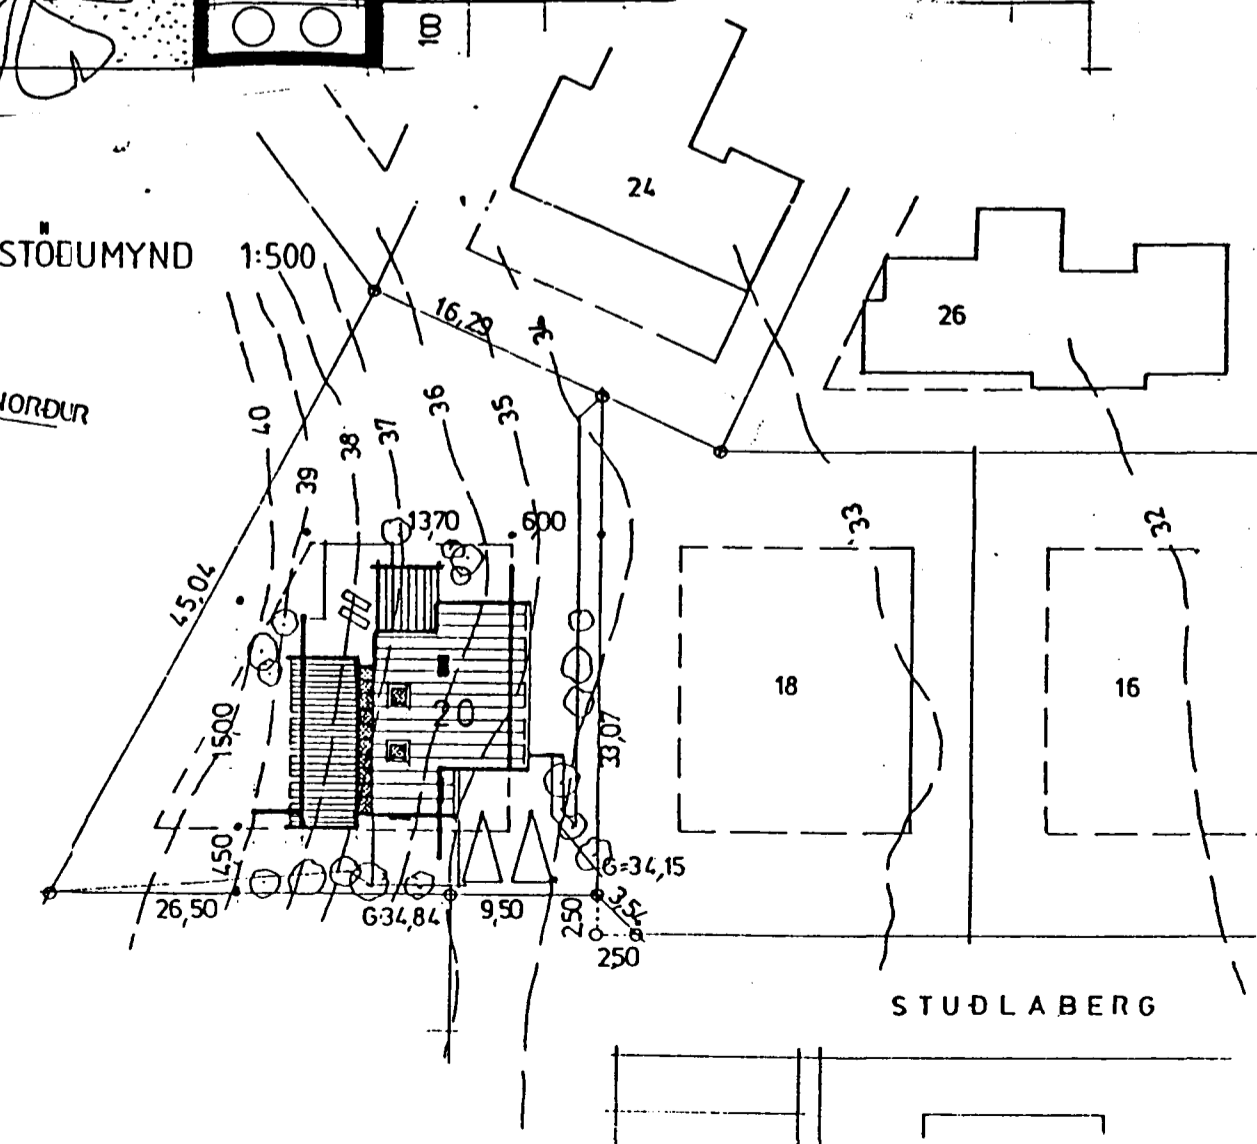


BO=björgunarop.
Viðbótarbjörgunarop fyrir það rými sem tekið er í notkun.


GRUNNMYND
neðri hæðar

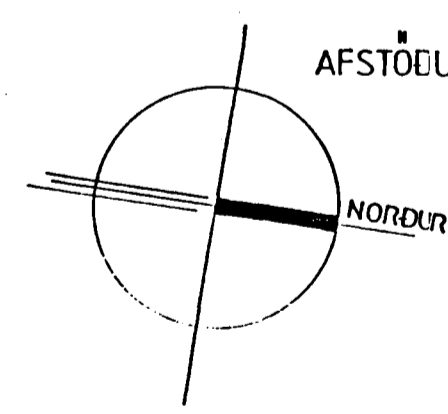

SNIÐ B-

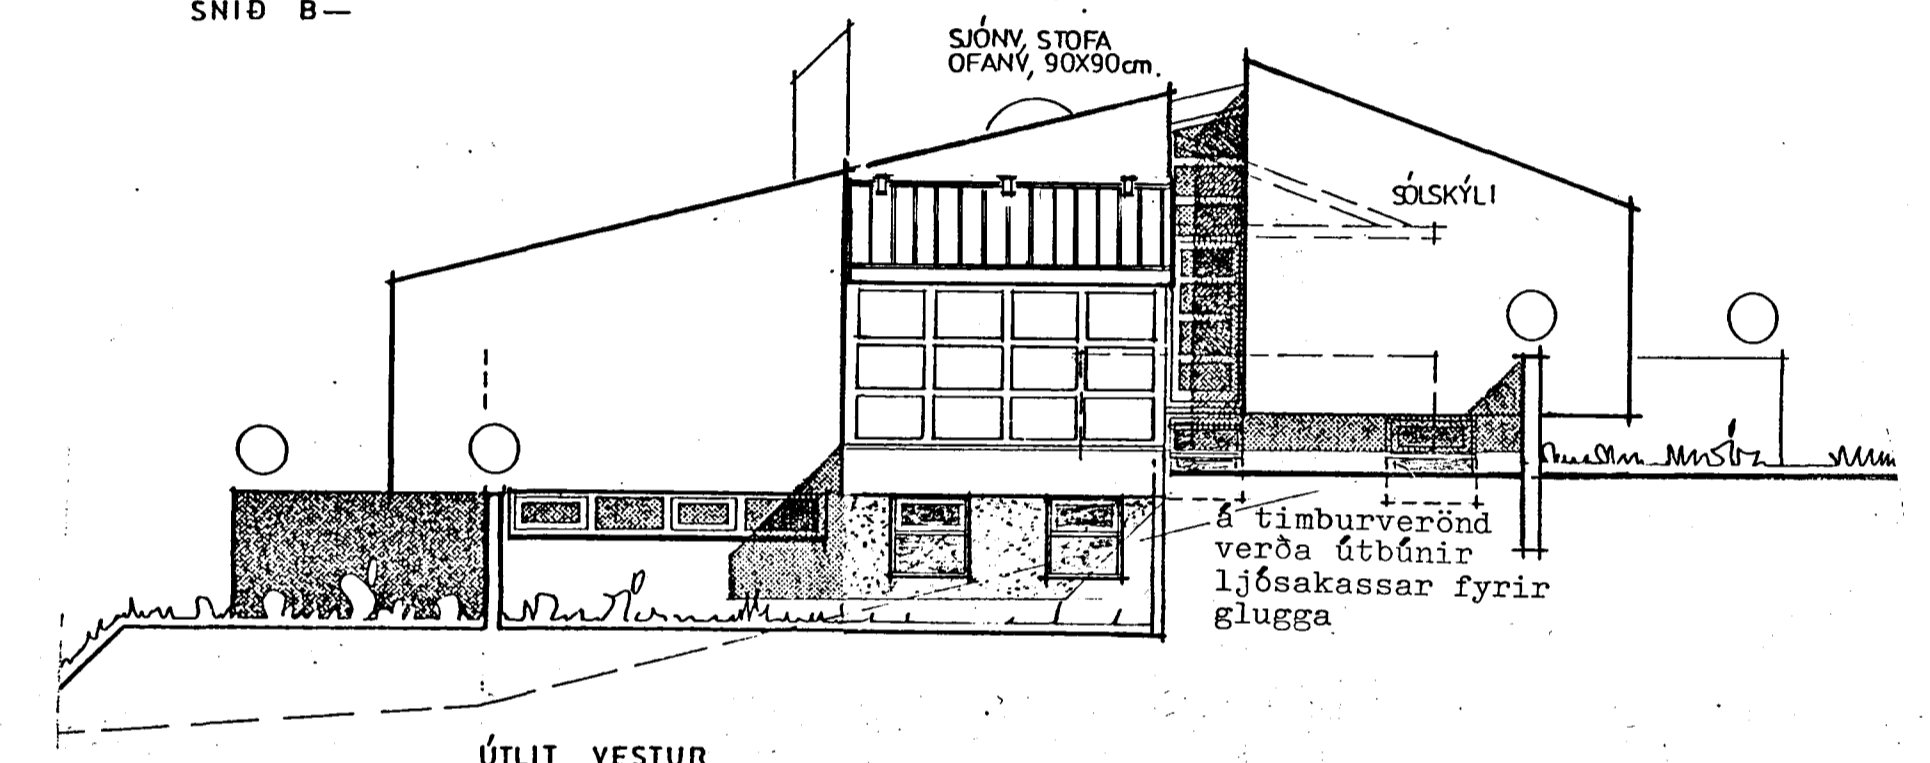

ÚTLIT, VESTUR

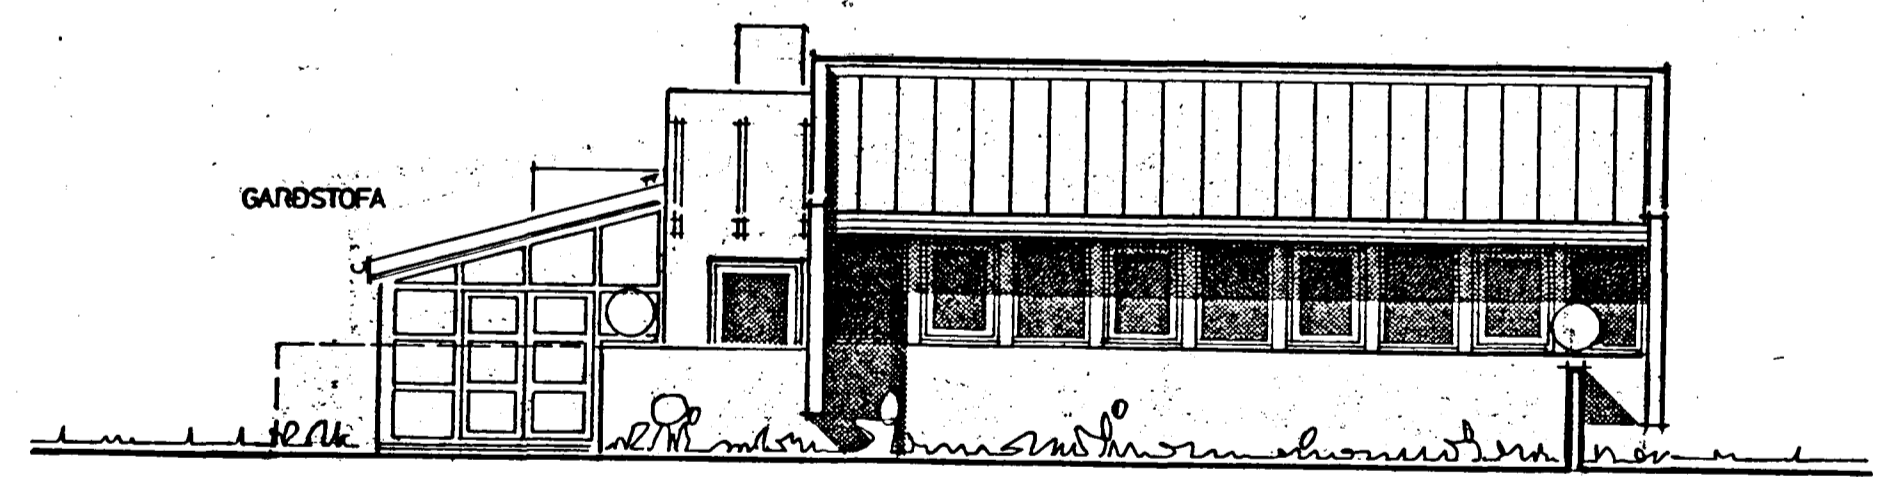

ÚTLIT, SUÐUR

Breytt 24 05 1995
Leiðrétt stækkun á þuppylltu rými sem tekið er í notkun.
Fermetrar 79.6 m²
Rúmmetrar 234.0 m³
~~Fermetrar 78.60 m²~~
~~Rúmmetrar 231.00 m³~~

Þak sólstofu er klætt með stáli og það einangrað með 180 mm þakull

STAÐUR.	Stuðlaberg 20	DAGS.	24 05 1995
EFNI.	Grunnmynd neðri hæðar Snið Útlit vestur og suður	KVARÐI.	1:100/500
		TEIKN.	
HÖNNUN.	KRISTJÁN ÞÓRARINSSON B.F.Í.	<i>Kristján Þórarinsson</i>	

Samþykkt á fundi bygginga-
nefndar p. 21/5 1995
BYGGINGAFULLTRÚINN
Í HAFNARFIRÐI
[Signature]