Samþykkt á fundi bygginga-
nefndar þ. 13/2 1988
BYGGINGAFULLTRÚINN
Í HAFNARFIRÐI

Ganga skal frá opnu eldstæði í samræmi við reglugerðir

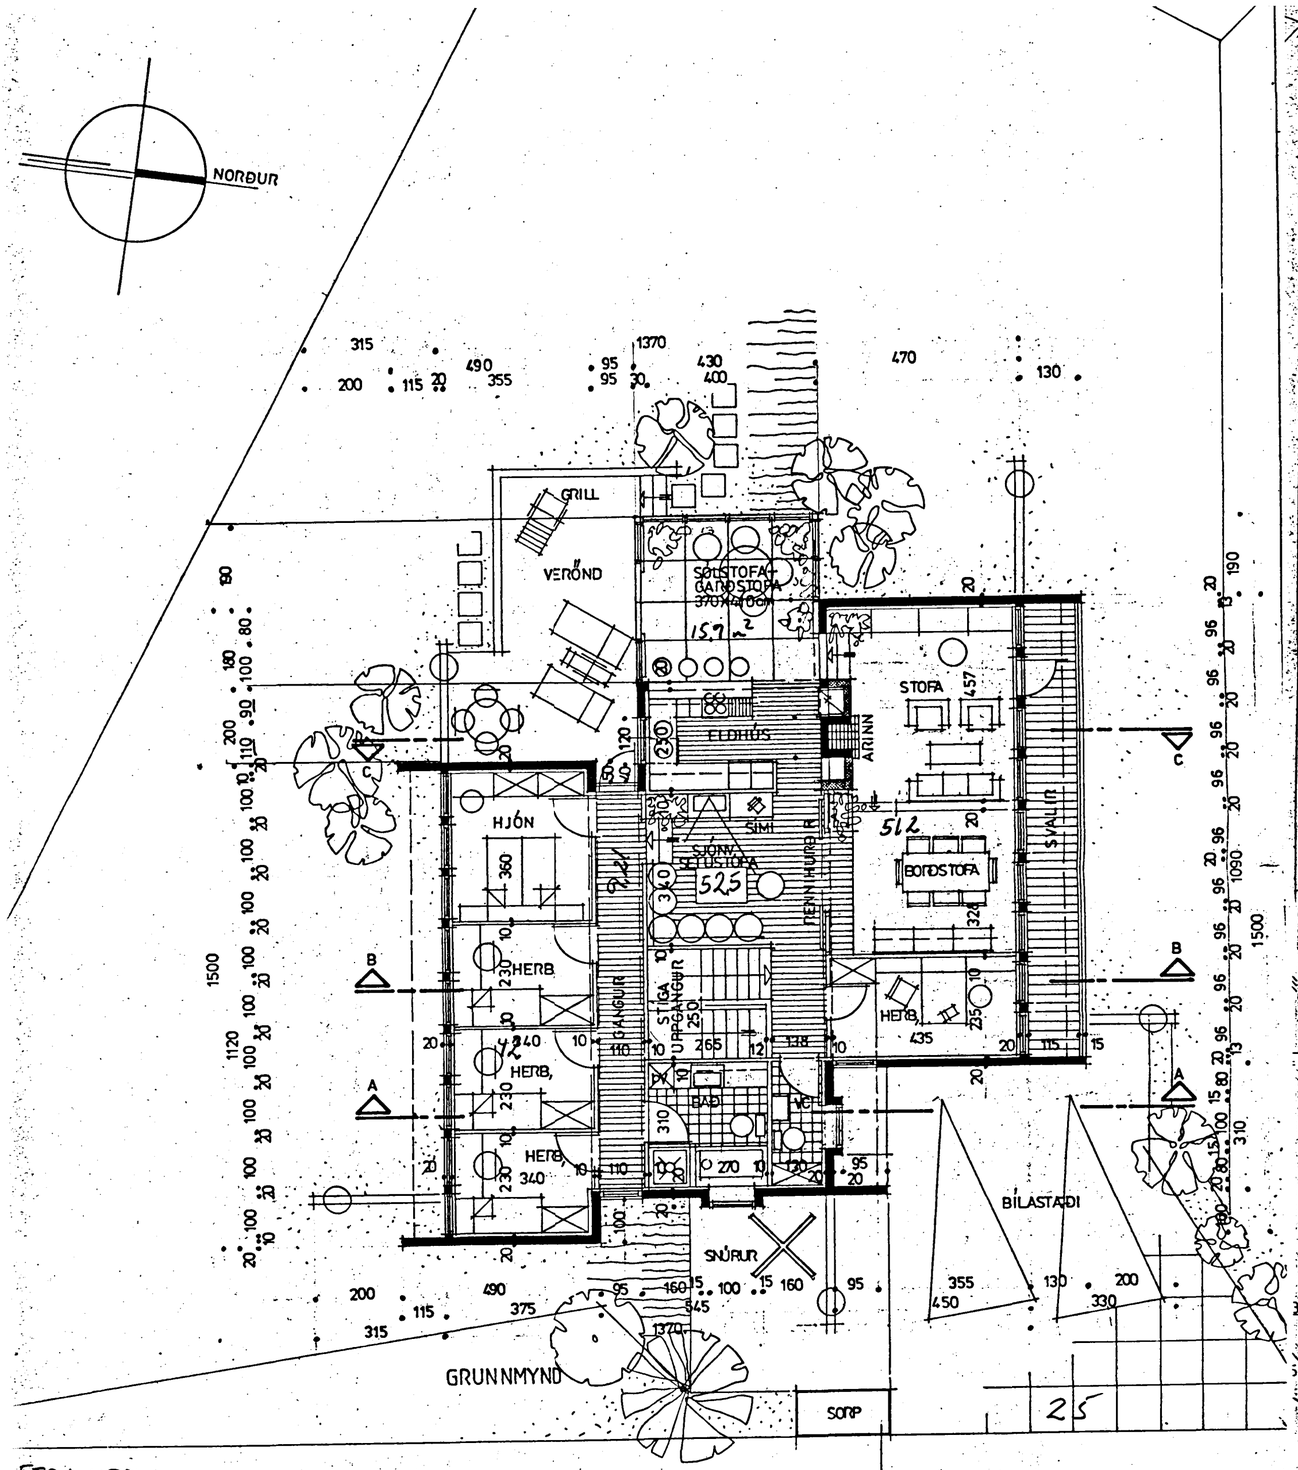

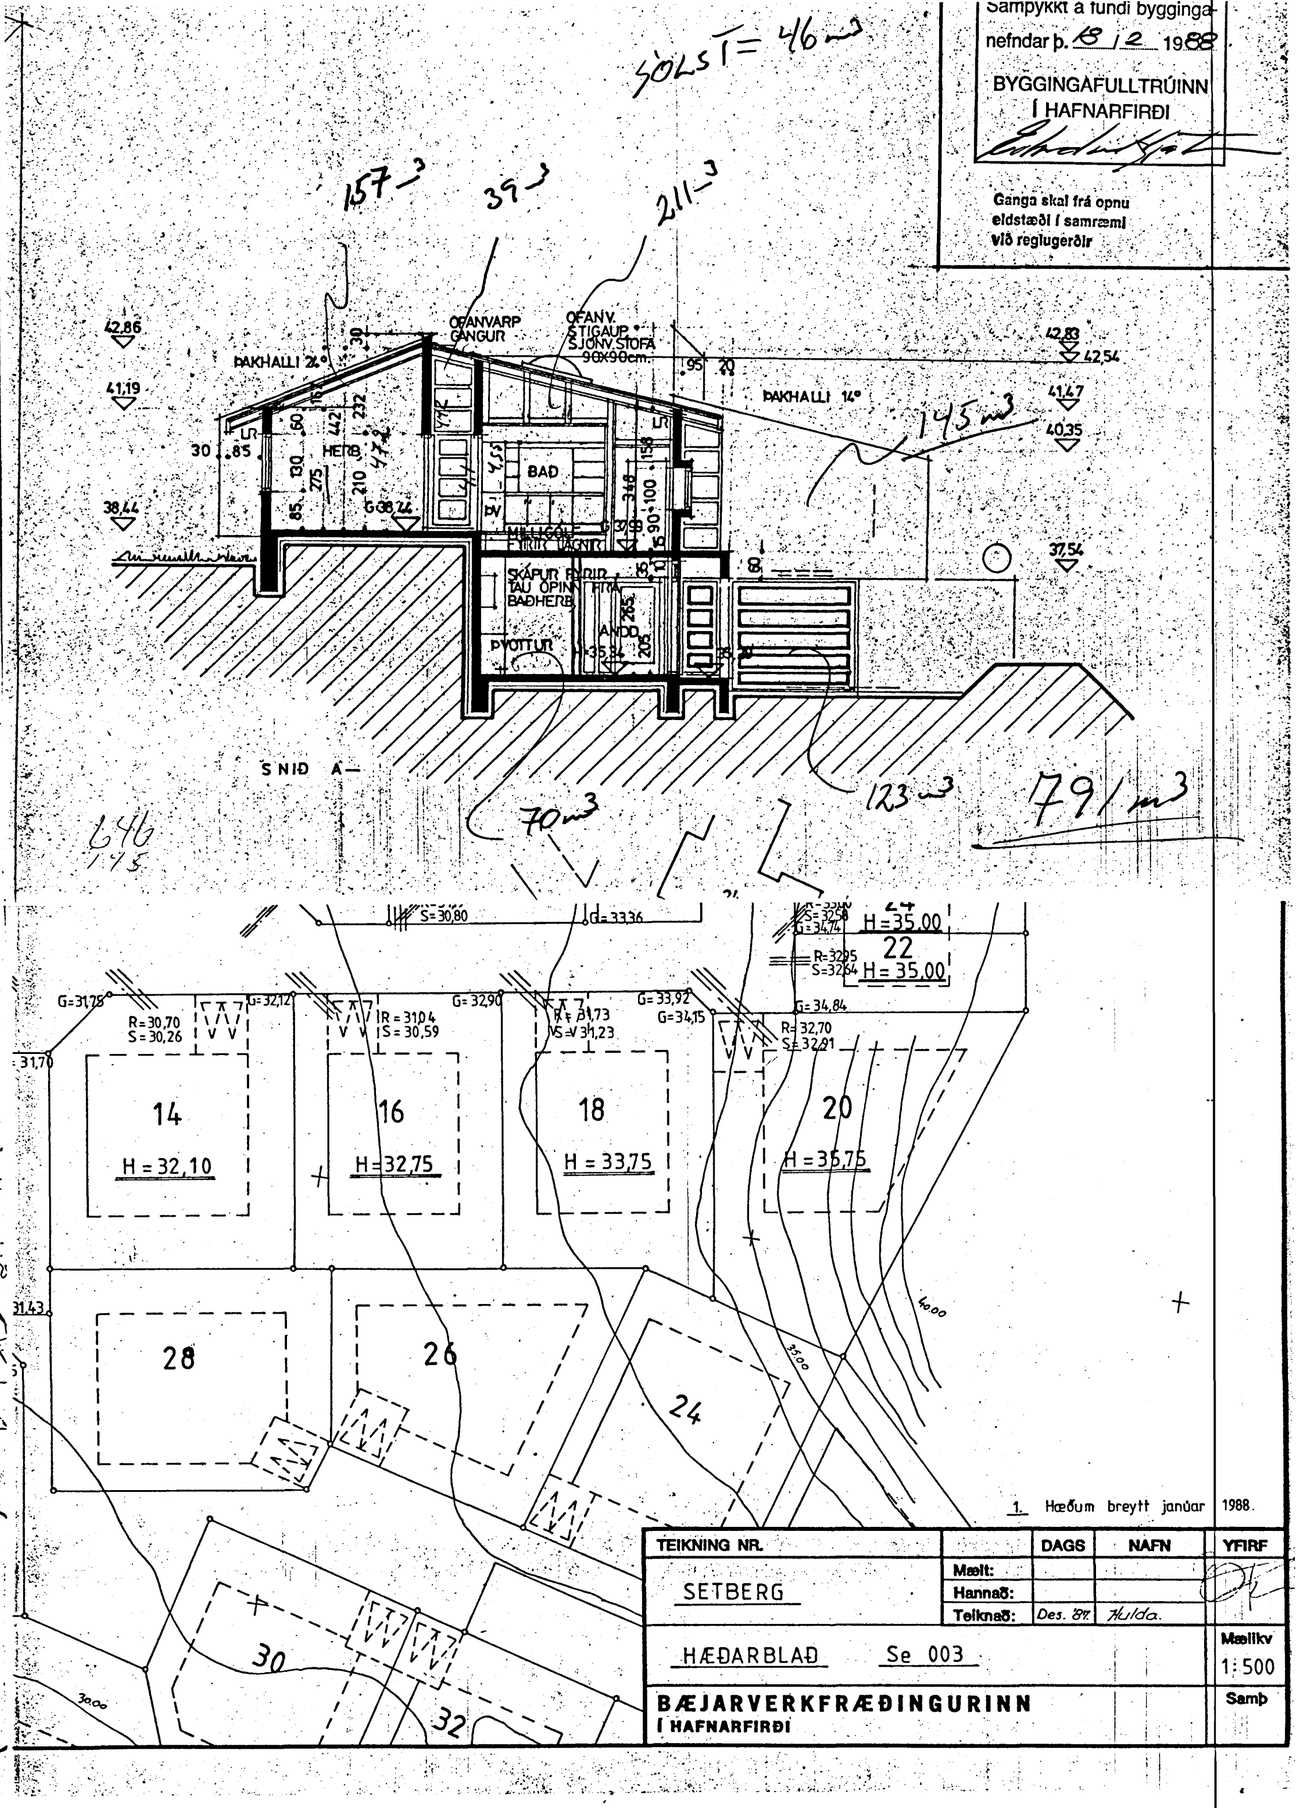

TEIKNING NR.		DAGS	NAFN	YFIRF
SETBERG	Mælt:			
	Hannað:			
	Teiknað:	Des. '87	Hulda	
HÆÐARBLAÐ Se 003				Mælikv 1:500
BÆJARVERKFRÆÐINGURINN Í HAFNARFIRÐI				Samþ

1. Hæðum breytt janúar 1988.

EFRI HÆÐ

ÍBÚÐ = 154,9 m²
SÓLST 15,9 m²
170,8 m²
~~útspring 0,5~~
170,3 m²

NEÐRI HÆÐ

ÍBÚÐ 26,4 m²
BÍLG 45,4 m²
197,7 m²

KÓLNUNARTÖLUR	K-GILDI W/m² C°
ÚTV, GL. HURÐIR,	0,90
ÞAK,	0,30
GÓLF,	0,40

FLATARMÁL/RÚMMÁL:

FLATARMÁL	ÍBÚÐAR, BRÚTTÓ,	172,92 m²
"	BÍLGEYMSLU, "	45,54 m²
	ALLS	218,46 m²
RÚMMÁL	ÍBÚÐAR. BRÚTTÓ,	618,57 m³
"	BÍLGEYMSLU. "	119,37 m³
"	GARÐSTOFU. "	37,93 m³
		775,87 m³

NÝTINGARHLUTFALL. 0.23
FLATARMÁL LÓÐAR. 961,7m
ÚTI OG INNIHURÐIR
MINNST 90 CM BR.
GÓLFNIÐURFÖLL SKULU VERA Í ÞVOTTAHÚSI OG BAÐI.