


NR. 28

NR. 26

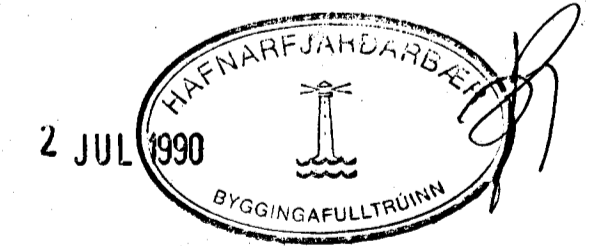

ALMENNAR-SKÝRINGAR SJÁ BL.NR. 1

GRUNNMYND 1:50

STUÐLABERG 26 OG 28		HAFNARFIRÐI		VERK NR. 351-1115
ÞRIFALAGNIR OG GRUNNMYND 2. HÆÐAR				BL. NR. 6
				KVARDI 1:50
		Dags. JÚLÍ 1989		TEIKN. NR.
Hannað	SG	Teikn.	SG/HÁ	Virkt
				SB
		Samþykkt		<i>Ólafur Sveinsson</i>
				<b>Verkfræðistofa Guðmundar Magnússonar</b> <small>VERKFRÆÐISVIÐIÐ HAFNARFIRÐI, HAFNARBORG 1 KÓPAVOGU STR. 42208</small>

①	06.90	HREINLETISTÆKI 'I' BADHERB. 'I' NR. 28	KMB
Breyting	Dags.		Sign.