


GRUNNMYND 1:50

ALMENNAR SKÝRINGAR SJÁ BL. NR. 1

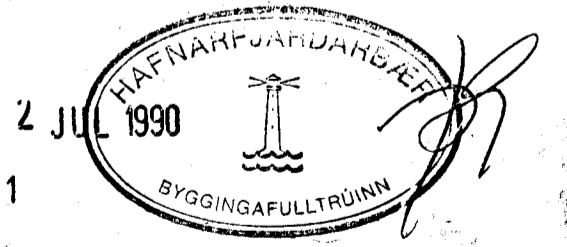

STUÐLABERG 26 OG 28,		HAFNARFIRÐI		VERK NR. 351-1114
PRÍFALAGNIR, GRUNNMYND 1. HÆÐAR		1:50		BL. NR. 5
Hannað	Teikn.	Yfir	Samþykkt	Dags
SG	SG/HÁ	M	Guðmundur Magnússonar	JULI 1989

①	06.90	FYRIRKOMULAG HREINLETISTEKJA O.F.L. KMP	Sign.
Breyting	Dags.		

VGM Verkfæðistofa Guðmundar Magnússonar
VERKFRÆÐIÐ OG JAFNAFRY, HÁBRABORG 1 KÚPAVÖG, SIM. 4200