


GRUNNMYND 1:50

ALMENNAR SKÝRINGAR SJÁ BL. NR. 1

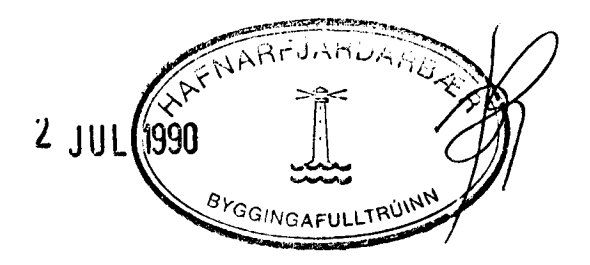

STUÐLABERG 26 OG 28, HAFNARFIRÐI		VERK NR. 351-1173
GRUNNMYND OFNAR efri hæð.		BL. NR. 4
Hannað SG	Tekin SG/HA	Yfir. <i>Sh</i>
Sambýtur <i>Ólafur Guðmundsson</i>		KVARDI TEIKN. NR. 1:50
Dags. JÚLÍ 1989		

①	06.90	OFNÆTENGINGAR '0.FL.' 1 NR 28	KMP
Breyting	Dags.		Sign.

