



RÚMMYND NEYSLUVATNSLAGNA 1:50

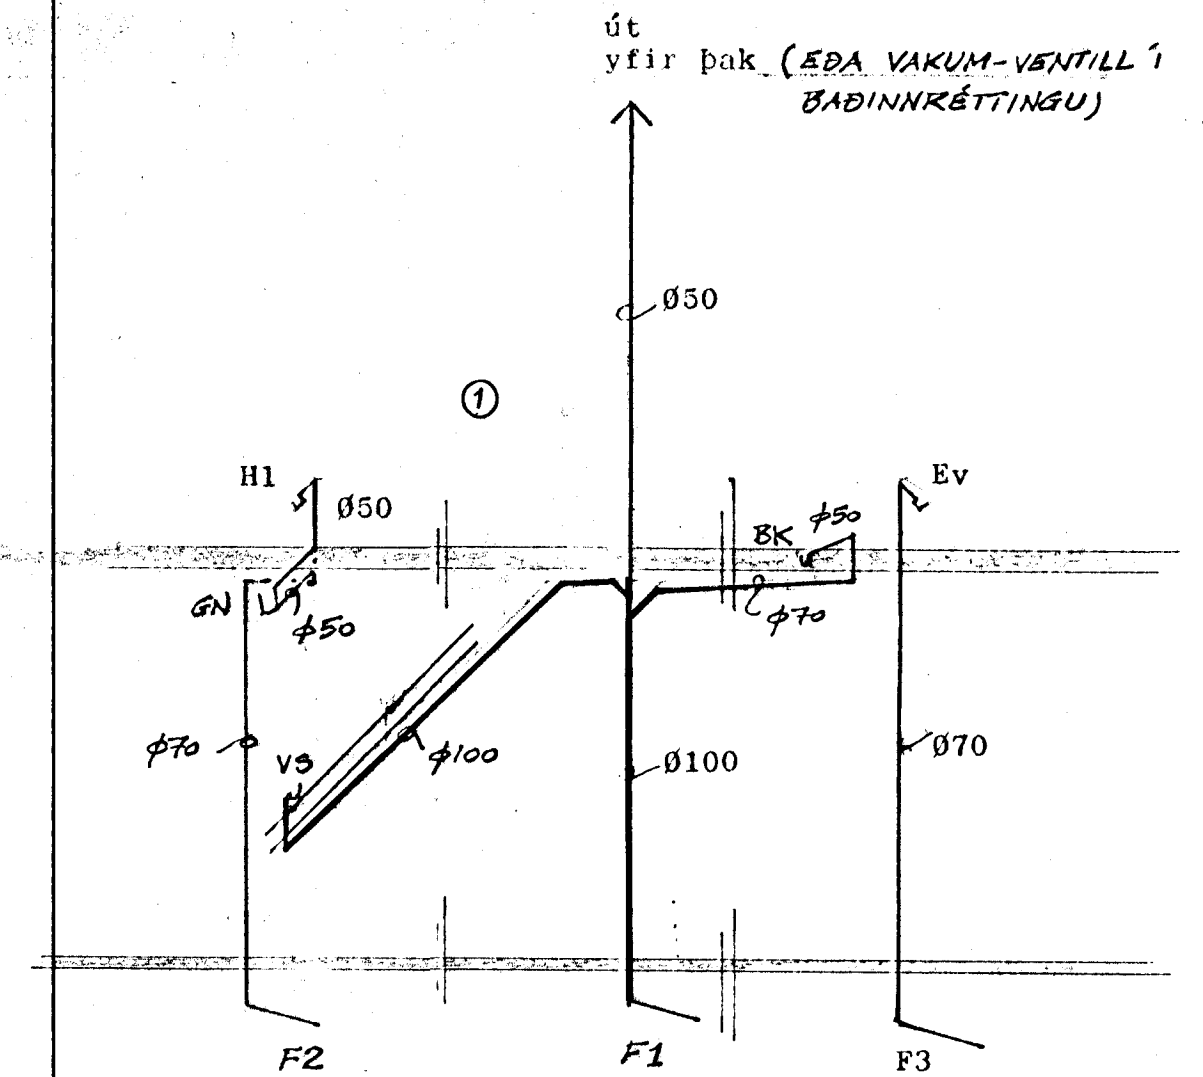

RÚMMYND FRÆRENNSLISLAGNA 1:50.

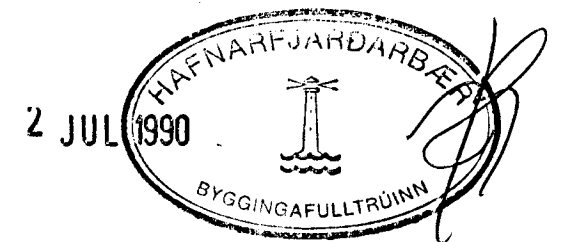

ALMENNAR SKÝRINGAR SJÁ BL. NR. 1

STUÐLABERG 28,		HAFNARFIRDI		VERK NR. 351-119
PRÍFALAGNIR RÚMMYND		1:50		BL. NR. 10
Hannað SG	Teikn. HÁ	Vígl. <i>[Signature]</i>	Samþykkt <i>[Signature]</i>	Dags. JÚL 1989
				TEIKN. NR.

①	06.90	VATNSLAGNIR - FRÆRENNSLI	KMP
Breyting	Daga		Sign.