




Samþykkt á fundi bygginga-
nefndar p. 29/9 '88 4.11 1980
BYGGINGAVALTRÚINN
Í HAUFNARFIRÐI
[Signature]

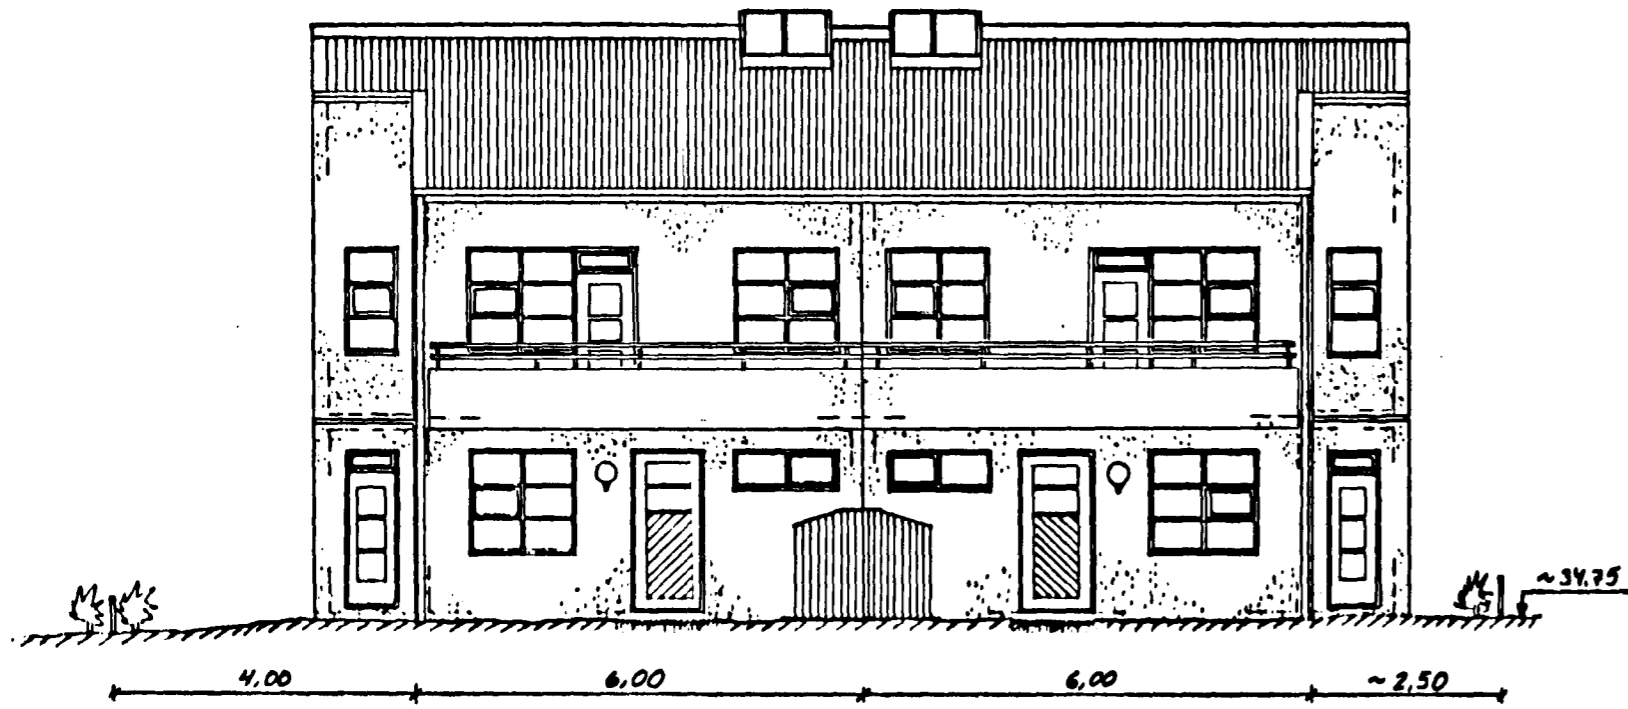


VESTURHLIÐ. 1:100

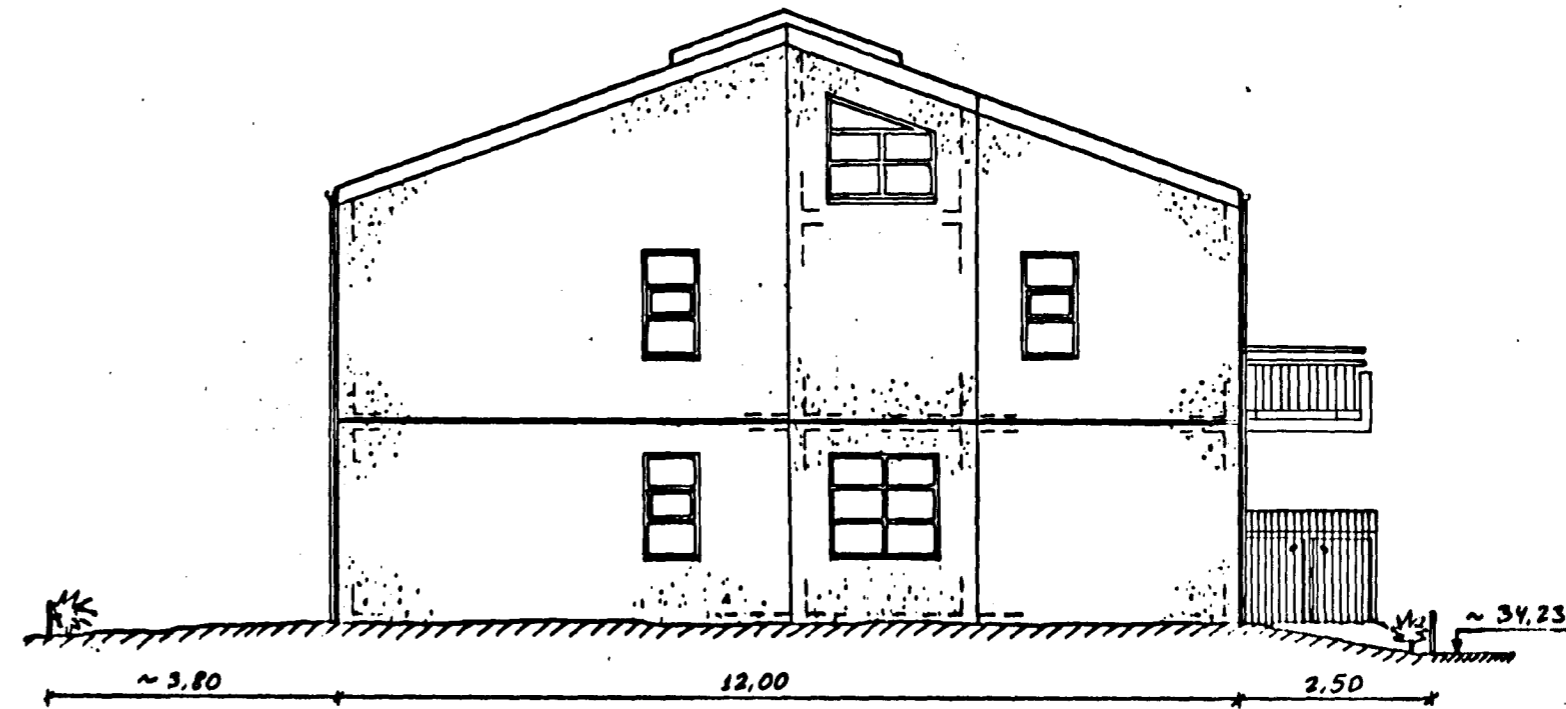

NORÐURHLIÐ. 1:100

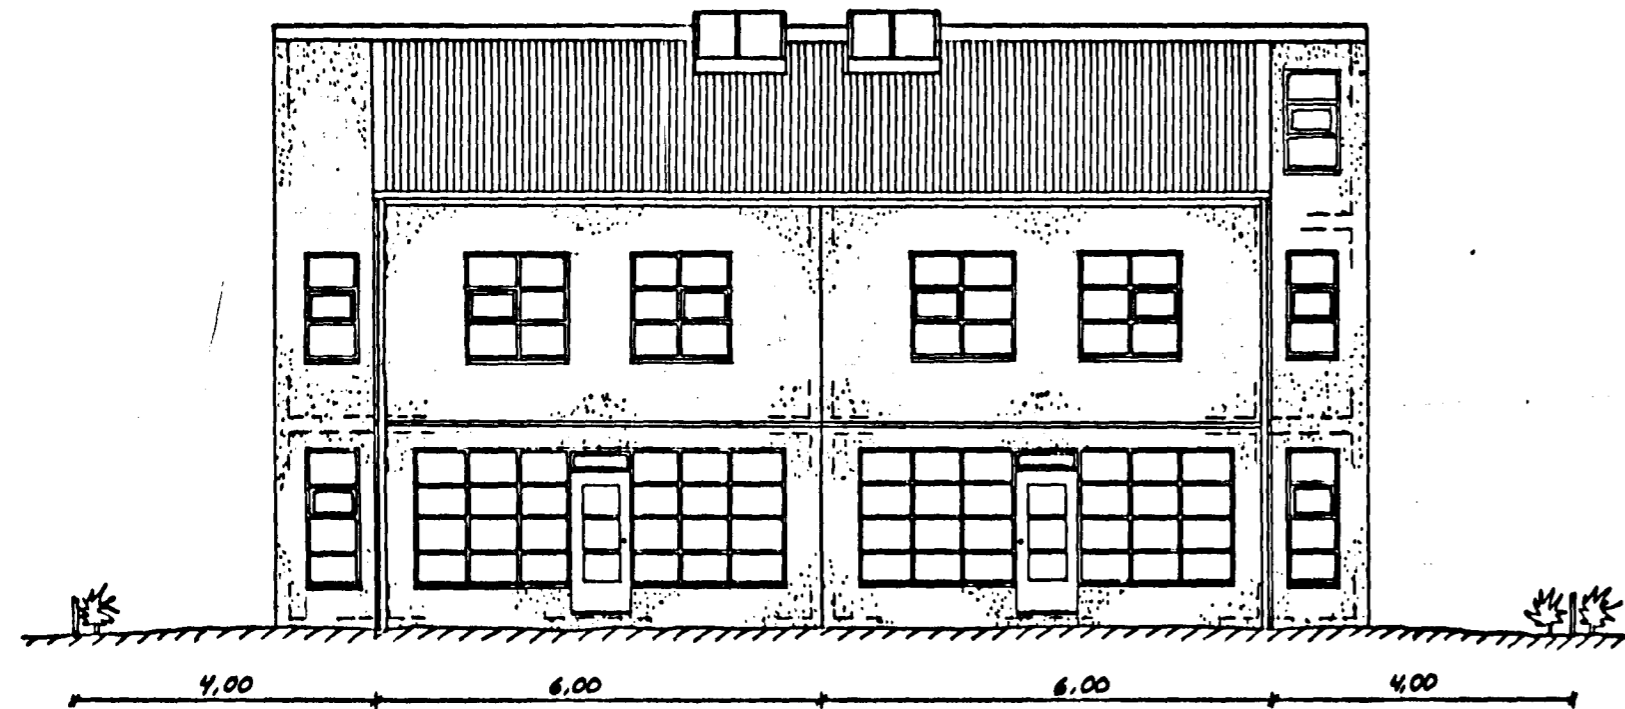

AUSTURHLIÐ. 1:100

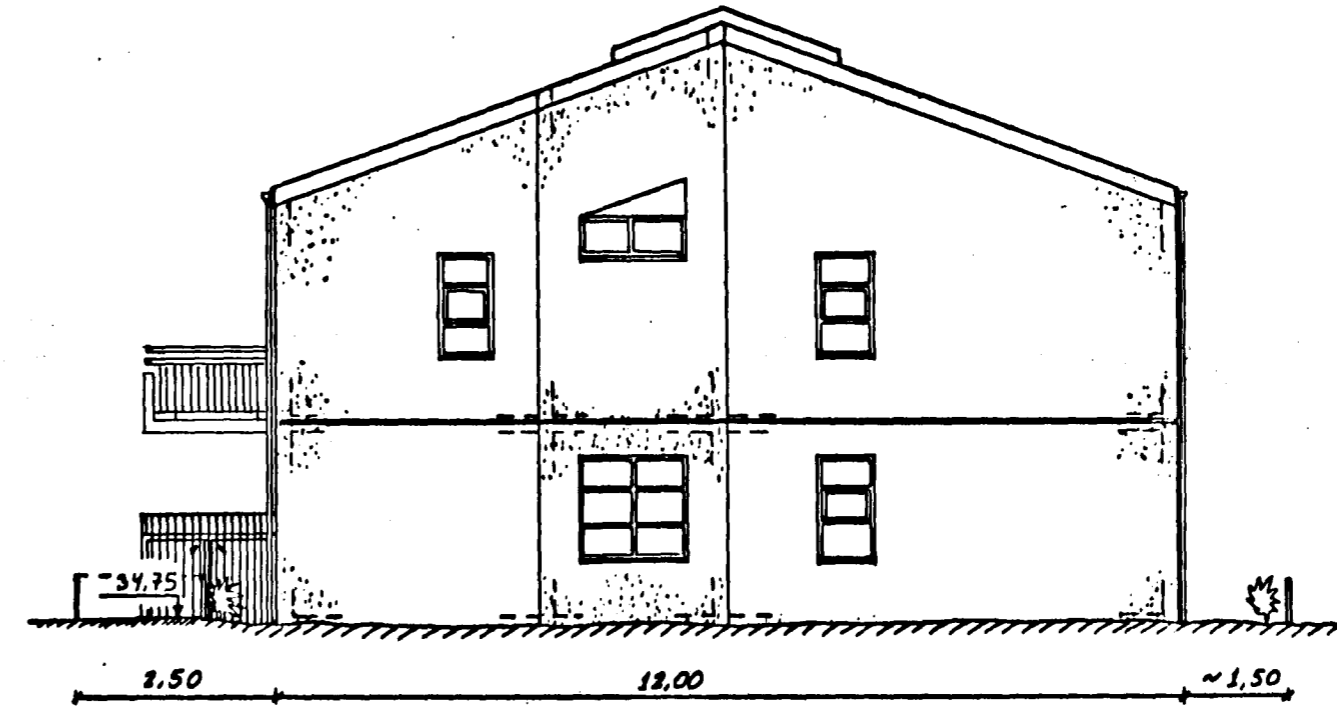

SUÐURHLIÐ. 1:100

STUÐLABERG 32 OG 34

HLIÐARMYNDIR

Mkv. 1:100

BREYTT 23/10 '89 Jón Kristjánsson / STUÐLABERG 34 - GLUGGAR Í PARRÝMI
BREYTT 20/9 '88 - Jón Kristjánsson / SVALIR FÆRÐAR Á FRAMHLIÐ - GLUGGAR
BREYTT 22/6 '88 - Jón Kristjánsson / ÚTIFURÐ ÚR ELDHÚSI - GLUGGAR Á BADI 2. HÆÐAR
BREYTT 24/5 '88 - Jón Kristjánsson / LÖÐARMÖRK - KÖTAR - LEGA LÖÐAR.
JÓN KRISTJÁNSSON BYGGINGAVERKFRÆÐINGUR FVFÍ
FÍFUSELI 11 S. 78731
REYKJAVÍK Í APRÍL 1988 *Jón Kristjánsson*