Sambykkt á fundi bygginga-
nefndar þ. 4/1 1990
25/9 88
BYGGINGAFULLTRÚINN
Í HAFNARFIRÐI

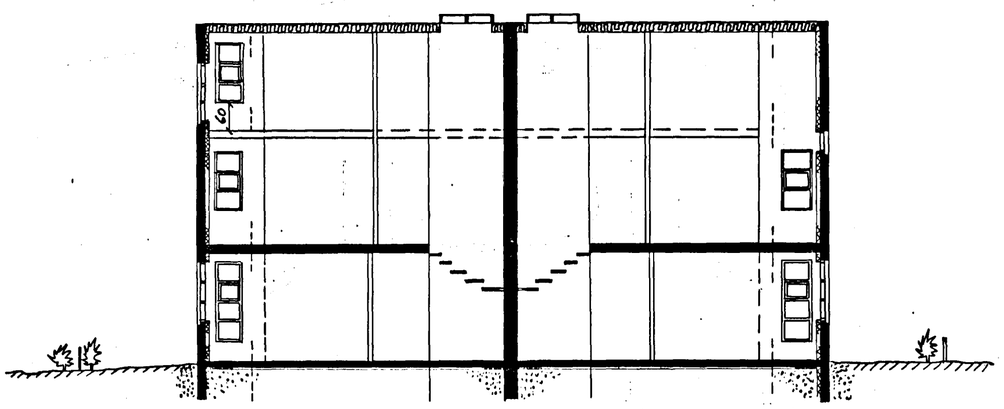

SNIÐ A-A. 1:100

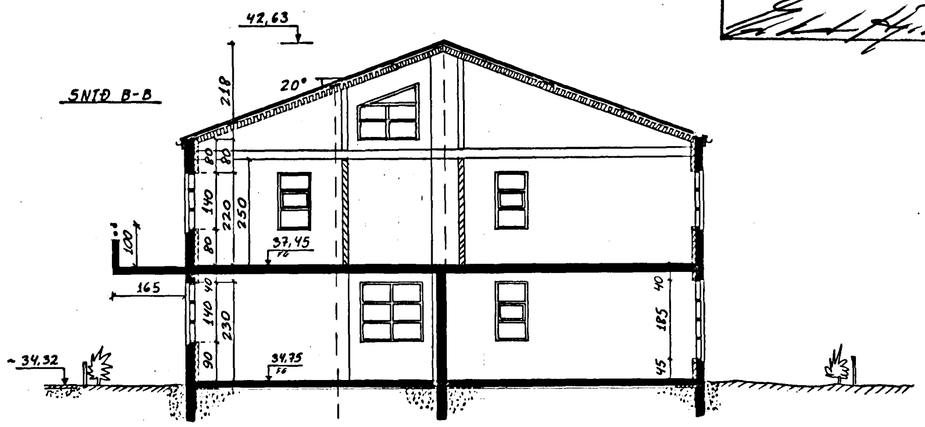

SNIÐ B-B. 1:100

BREYTT 23/10'89 Jón Kristjánsson / STUÐLABERG 34- GLUGGAR Í ÞAKRÝMI
BREYTT 20/9'88 - Jón Kristjánsson / SVALIR FÆRÐAR Á FRAMHLIÐ
BREYTT 22/6'88 - Jón Kristjánsson / GLUGGAR Á BAÐI 2. HÆÐAR.
BREYTT 23/5'88 - Jón Kristjánsson / HÆÐARKÓTUM BÆTT INN.

STUÐLABERG 32 OG 34

SNIÐ A-A OG B-B

MKv. 1:100

JÓN KRISTJÁNSSON BYGGINGAVERKFRÆÐINGUR FVFÍ
FÍFUSELI 11 s. 78731
REYKJAVÍK Í APRÍL 1988 Jón Kristjánsson

3
AF 3