



Samþykkt á fundi bygginga-  
nefndar þ. 27/9 1988  
BYGGINGAFULLTRÚINN  
Í HAFNARFIRDI

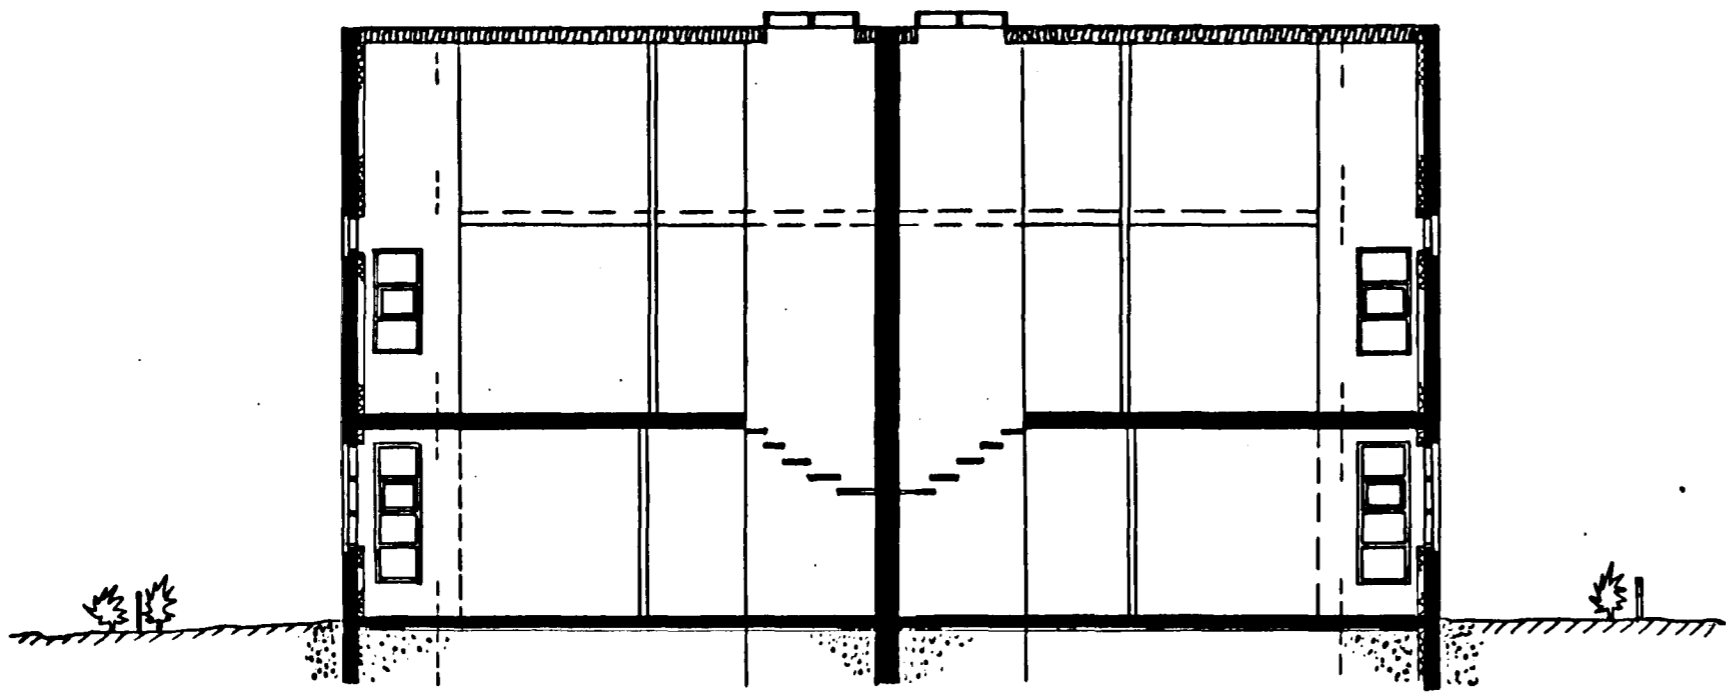

SNID A-A. 1:100

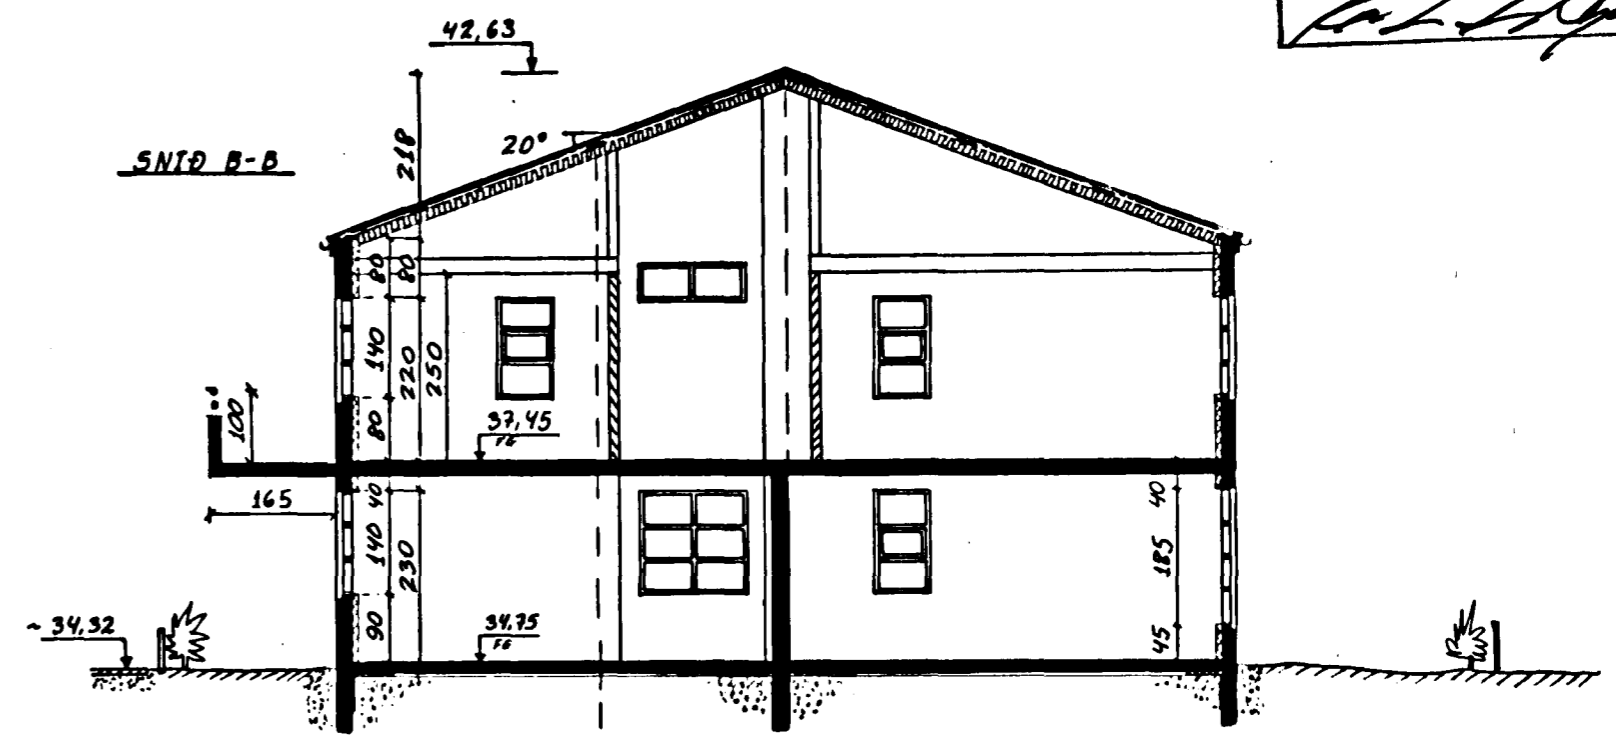

SNID B-B. 1:100

BREYTT 20/9 '88 - Jón Kristjánsson / SVALIR FÆRÐAR Á FRAMHLID  
BREYTT 22/6 '88 - Jón Kristjánsson / GLUGGAR Á BADI 2. HÆÐAR.  
BREYTT 23/5 '88 - Jón Kristjánsson / HEDARKÓTUM BÆTT INN.

STUÐLABERG 32 00 34

SNID A-A OG B-B

M.K. 1:100

JÓN KRISTJÁNSSON BYGGINGAVERKFRÆÐINGUR FVFI  
FÍFUSELI 11 S. 78731  
REYKJAVÍK Í APRÍL 1988

Jón Kristjánsson