


Ganga skal frá opnu
eldtæði í samræmi
við reglugerðir

Samþykkt á fundi bygginga-
nefndar þ. 28. 4. 1988
19/10 89 Btj. samþ. samþykkt
BYGGINGAFULLTRÚINN
Í HAFNARFIRÐI


Btj. Btj.
samþykkt

[Signature]



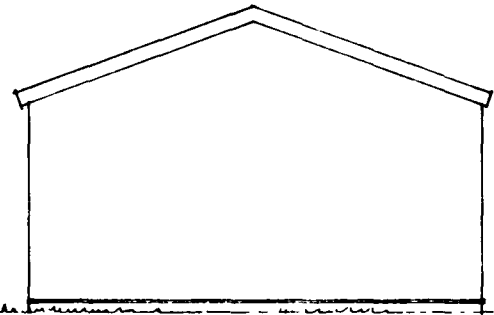


NORÐRUGAFL

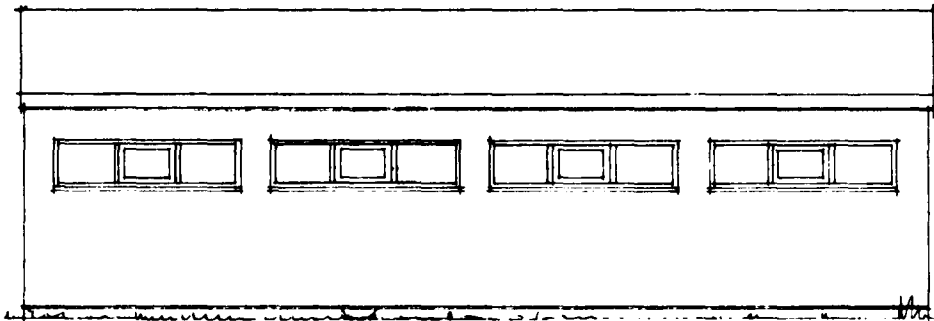


VESTUR

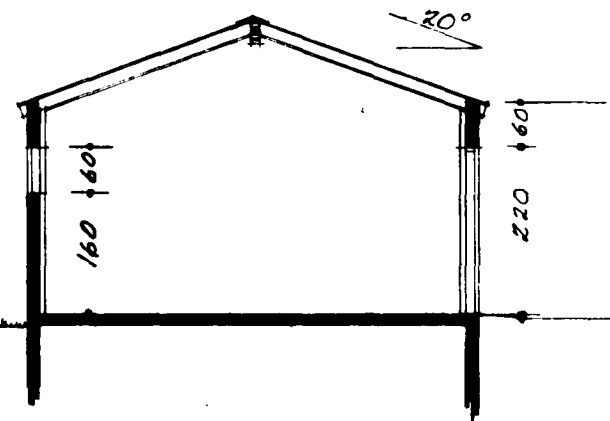


ÞVERSKURÐUR

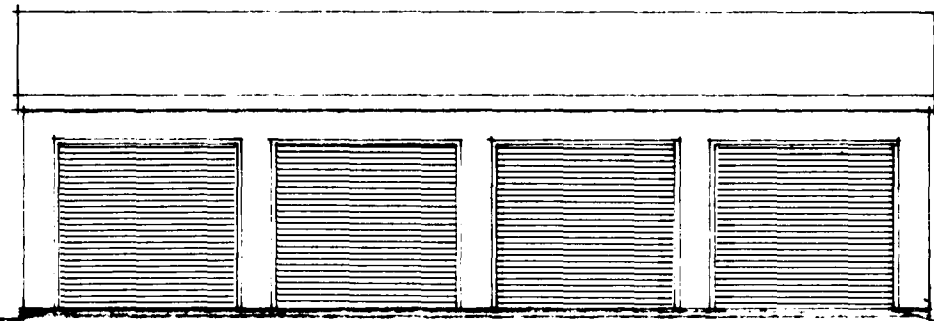

AUSTUR

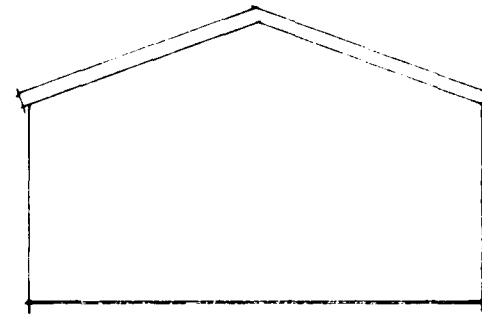

SUDUR

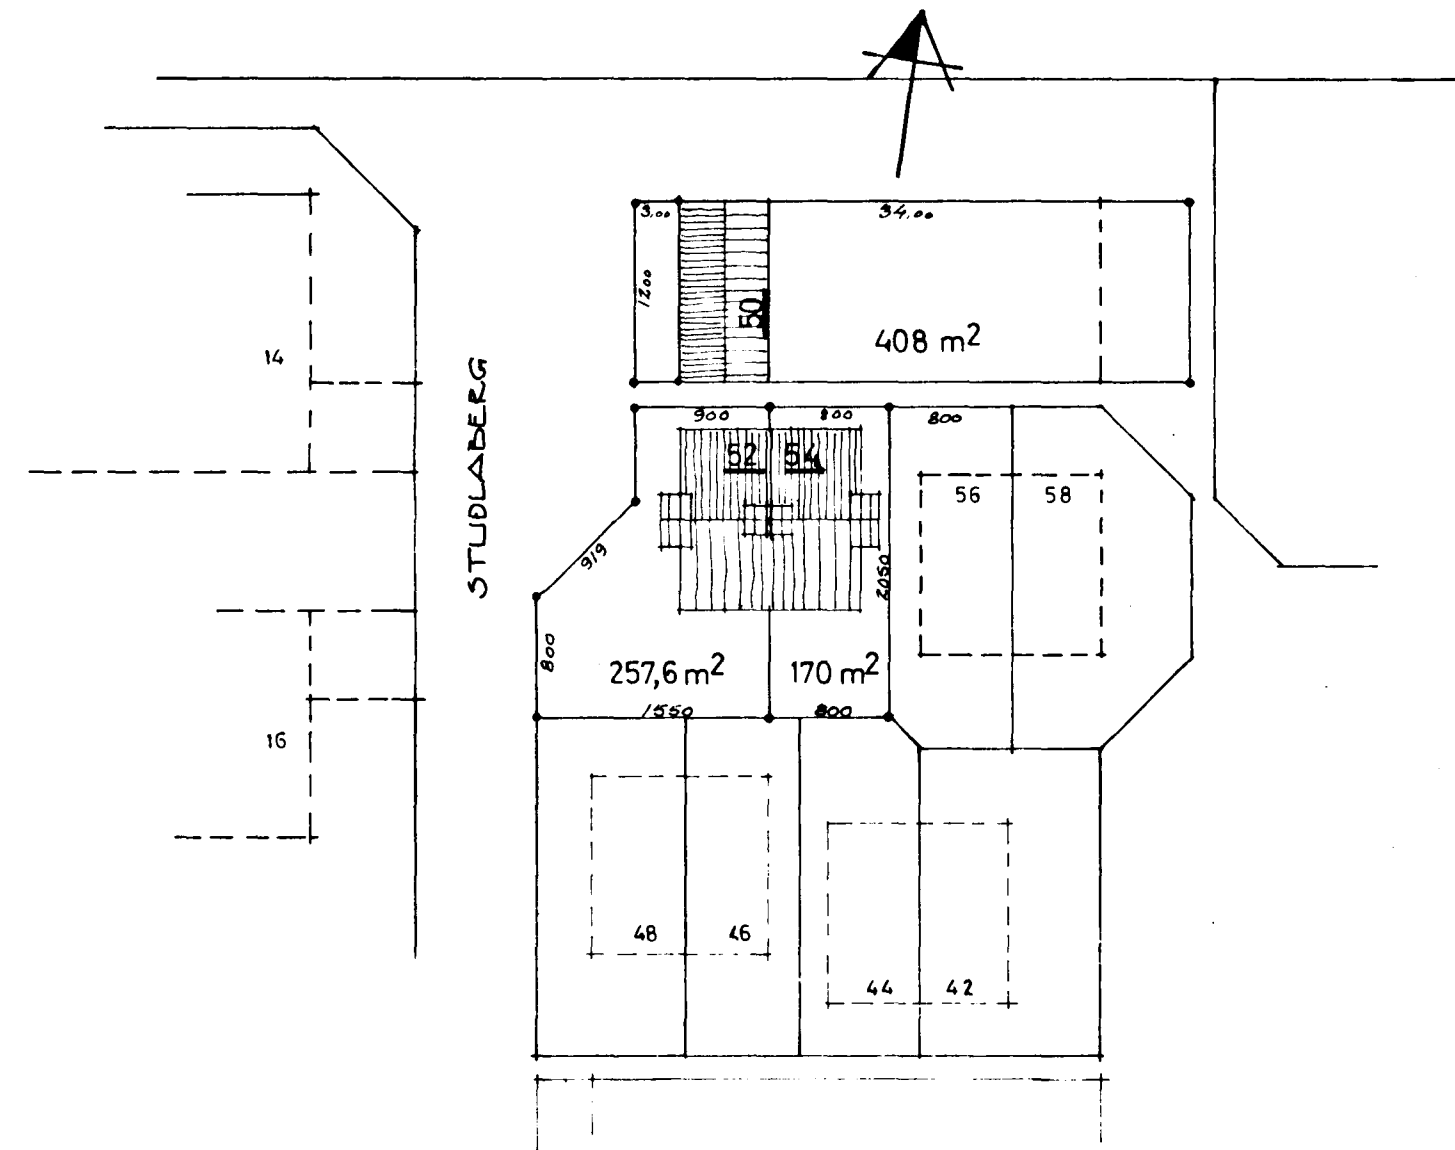

AFSTÖÐUMYND 1:500