



Samþykkt á fundi bygginga-  
nefndar þ. 28.1.4 1988  
BYGGINGAFULLTRÚINN  
L HAFNARFIRÐI  
*Baldvin Einarsson*

Þangað skal frá önnu  
eldstjórn í samráði  
við reglugerðir

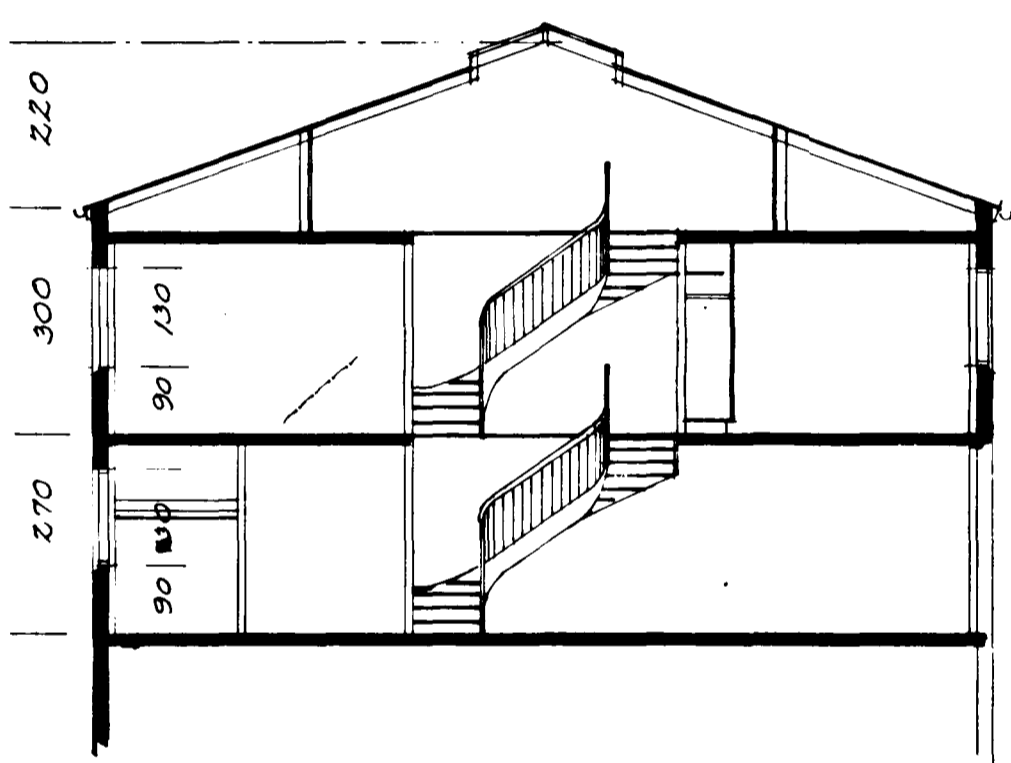

ÞVERSKURÐUR

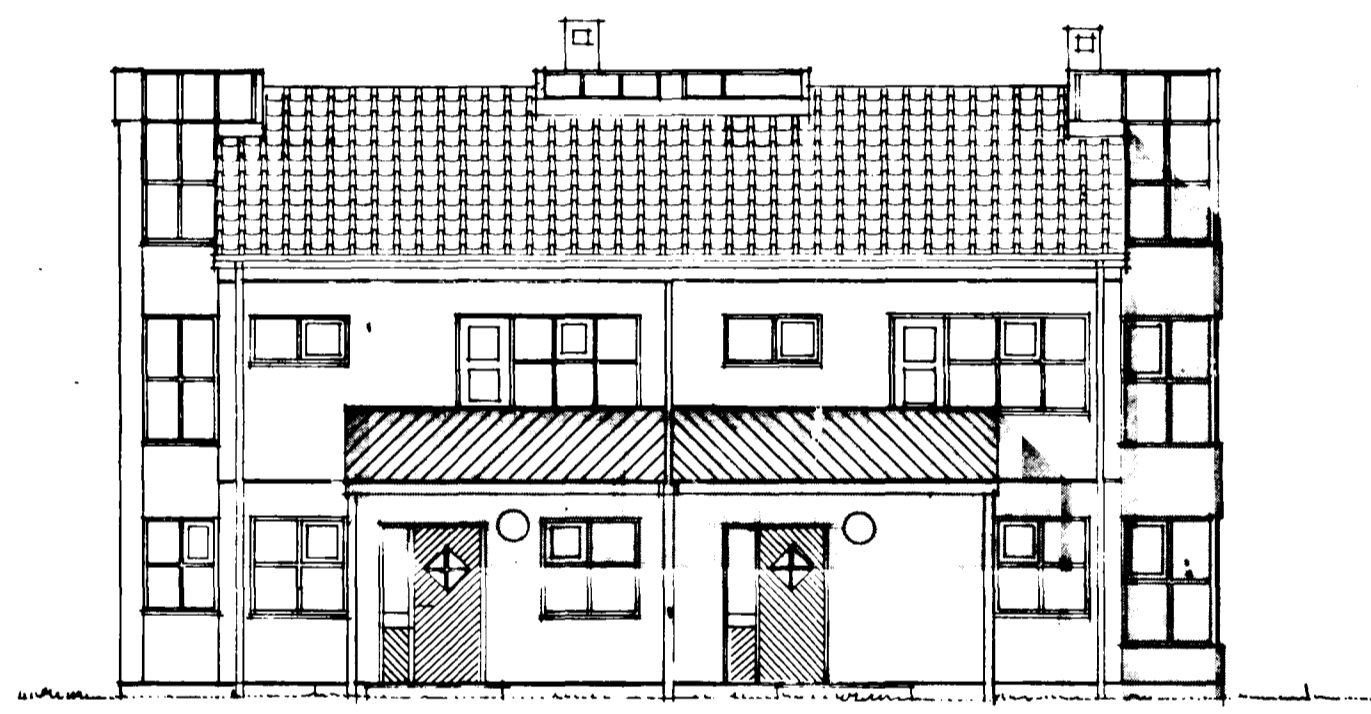

NORÐURHLÍÐ



VESTURGAFL

STUÐLADERG 52 OG 54 HAFNARF.  
ÚTLIT OG ÞVERSKURÐUR 1:100  
MÁRS '88  
BALDVIN EINARSSON BYGGINGAFRÆÐINGUR S:31863  
*Baldvin Einarsson*