



Samþykkt á fundi bygginga-
nefndar þ. 28.14 1989
BYGGINGAFULLTRÚINN
HAFNARFIRÐI
19/10 89
S. Þ. Samp.

Ganga skal frá önnu
eldstaði í samræmi
við reglugerðir


Bent er á Kátla G.O. Bilgeymsla,
bilstöð í stípu lags bílhallum.
Bygging tilgeymsla ásamt frangangi bilstöð
er afbraut og við þess stál í öllum tilfellum
koti samhluta byggingu húsnæðis.

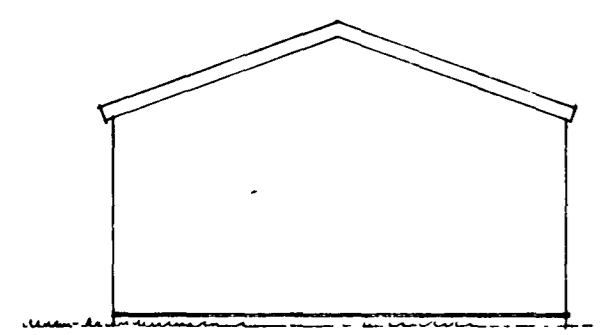


NORÐURGAFL

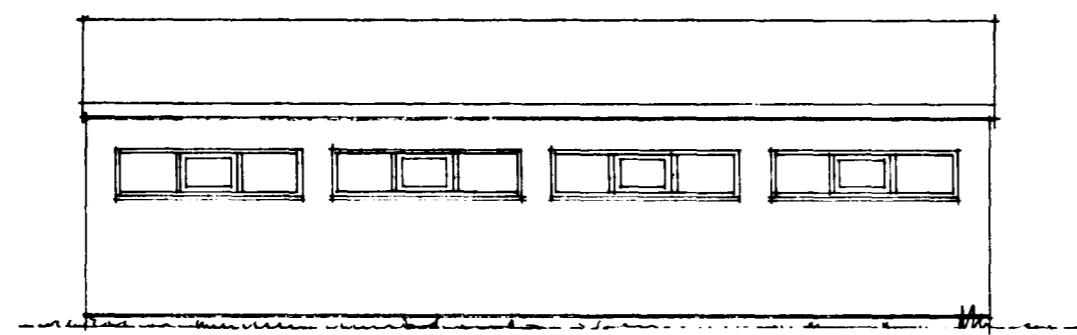


VESTUR

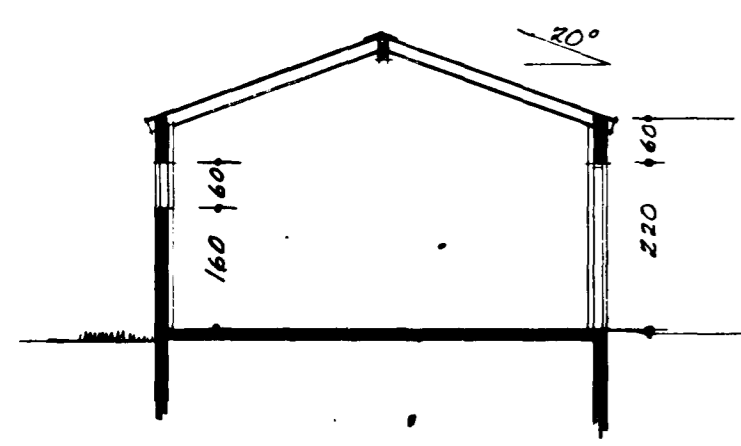


ÞVEROKURÐUR

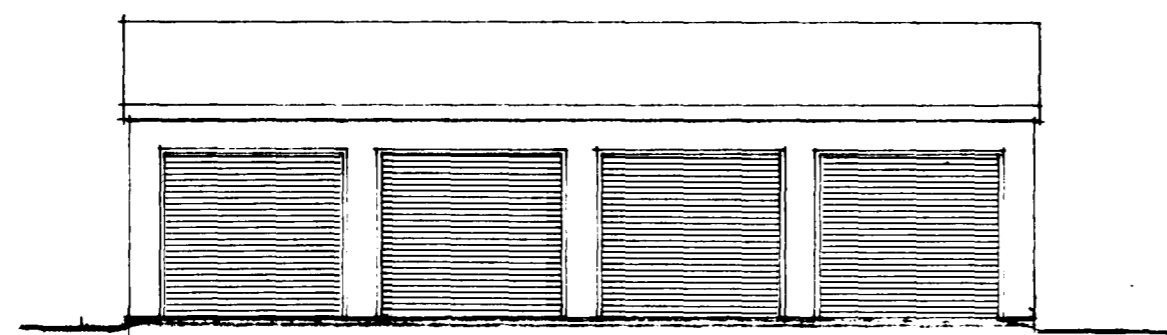

AUSTUR

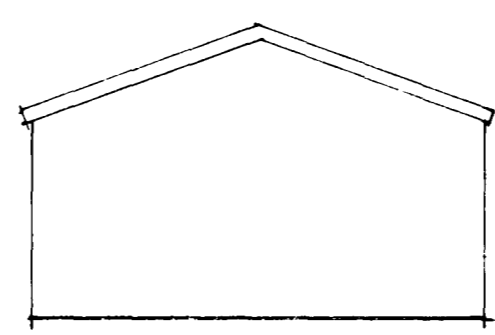

SUÐUR

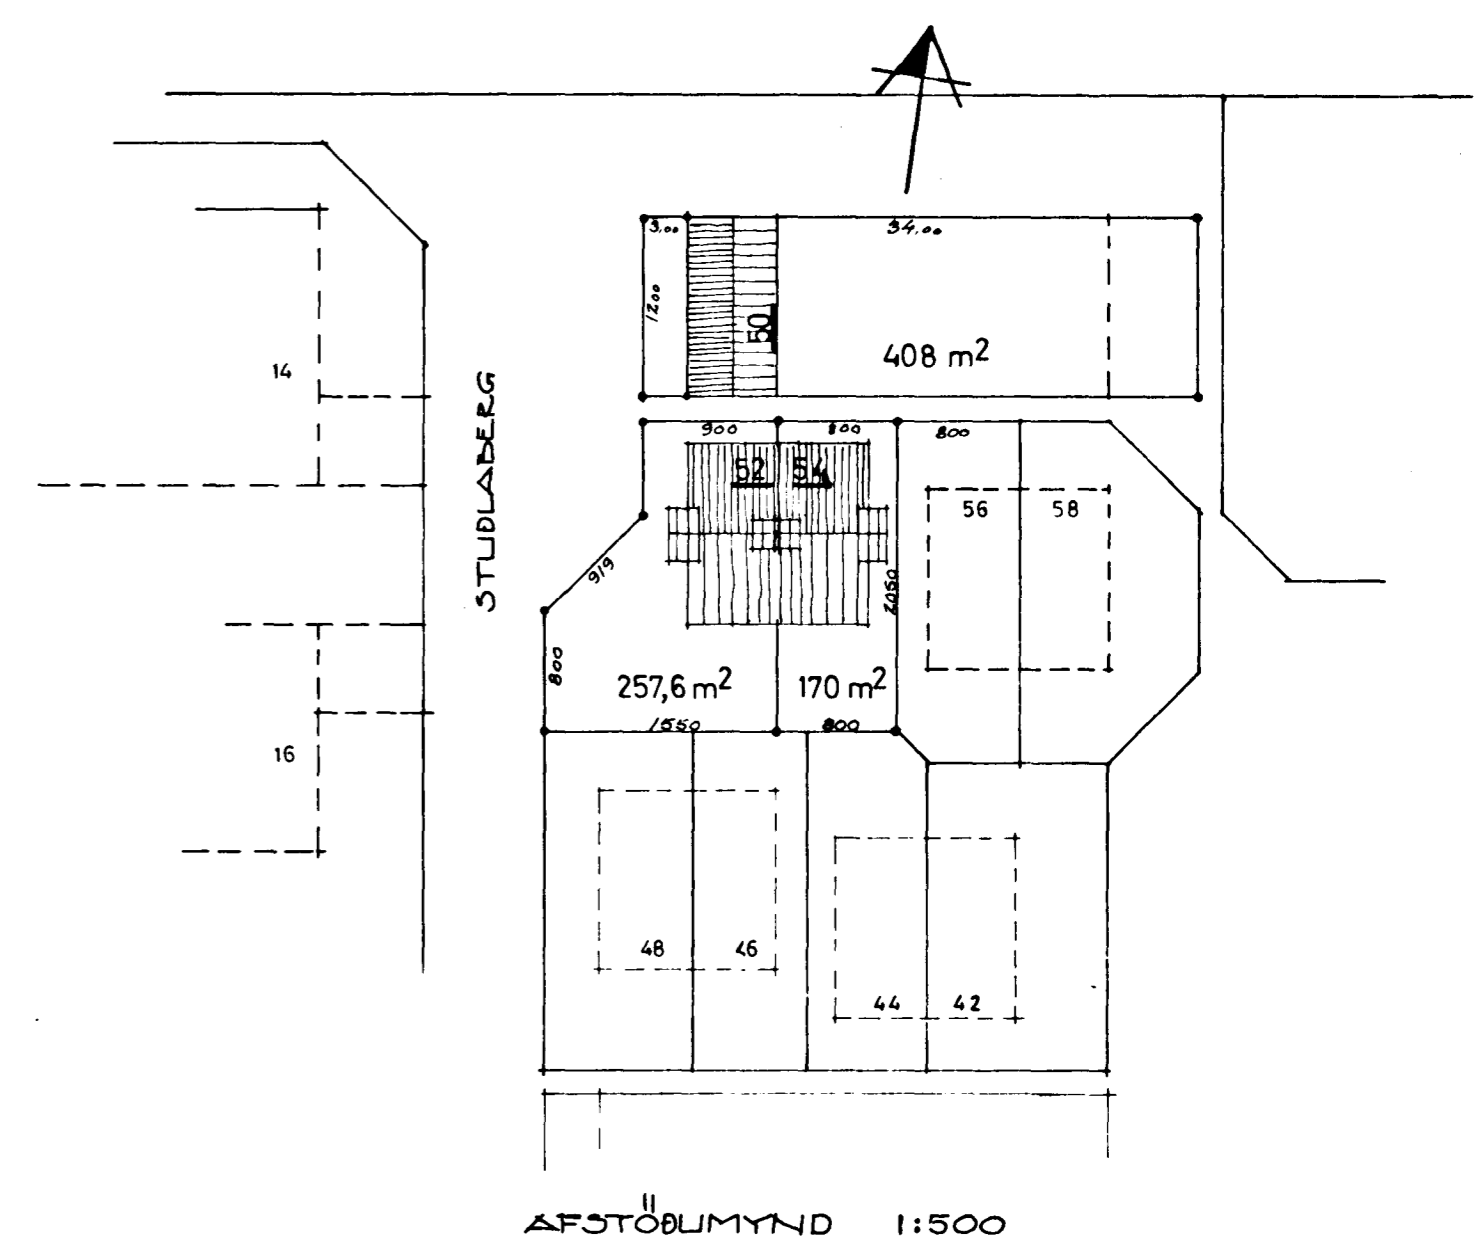

STUBLAÐERG 52 OG 54
BILGEYMSLA FYRIR NR 52, 54, 56, 58
AFSTÖÐLIMYND 1:50 1:100
BALDVIN EINARSSON BYGGINGAFRÆÐINGUR S: 31863