



Samþykkt á fundi bygginga-
nefndar þ. 28.14. 1988


BYGGINGAFULLTRÚINN
Í HAFNARFIRÐI

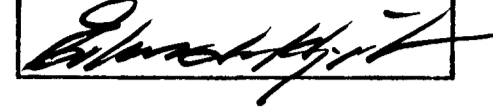

Ganga skel frá önnur
eldstæði í samræmi
við reglugerðir

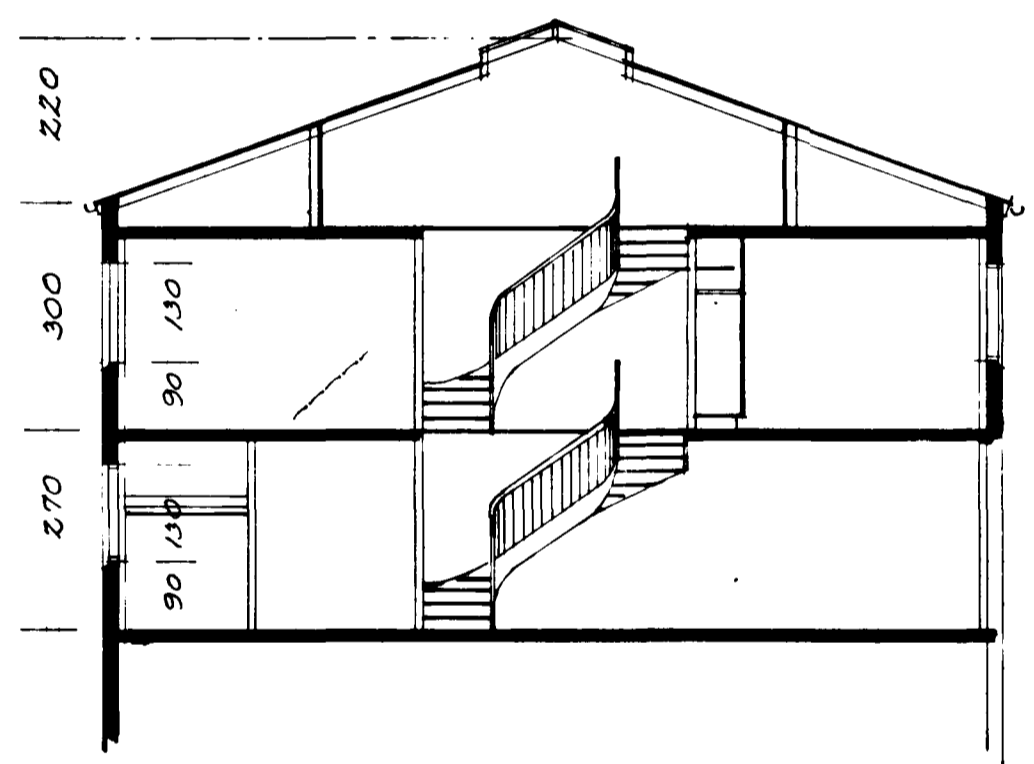

EVERSKURÐUR

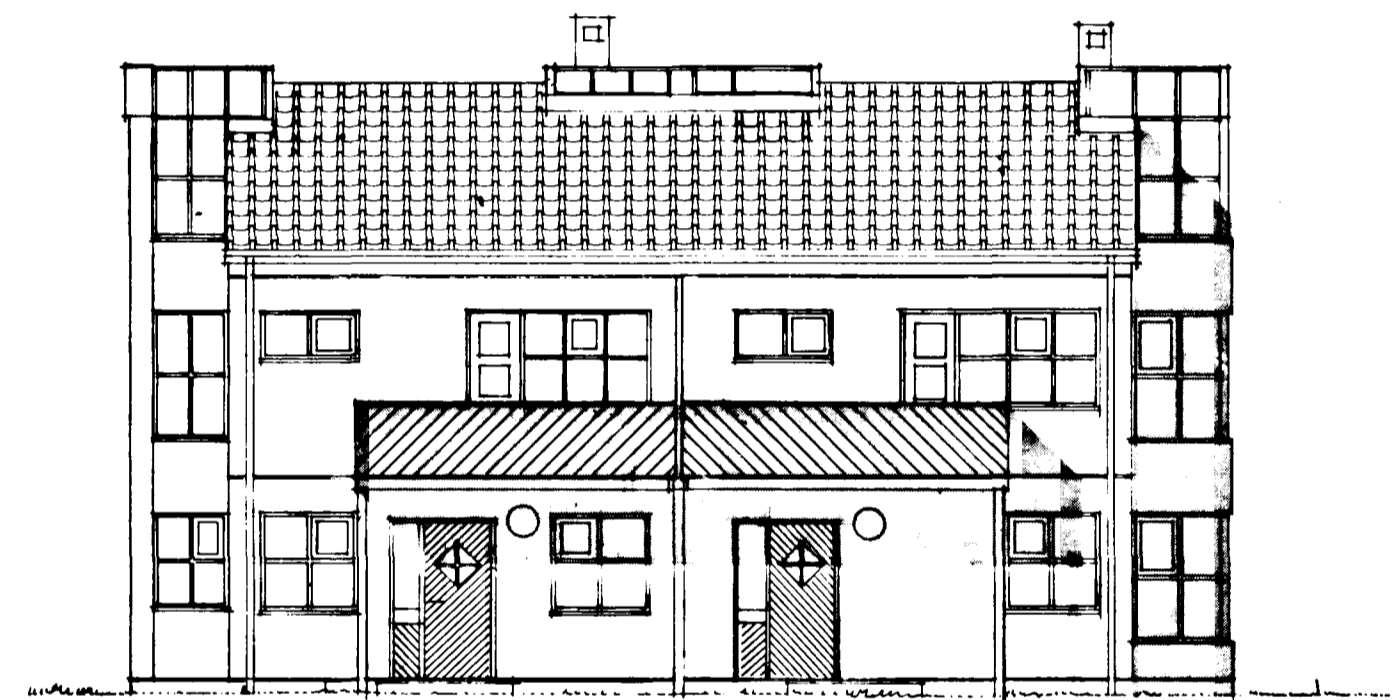

NORRHLID



VESTURGAFL

STUÐLADERG 52 OG 54 HAFNARF.
ÚTLIT OG EVERSURÐUR 1:100
MARS '88

BALDVIN EINARSSON BYGGINGAFRÆÐINGUR S:31863
Baldvin Einarsson

4