



Samþykkt á fundi bygginga-
nefndar þ. 28.12. 1988

BYGGINGAFULLTRÚINN
| HAFNARFIRÐI


Ganga skil frá opnu
skilabréfi í samræmi
við reglugerðir

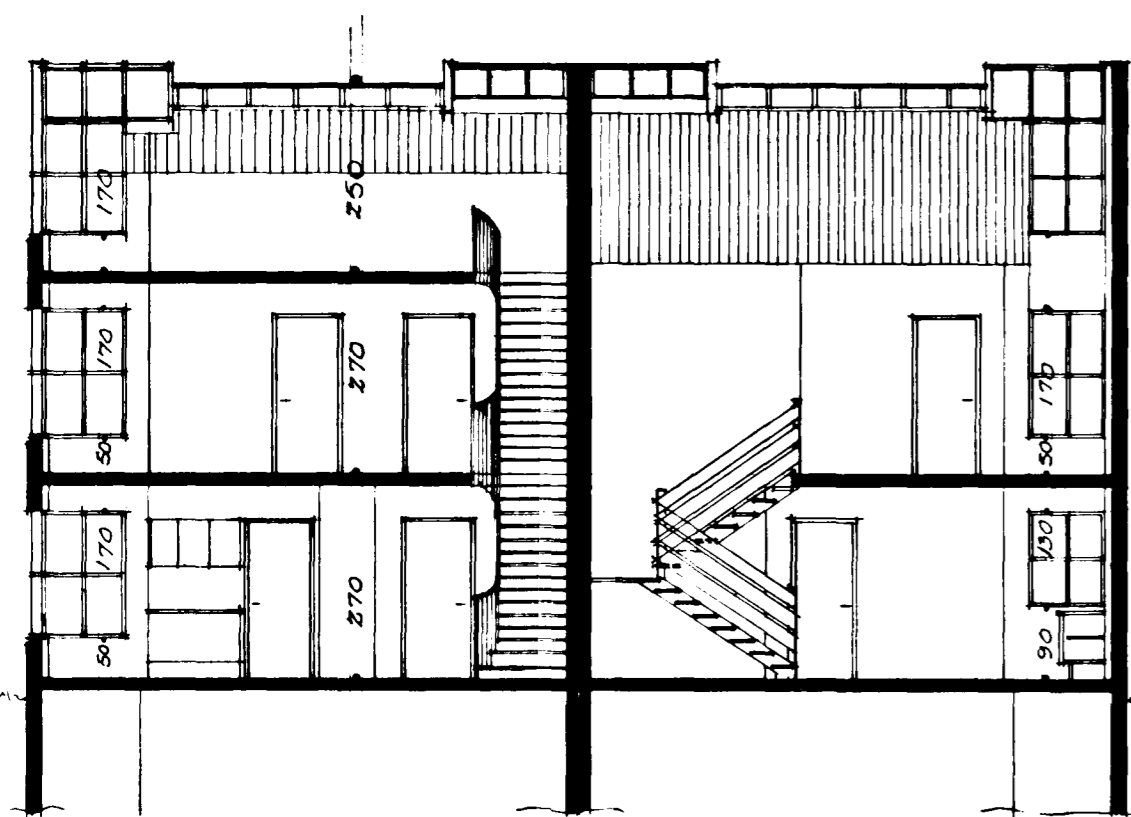

SKURÐUR UM MÆNI

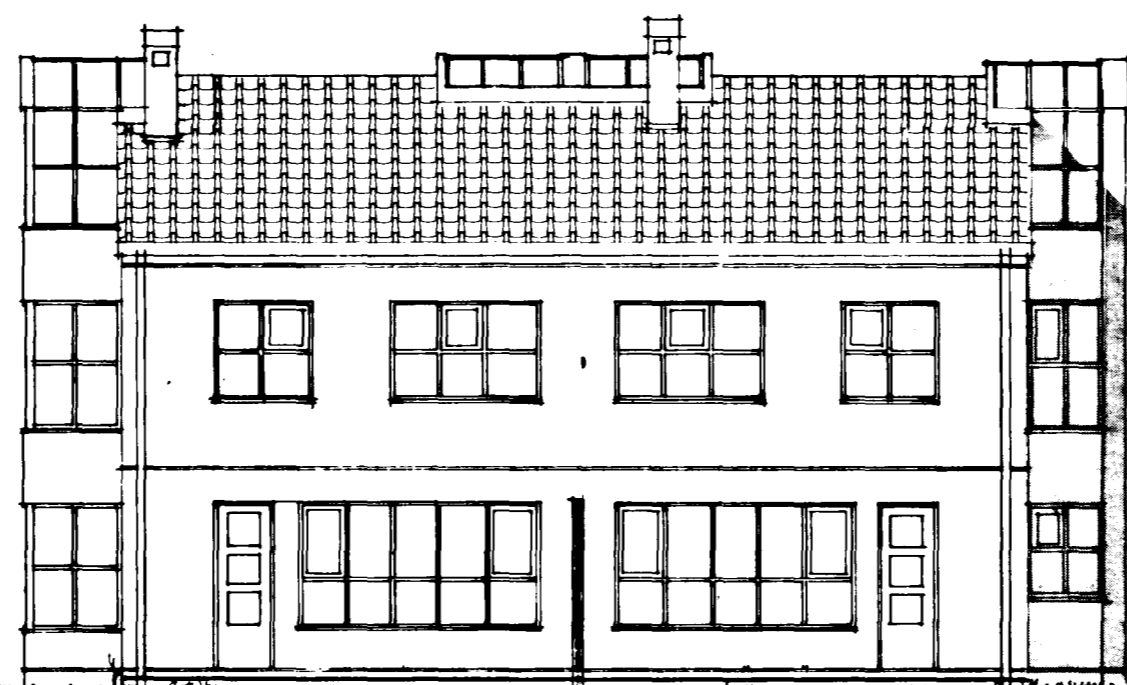

SÚÐURHLÍÐ

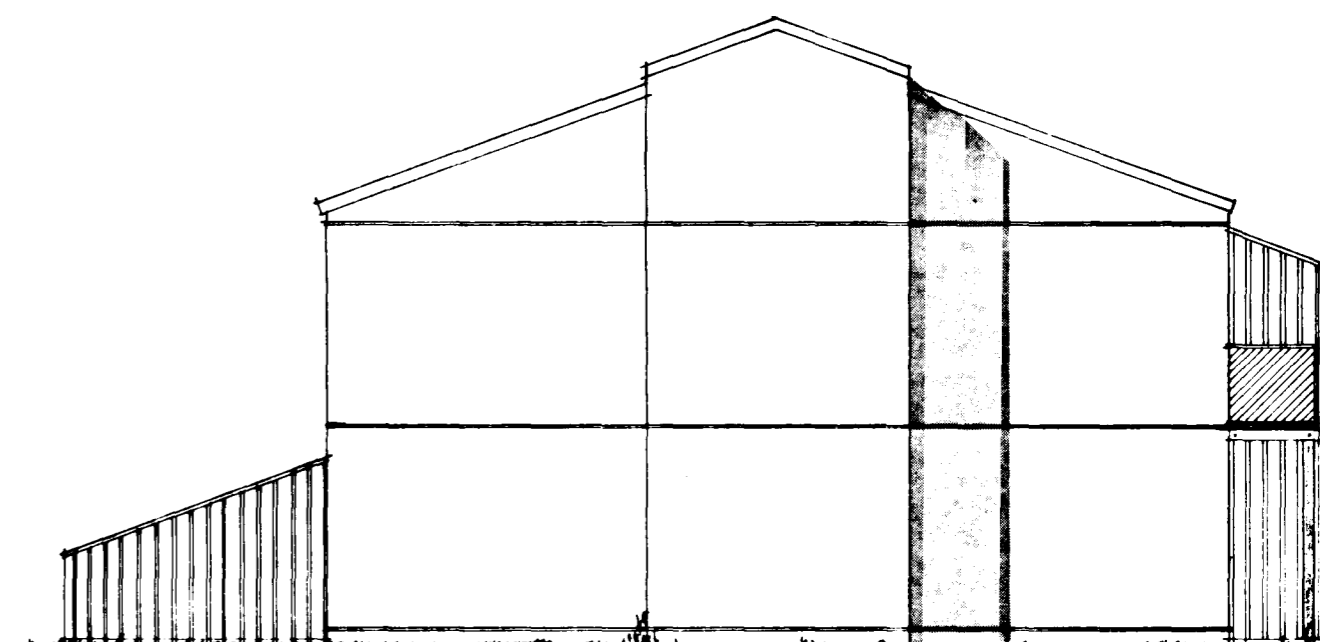

AUSTURGAFL

STUÐLABERG 52 OG 54 HAFNARF.
ÚTLIT, SKURÐMYND. 1:100

BALDVIN EINARSSON BYGGINGAFRÆÐINGUR S:31863

Baldvin Einarsson