


RÚMMYND VATNSLAGNA 1:50

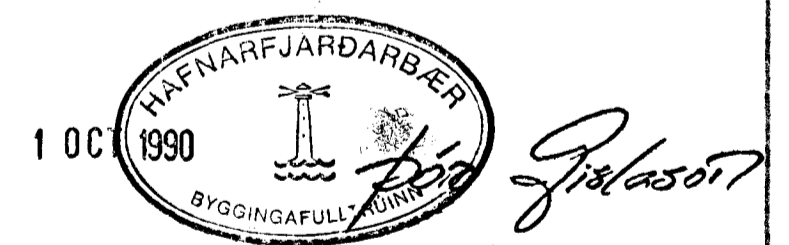

1	SEPT 90	FERRIR VASKAR Í PUOTTAH OG BADI	
BR. NR.	DAG	EBLI ISREYTINGAR	SIGN
STUÐLARI BERG 70 HAFNARFIRÐI			DAGS MAI 21
RÚMMYND VATNSLAGNA			HANNAÐ
MÆLIKV. 1:50			TEIKNAR
SIGURÐUR ÞORLEIFSSON TEKNIFRÆÐINGUR F.T.E.F.I.			VERK NR. 8904
STRANDGÖTU 11 HAFNARFIRÐI SÍMI 54751			BLAÐUR 2-05