


RÚMMYND 1:50

21 DEC 1989

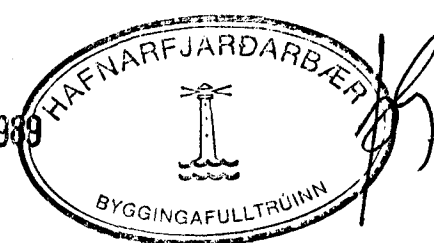

DI	13.12.89	OFN NR. 182 + 202 DT. LÖGNUM BR.	
BR.NR.	DAGS.	EDLI BREVTINGAR	SIGN.
STUÐLABERG 76 HAFNARFIRÐI		DAGS. MAÍ '89	
RÚMMYND HITLAGNA		HANNAÐ	
MÆLIKV. 1:50		TEKNAÐ	
SIGURÐUR ÞORLEIFSSON		VERK NR. 8904	
STRANDGÖTU 11 HAFNARFIRÐI SÍMI 54751		BLADNR. 2-13	