




Samþykkt á fundi byggingar-
nefndar þ. 19.8.1988
BYGGINGAUFULLTRÚINN
Í HAFNARFIRÐI

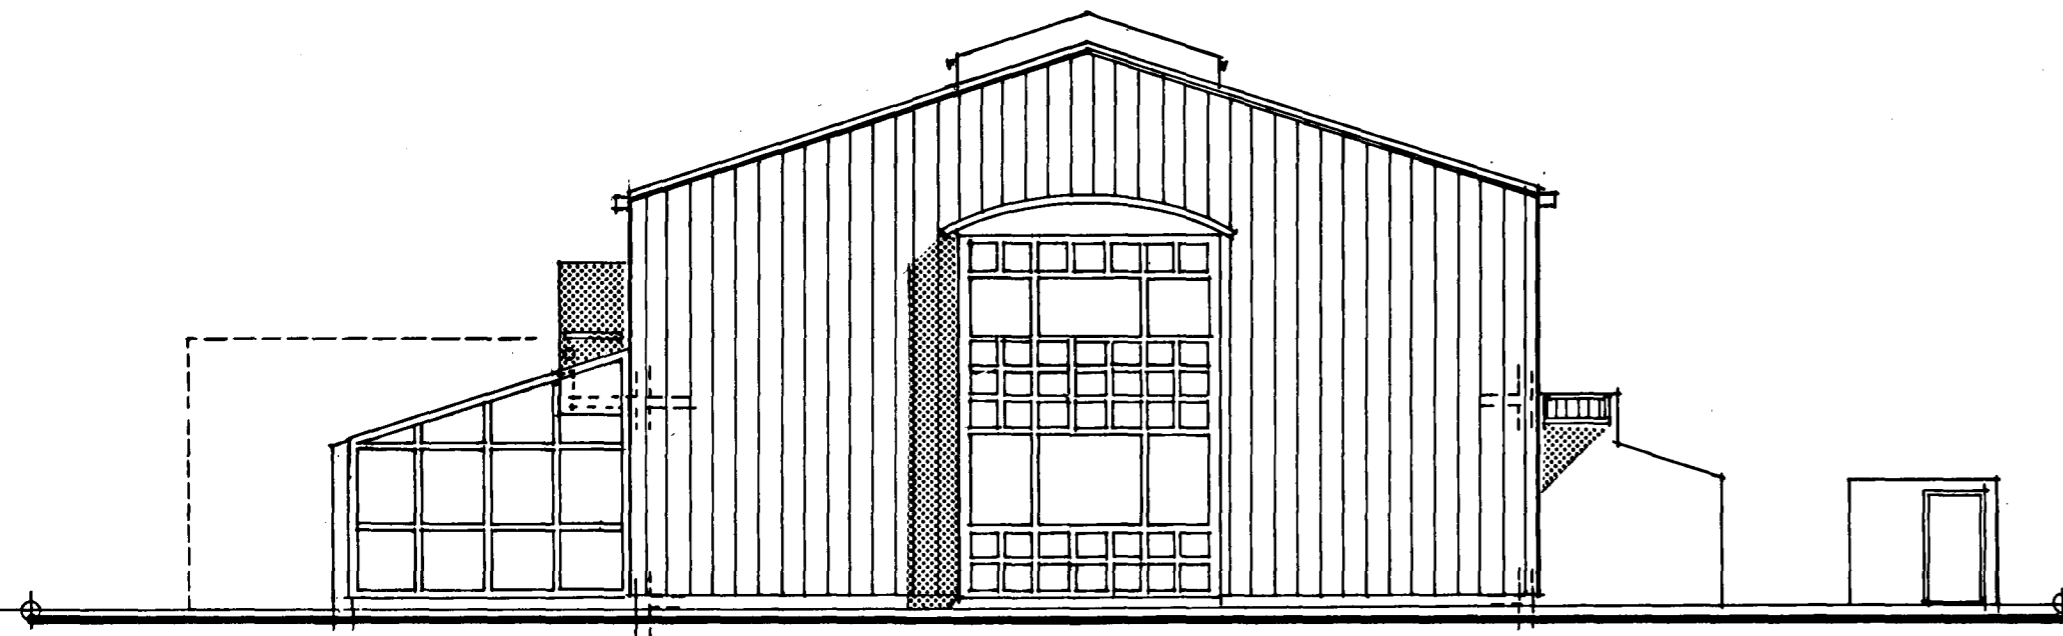


AUSTUR

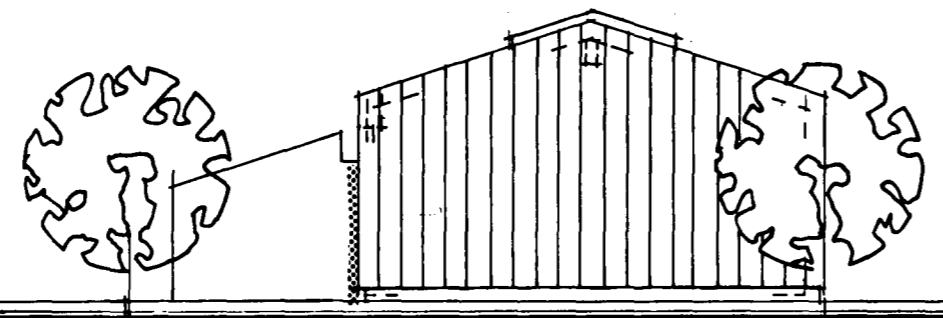


NORDUR

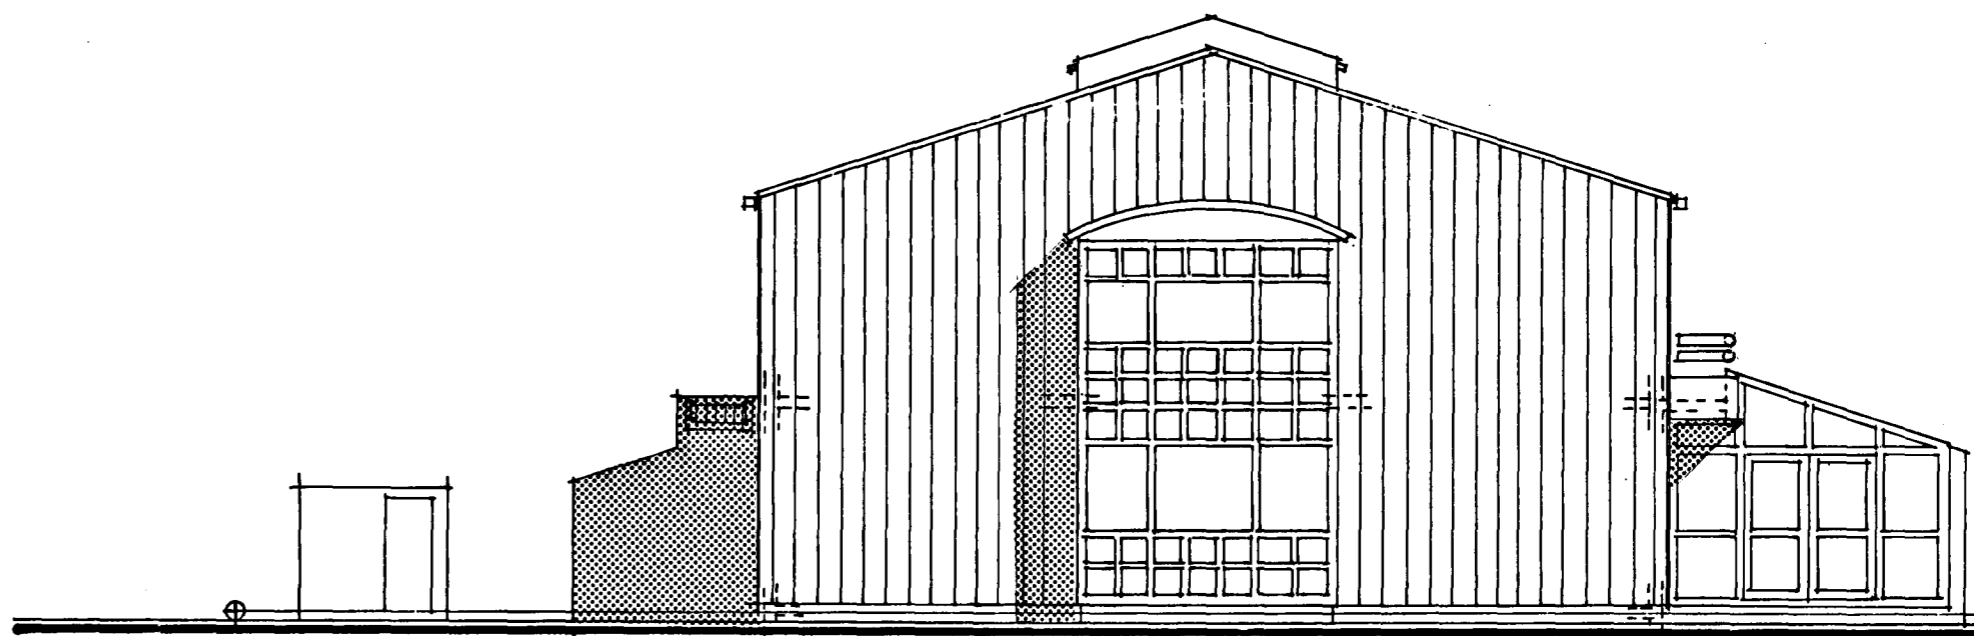

VESTUR

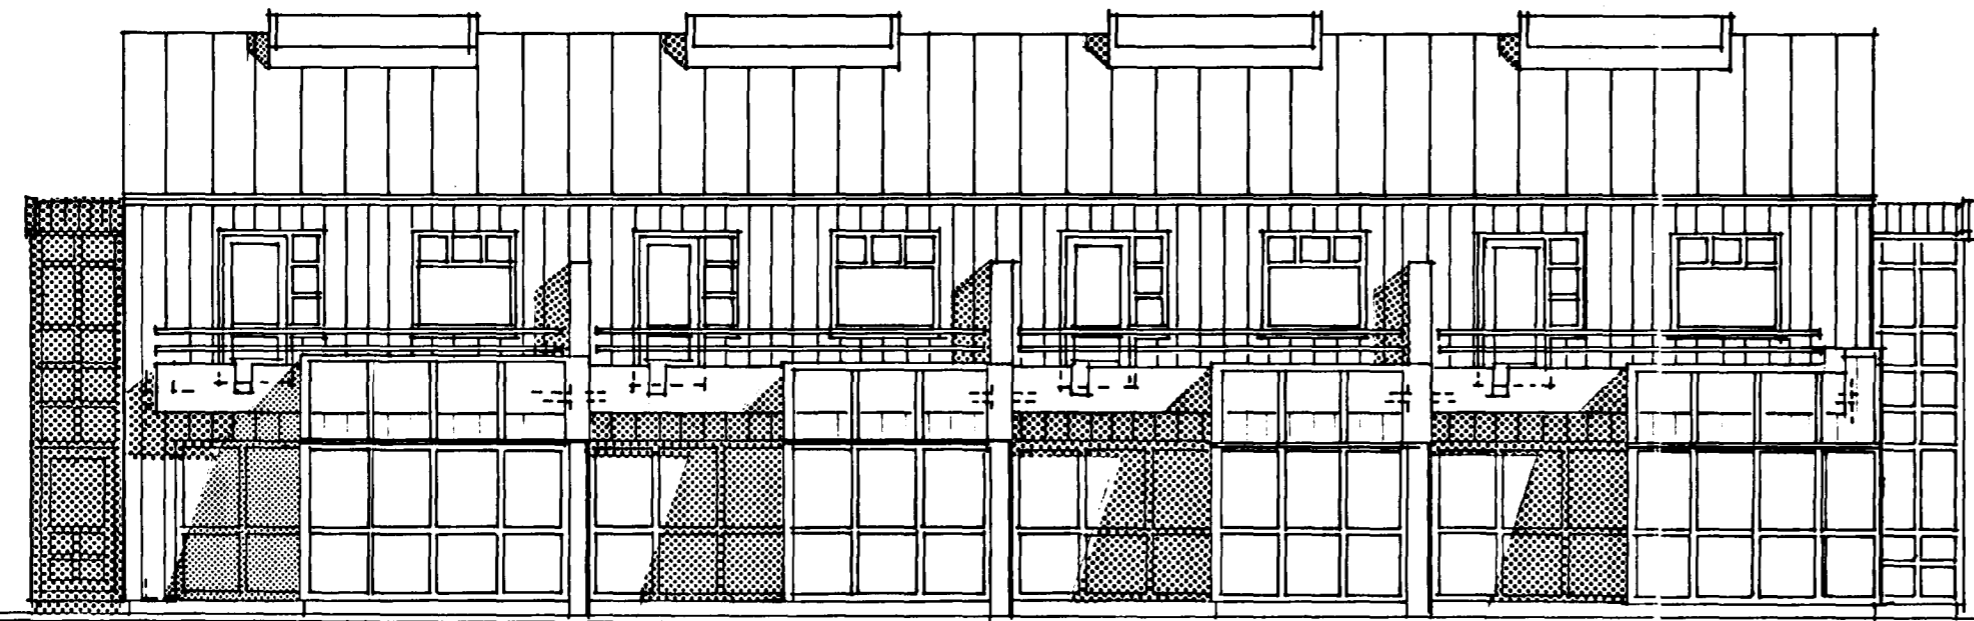

SUÐUR

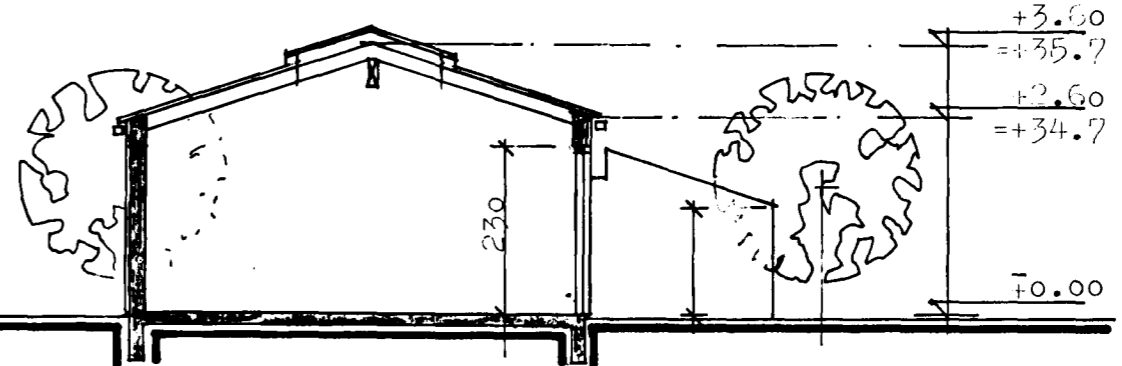

Leiðrétt þakmynd söluhúss
og skjólveggur á svölum
reiðdur númer á nr 78
12.08.1990
h.

Leiðrétt hurð inn í þvottahús
og settur gluggi á neðri
hæð nr. 78
08.09.1990
h.

Sigurður A. Steinhólmur

STUÐLABERG 78-84 HAFNARFIRÐI
Útlitsmyndir og sneiðing í 04
gegnum bílskúr 1988
mkv.: 1:100 dags.: 10.04 tei.: 6.bl.
SIGURPÓR ABALSTEINSSON ARKITEKT FAÍ