


GRUNNMYND 2. HÆÐ · 1:50

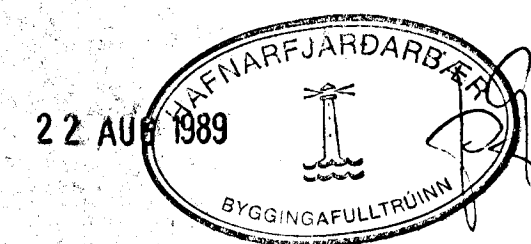

03	15.08.89	OFNAR 205A OG 207A FÆRDIR.	
02	7.7.89	OFN 208B FÆRDIR TIL	UD
01	5.5.89	VIOTTAN FÆRT A I. HÆÐ MELAGK. FÆRD.	
BR.NR.	DAGS	EÐLI BREVTINGAR	SIGN.
STUÐLA BERG 88-90 HAFNARFIRÐI			DAGS DES 88
HITA-VATNSLAGNIR GRUNNMYND 2.HÆÐ.			HANNAÐ
MELIKV. 1:50			TEIKNAD
SIGURÐUR ÞORLEIFSSON TEKNIFRÆÐINGUR F.T.F.I.			VERK NR. 8819
STRANDGETU 11 HAFNARFIRÐI SÍMI 54751			BLADNR. 2-04