STUÐLABERG 8 HAFNARFIRÐI.

SKÝRINGAR: BYGGINGALÝSING.

UNDIRSTÖÐUR:	STAÐSTEYPTAR Á HRAUNFYLLINGU.
BOTNPLATA:	STAÐSTEYPT Á HRAUNFYLLINGU.
ÚTVEGGIR:	STAÐSTEYPTIR 20 SM. 7 SM. EINANGRUN, 2 SM MÚRHÚÐ.
STEYPT PLATA:	STAÐSTEYPT, JÁRNBENT Á HEFÐBUNDINN HÁTT.
ÞAKVIRKI:	SPERRUR 50 X 150 MM C/C 850 MM. OG STÁLBITAR.
ÞAKKLÆÐNING:	KLÆÐNING 25 X 150 MM BORÐVIÐUR, ÞAKPAPPI OG ÞAKJÁRN.
ELDVARNIR:	FYLGJA SKAL FYRIRMÆLUM SLÖKKVILIÐSSTJÓRA UM ELDVARNARBÚNAÐ OG STAÐSETNINGU HANS. B-30 OG F-30 = ELDVARNARHURÐIR OG VEGGIR.
L.R.	TÁKNAR LOFTRÆSTINGU.
KÓLNUNARTÖLUR:	KÓLNUNARTÖLUR EINSTAKRA BYGGINGAHLUTA SÉU Í SAMRÆMI VIÐ Í.S.Í. 66.

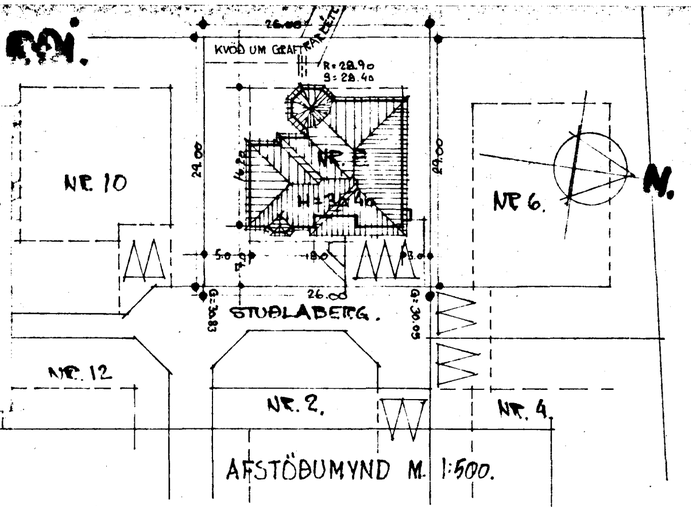

AFSTÖÐUMYND M. 1:500.

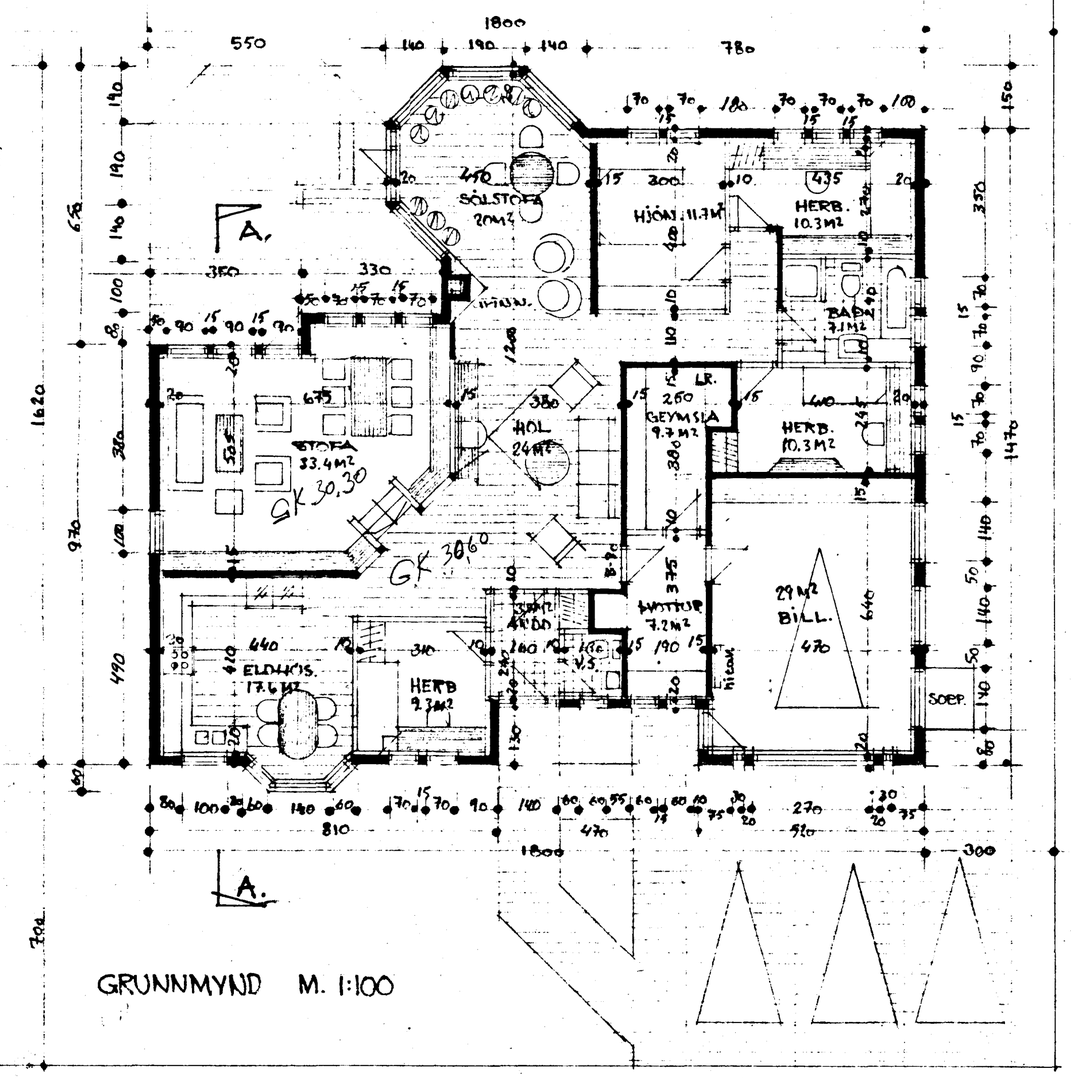

GRUNNMYND M. 1:100

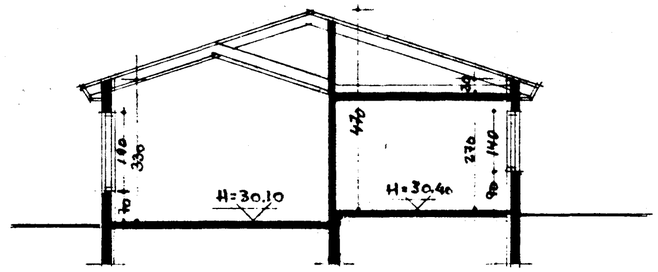

SNIÐ A-A M. 1:100

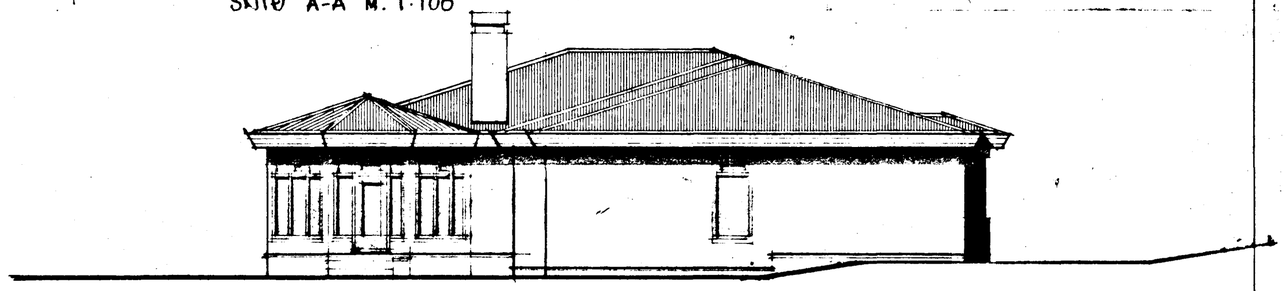

SUÐUR M. 1:100.

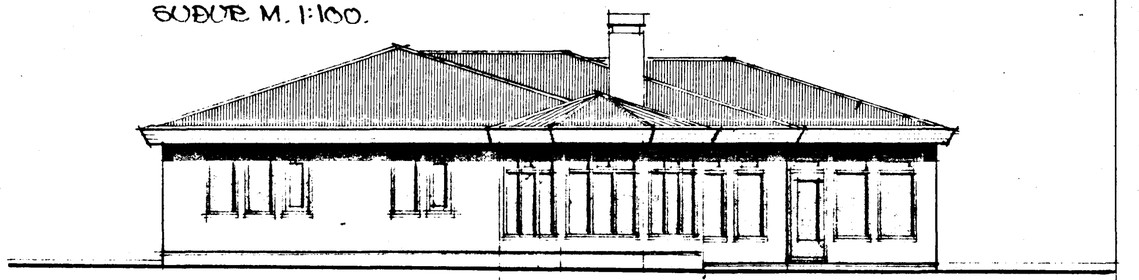

VESTUR M. 1:100

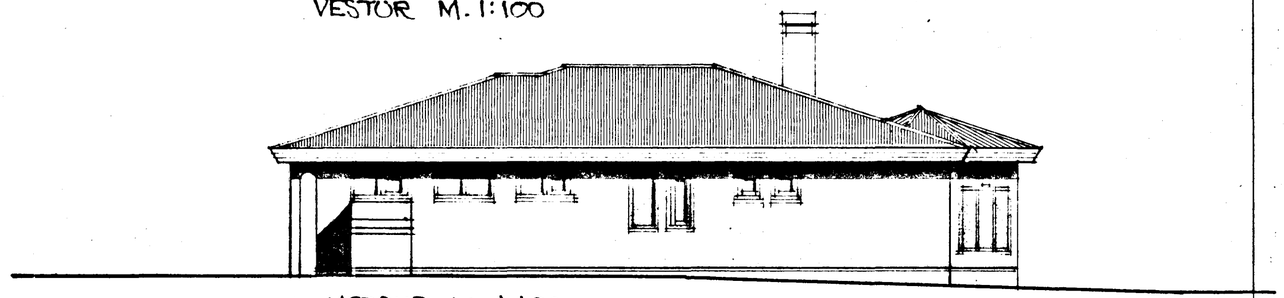

NORÐUR M. 1:100.

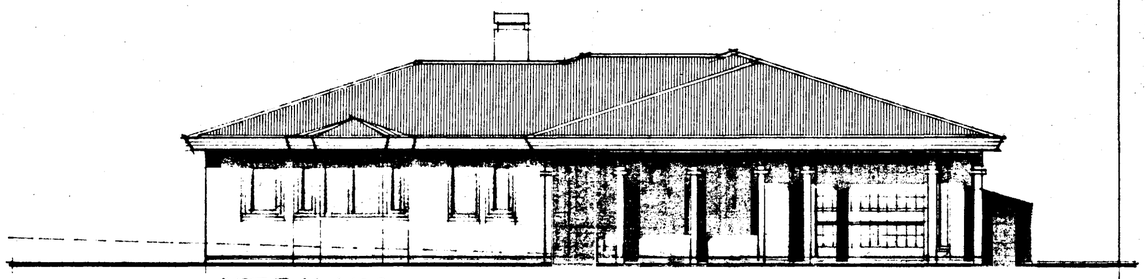

AUSTUR M. 1:100.

Samþykkt á fundi byggingarnefndar þ. 15/5 1988

BYGGINGAFULLTRÚINN Í HAFNARFIRÐI

STÆRÐIR: 203.1 m²

FLATARMÁL ÍBÚÐAR = ~~176,0~~M2 BRÚTTO.

BÍLG. = 33,3M2 BRÚTTO.

SAMTALS. ~~209,5~~M2 BRÚTTO. 236.4m²

RÚMMÁL HÚSSINS ER SAMTALS ~~758~~ M3 BRÚTTO. 893 m³

TEIKNAÐ Í MAÍ 1988. SIGURÐUR ÞORVARÐARS. BYGGINGAFR. BFÍ. STRANDGÖTU 11. HAFNARFIRÐI. SÍMI 651510.