


RÚMMYND 1:50

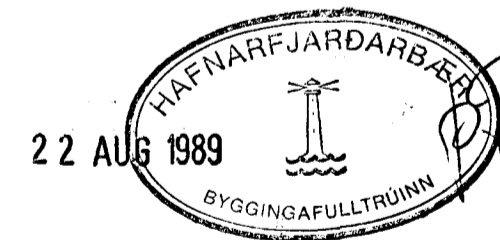

02	15.8.89	LÖGNUM BREYTT.	
01	5.5.89	AVTÖTTAHERIS. FERT Á I. HÆÐ. MELAGR. FERD.	
BR.NR.	DAGS	EÐLI BREVINGAR	SIGN.
STUÐLABERG 90 HAFNARFIRÐI			DAGS. DES'88
RÚMMYND VATNSLAGNA			HANNAÐ
MELIKV. 1:50			TEIKNAD. <i>de.</i>
SIGURÐUR ÞORLEIFSSON TEKNIFRÆÐINGUR F.T.F.I.			VERK NR. 8819
STRANDGÖTU 11 HAFNARFIRÐI SÍMI 54751			BLADNR. 2-06