
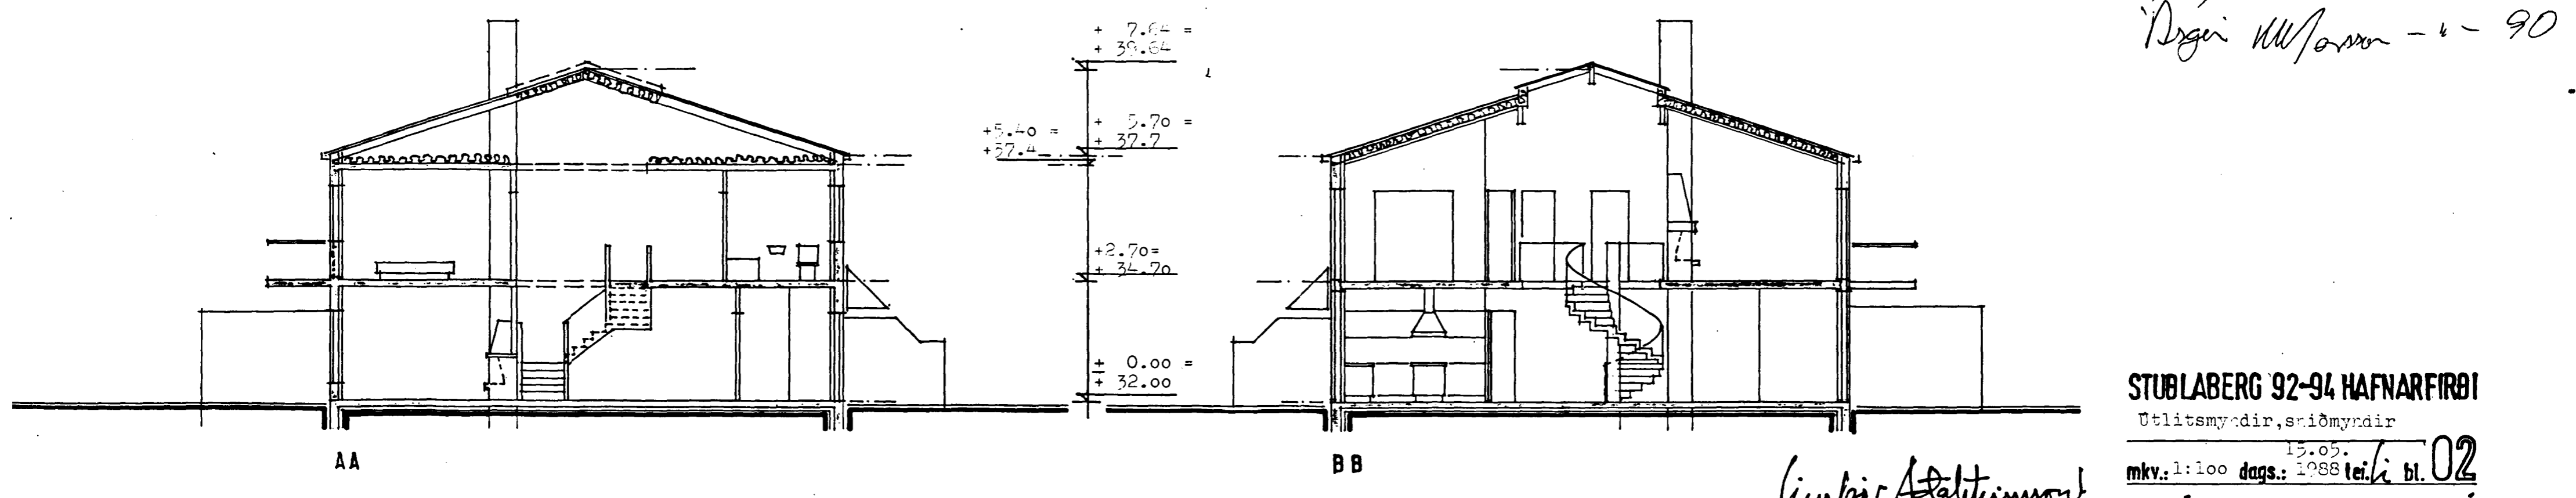
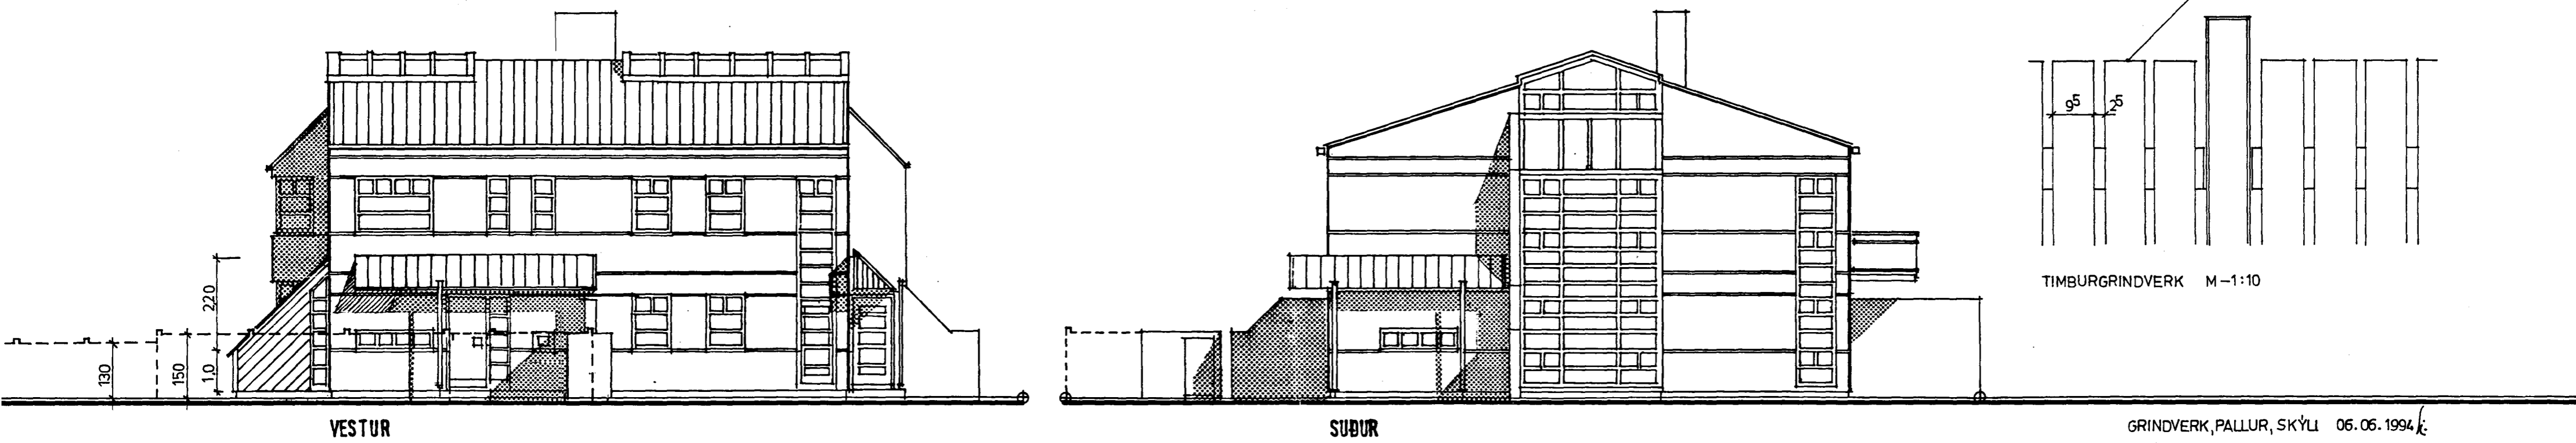


Samþykkt á fundi bygginga-
nefndar p. 13/7 1994
BYGGINGAFULLTRÚINN
I HAFNARFIRÐI
Sigurbjörn Halldór

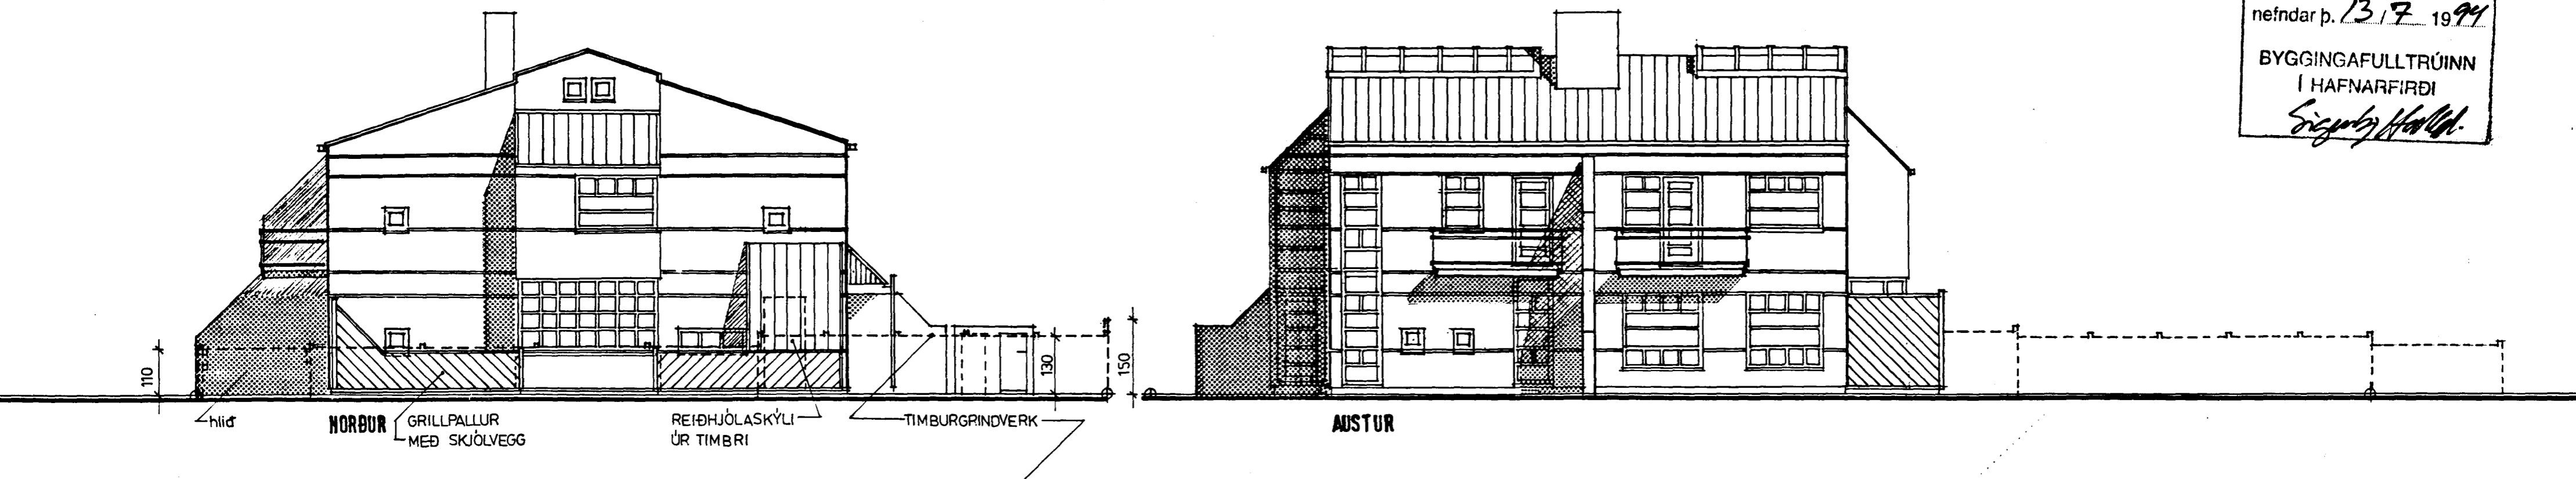

GRINDVERK, PALLUR, SKÝLI 06.06.1994
SAMPYKKUR GRANNI:
Cenna Sigurbeyssd Stúlaberg 98
Ljósmyndir Kristjánur Skullakey 98
Jón B. HERMANÓSSON STÚLABERG 100
Byggingarfræðingur Stúlaberg 100
Þorgeir Halldórsson - 4 - 90

STÚLABERG 92-94 HAFNARFIRÐI
Útlitsmyndir, sniðmyndir
13.05.
mkv.: 1:100 dags.: 1988 tei: li bl. 02
SIGURÞÓR ABALSTEINSSON ARKITEKT FAÍ

Sigurbjörn Halldór

tveimur gluggum lætt á niðurlagningu á þorðargarði
niðurlagningu á þorðargarði